

11 MAI 2005

Bent skal á að samþykkt jessi verður ekki virk fyrir en eftir þungiliðingu eftirlitunum innar og skamningum hennar hafi fastteignunni ókeins. Byggingarfulltrúi i Hafnarfirði Fh. Kristjan Þorarinsson

BYGGINGARLÝSING

Landnúmer: 09120010
Stæðgreining: 197725

Um er að ráða 16 ibúða fílbýlishús við Berjavelli nr. 1 Hafnarfirði. Byggingin er 4 hæð með stigagangi og lytu. Áðkoma að ólum ibúðum er um löðan stigagang. Geymslur fyrir hverja ibúða auk hóla og vegnumslu svo og innakei- og tekjurimi en í kjallara undir byggingunni. Bilageymsla er undir bítlaplan með aðgangi að stigahúsi ibúðahúss um kjallara. Hönnun og áðkoma að ibúðum á jarðhæð miðast við þarf fallaðra. Advelt er að aðeiga ibúðinum á 1 hæð til v. að þortum fallaðra.

Skipting ibúða og brúttóstærðir þeirra er skv. eftirfarandi:
3ja herbergja 92.8 m² 8 stk
3ja herbergja 99.5 m² 1 stk
4ja herbergja 114.5 m² 7 stk

Útteggi:
Buðarveggir hússins og stigahúsa eru jámbentir, staðsteyptir veggir. Útteggi eru einangraðir að innan með 100mm steinullareinangrun og klæddir 2 x 13 mm gisplötum á rakaspuru.

Afær Úttegga:
Afær vegeflet eru steinadur. Ibúðahúsd og sýlegir veggir bilageymslu er að mestu í ljósun tón en innfelingar og svair í dekkri gráum lit.

Bak:
Bakplata verði 200 mm jámbent stáðsteypt plata. Frágangur þess verður s.k. viðsnúið þak, þ.e.a.s, á steypta pakplötuna koma niður límd tvö lög af heilsónum pakappa, 150-200 mm órákadræg einangrun, þ.e. þak nái U-gildi 0.2. Ofan á einangrun er jarðvegsdúkur og loks 80-100 mm farg.

Innvegir:
Steypin innveggið verða spartlaðir og málæðir. Léttir innveggi verða hefðbundnr 100-120 mm gifsveggar á stálgind, spartlaðir og málæðir.

Göf:
Göfplötur verða 200 mm jámbentar- og staðsteypt með 40 mm litogn klæddar viðeigandi gölfefnum s.s. flism, parketi og göfplötum.

Sílag og handrið:
Frágangur síta og handriða (hæð og lokanir) verði í samræmi við kröfur byggingareglugerðar.

SÓRPSKÝLI OG ÞÆKNIRÝMI Á LÖÐ

Sorpsunnuskið er að tvö vegu steylt upp með bilageymslunni, en sé hiut sem snýr að bítlaplan, seman slendur af stálgind klædd vatnsplötum s.s. með ólum í útanverðum, sauðnaðum óanum. Skýrið er örðið og óenangrað. Inn í skýlinu er aðlöð tekjurimi fyrir snjóbraðslu á bítlaplan og úr blástrár fyrir bilageymslu. Tekjurimið er einangrað innan frá þak á skýlinu verði lett (stálgind) með síðusónum þáppa drafni. Spilslangar verður í sorpskýli. Fjórdi tunnargáma verði í samræmi við kröfur byggingareglugerðar og hreinsunardeilda.

BILAGEYMSLA:

Undir bítlaplanum er að mestu niðurgrafið sameiginleg bilageymsla fyrir 16-bila auk sameiginlegs bvvottastæðis. Áðkoma að geymslunni er um rampa frá bítlaplan. Í rampa verður komið fyrir snjóbraðslu. Bilageymslan tengist stigahúsi ibúðahúss um brunastúku. Bilageymslan er staðsteypt, jámbent og einangruð utan frá. Steinsteypið opjár þáttum plata fyrir geymslunni er ófarið af súlum og einangruð að neðna með Heraklith plötum. Platan er vatnsvarin að ofan með að soðnu papplagi sem síðan er malbikað yfir. Burðaræta plötunara miðast við að bera þyngi. Ókútekji svo sem slökkvíð- og sorpbila.

BILASTÆÐI Á LÖÐ OG BILAGEYMSLU:

Bilastæði á löð: 17 (par af eitt fyrir fallaða)
Bilastæði á bilageymslu: 16 (par af eitt fyrir fallaða og eitt þvottastæði)

FRÁGANGUR LÓÐAR:

Gangstigur að húsi er heliuslagður en að öðru leiti er löð umhverfis húsið lagt grasi. Undirlag bess svæðis löðar sem skilgreint er óryggissvæði, er sér styrkt fyrir tækni slökkvíðs. Leiksvæði barna er á lárétu svæði staðsett að suðurhulta löðar. Leiktaeki og almennur búnaður skal vera í samræmi við stæði.

MATSHLUTAR OG STÆÐIR:

Matshluti 01 fílbýlishús
Brútot flatornáll = 2 630,7 m²
Brútot rúmmál = 7 233,7 m³
Löðarstærð = 2 193,0 m²
Nýtingarhutfall = 1 20

KRÖFUR OG GILDI:

Byggingin uppfyllir kröfur byggingareglugerðar (gr 171 og 174) um híðóvist fílbýlishúsa.
Byggingin uppfyllir kröfur byggingareglugerðar (gr 186 og 187) um loftafræsingu ibúðahúsnæðis.
Byggingin uppfyllir kröfur byggingareglugerðar um eftirfarandi gildi:
þak: 0.2 w/m²k
Útvegur: 0.4 w/m²k
Glugur: 2.0 w/m²k
Göf á tyllingu: 0.3 w/m²k
Útteggi vegið meðaltal: 0.83

BRUNAVARNIR:

Brunasamstæður
Bilageymsla verður síðastæð brunasamstæða með a.m.k. EI90 vegjum. Milli bilageymstu og stigahúsa að ibúðahúsi er brunastúku. Hurð að stigahúsi verður bilageymslu megin EI-CS60, en stigahússmeigin EICS30. Geymslýri í kjallara (geymslur, vagna og hjólageymsla og innaks og tækniki) verði líka sér samstæða með RE190 veggi og aðgangi að stigahúsi um brunastúku. Hurð að stigahúsi verði EI-CS60 en geymslumegin EICS30.

Brunahólfun:
Hver ibúð er í sér brunahólf með EI90 vegjum á milli ibúða. Stigahús verður sér brunahólf með EI60 vegjum og E-CS30 hurðum. Lyta verður í sama brunahólf og stigahús. Geymslur og innaker. I kjallara verður sér brunahólf með EI90 vegjum og aðgangi að stigahúsi um brunastúku. Hurð að stigahúsi verði EI-CS60 en geymslumegin EICS30. Bilageymsla verður sér brunahólf með að gengi að stigahúsi um brunastúku. Hurð að stigahúsi verður bilageymslu megin EI-CS60, en stigahússmeigin EICS30. Löcrétt fjarlegt á milli glugga (gleir í gleir) verður a.m.k. 1,2m.

Burðarþol:

Brunamótstaða burðarvirka verður a.m.k. R120 yfir neðan efstu 12 m. Burðarvirki þar yfir verður a.m.k. R60. Burðarvirki sem berin er heðaskil verða a.m.k. R60 óhæð stáðsetningu. Brunamótstaða burðarvirki stíga verður R60 eða uppfylla skilyrði gr. 132.9 í byggingareglugerðum.

Klaðningar:

Loftklaðningar í ibúðum verða í a.m.k. flokki 1 en vegklaðningar verða a.m.k. 1 flokki 2. Klaðningar á flóttaleiðum verða í flokki 1.

Flóttaleiðir:

Flóttaleiðir frá ibúðum er í gegnum stigahús, frá svólum eða björgunaropum. Flóttaleiðir frá geymslum er að stigahúsi um brunastúku, björgunarop beint úr eða um brunastúku að bilageymslu.

Loftrasikeri:

Bannig skal gengið frá loftrasikerum að þau nýri ekki brunahólfun byggingarinnar og stuðli ekki að reykubreiðslu við brun. Vélran loftafræsing er frá hæð og tvöfárherrbergum svo og efstí hæð stigagangs um loftars upp til þak. Sílfossogandi loftafræsing er í þakum yfir lyftustokki. Vélran loftafræsing er frá innaks og geymslumýrum í kjallara út um húsegg. Vélran loftafræsing er frá bilageymslu um útveg á tæknimi yfir bilageymslu.

Reykraesing:

Op til reykraesingar verða u.b.b. 0,5 %. Reykraesing frá geymslum og innaksýrni í kjallara er beint út um björgunarop á norðurhlíð og um reykraesistök að suðurhlíð hússins. Reykraesing úr stigahúsi er um neyðanútgang beint út og um reykraesistök í þakum sem er opnanleg raffrað frá 1 heð. Opnumar búnaður skal tengdur neyðarhlíði. Reykraesing frá bilageymslu er um innaksylurð og neyðanútgang.

Sílungukefli og slökkvíði:

Sílungukefli verða sett upp á geymslugangi. Sílungukefli verða sett upp þannig að þau nái út í öll horn. Slökkvíði verða sett upp við hlíð sílungukefla.

Út- og neyðanútgang:


Út- og neyðanútgang verður skv. krófum byggingareglugerðar. Neyðanútgang verður a.m.k. 1 lux á flóttaleiðum þ.e. í stigahús og gongum við geymslu. Neyðanútgang verður a.m.k. 1 lux við flóttahúði.

BREYTINGAR:

Sótt er um leyfi fyrir eftirfarandi breytingum frá áður innsendum gögnum.

- Nýðungefna bilageymslu með 16 stöðum auk bvvottastæðis undir bítlastæði á löð með aðkeyrslu um rampa. Aðgangi að stigahúsu ibúðahúss frá bilageymslu er um brunastúku.
- Stekkun á kjallara undir ibúðahúss frá suðurs og vagna og hjólageymslu komið þar fyrir (áður stáðsettur á 1 heð).
- Á 1 heð verði 4 ibúðir í stað 3ja áður.
- Vakin er athugið að því að bilageymsla fer út fyrir löðamörk á norðvestur horni löðar sem nemur 7,3 m². Öskuð er eftir stæknum löðar sem þessu nemur.

BREYTINGAR		
nr.	dags.	lysing
A. 8.4.05.		Sorpsunnusmeigin flutt á bítlastæði rampi á bítlaplan að bilageymslu. Helluðogn að innangang
B. 25.4.05.		Byggingarlysing. Breyting á texta vegna brunasína í kjallara og neyðanútgangs frá bilageymslu

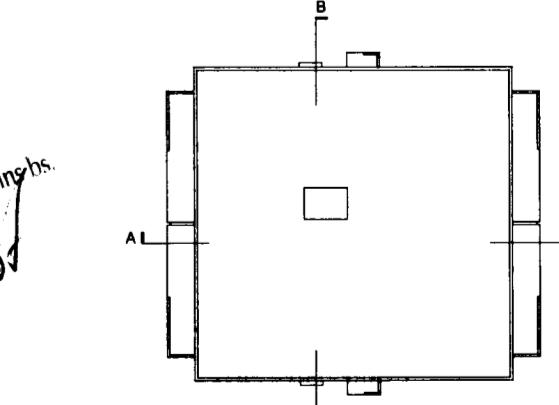

BERJAVELLIR 1 HAFNARFIRÐI

ADALUPPÐRÁTTUR	V.E.R.K.: 04-020
	K.V.A.R.D.I.: 1.500:1:100
	D.A.G.S.: 22.02.05
AFTÖÐUMYND.	T.E.I.K.N.: Ö.SIG
GRUNNMYND KJALLARA	
	TE.I.K.N. NR.: 100



Teknistaða: Hringholtastreið 27 101 Reykjavík
Sími: 552 6440 fax: 5527861 email: funks@funkis.is
Anna Kr. Hjartardóttir arkitekt fali kt 150964-5989
Ari Már Lúðvíksson arkitekt fali kt 060598-6459
Ómar Sigurborgsson innr. fhi 20050-4603