


BERJAVELLIR 2 HAFNARFIRÐI.


Sampykkt þann  
13. DES. 2004  
Byggingarfulltrúi, Hafnarfirði  
Eiríkur Helguson

Byggingarfulltrúi  
samþykkt erindið.  
12. JAN. 2005  

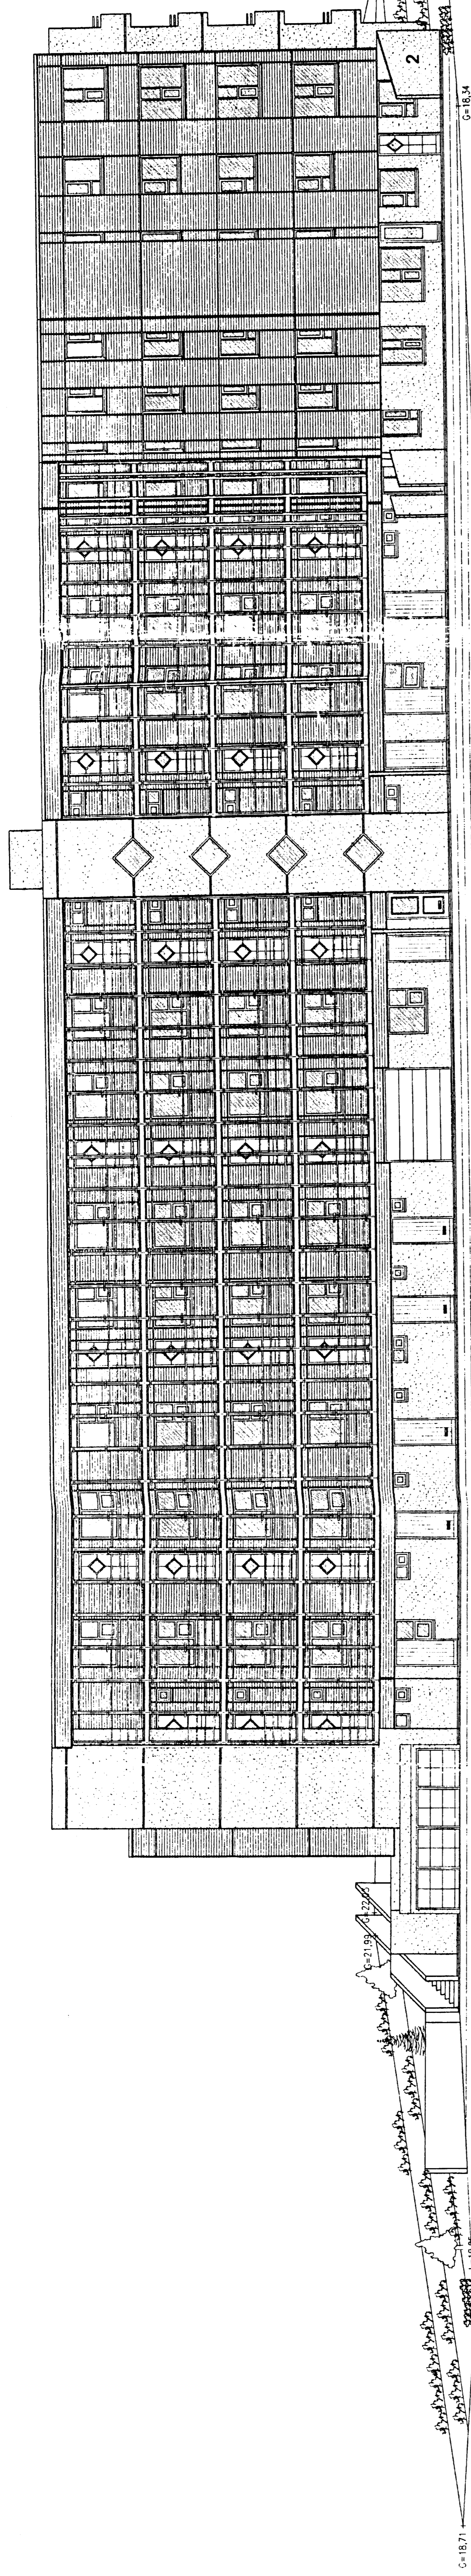

ÚTLIT NORÐUR MKV. 1:100

Lofnestsdekur

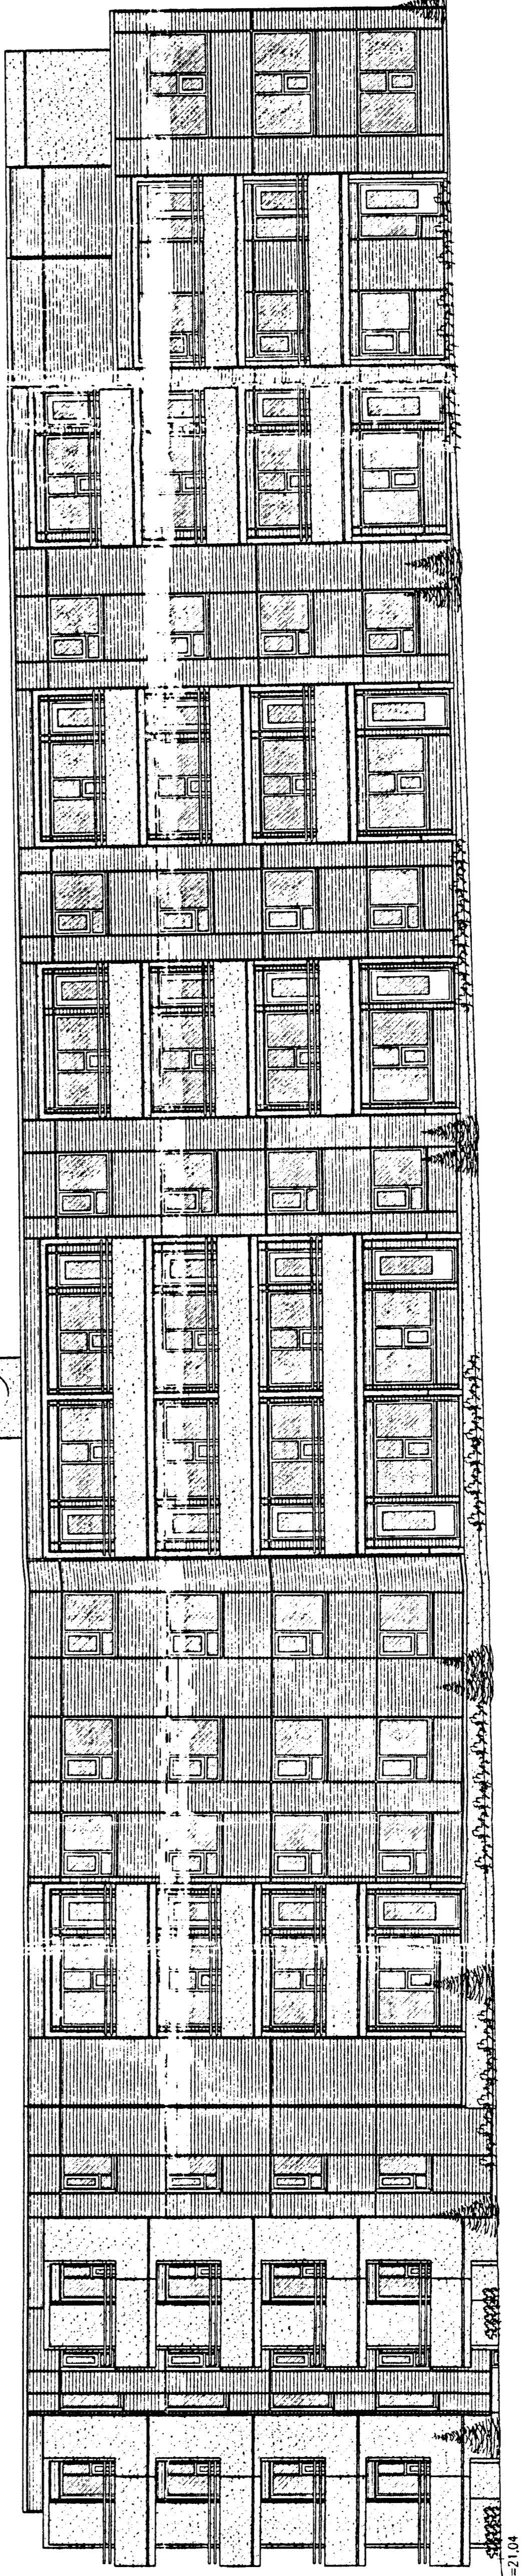

ÚTLIT SUÐUR MKV. 1:100

Skilti-Byggingarfulltrúi  

dagss. | breytt  
30.12.2004 | lofnestsdekur 4 svunnið

Ársæll Vignisson | Arkitekt  
Sími: 101255-3359  
220 Hafnarfjörður

*Ársæll Vignisson*

G=18.71

BERJAVELLIR 2 HAFNARFIRÐI.

Sigurður Þorvarðarson byggingarfræðingur bfi.  
Teiknistofan Strandgötu 11 220 Hafnarfirði  
Sími: 565510 Netfang: teiknistofa@stadaas.is  
Stj. teiknistofan ehf. KÍ 10228-289 KÍ aðalmannag. 14250-489

Skýringar:	Aðaluppdráttur
Tekning:	Útlit norður & suður
Meðferð:	1:100
Undirskrift:	<i>Sigurður Þorvarðarson</i>
Blað nr. 1 af 10.	
Breytt:	
Dagsetning:	30. september 2002