



Grunnmynd 1. hæð

20 bílastæði

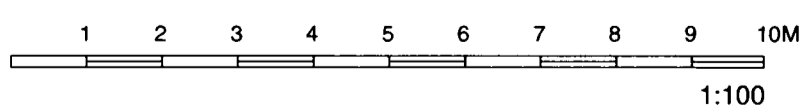

Dags.	Breyting	Teikn.	Útgáfa
17.12.'02	Bílastæði fyrir fatlaða sett inn, baðaðstaða lagf á teikningu. Aðalinnangi breytt.		
02.06.'03	Ymsar breytingar.		
14.07.'03	Útljósom sleppt	SH	C

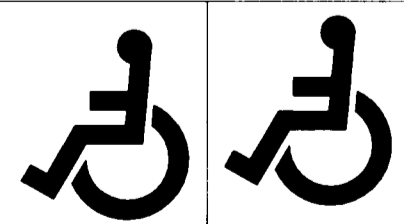

Verk nr.	Mkv.
0246	1 : 100
Teikn.	Dags.
ss	25.11.2002
Teikn. nr.	Útgáfa.
A 02	C

Verkheiti: BERJAVELLIR 4 Hafnarfirði
Grunnmynd 1. hæðar
Ritun arkitekta: Páll Gunnlaugsson arkitekt, f. kt. 210552-2199