

Samþykkt á fundi bygginga-
nefndar þ. 15.11.1988

BYGGINGAFULLTRÚINN
Í HAFNARFIRÐI

Sigurður Björguðsson


Ganga ekki til sömu
elriðstöðu á samdröfi
við reglugerðir



VESTUR




NORÐUR

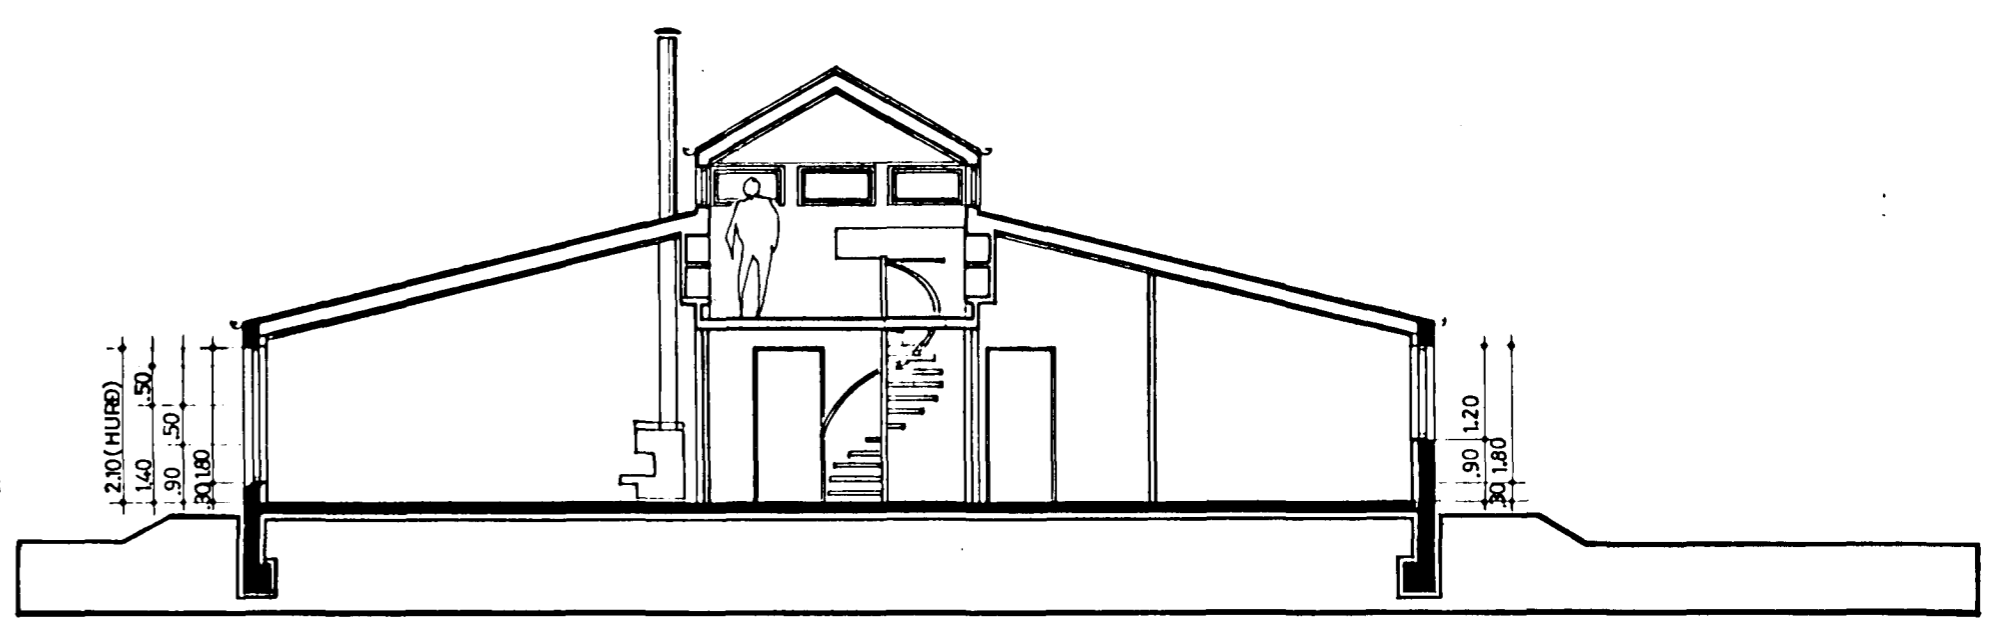


SKURÐMYND A-A



AUSTUR

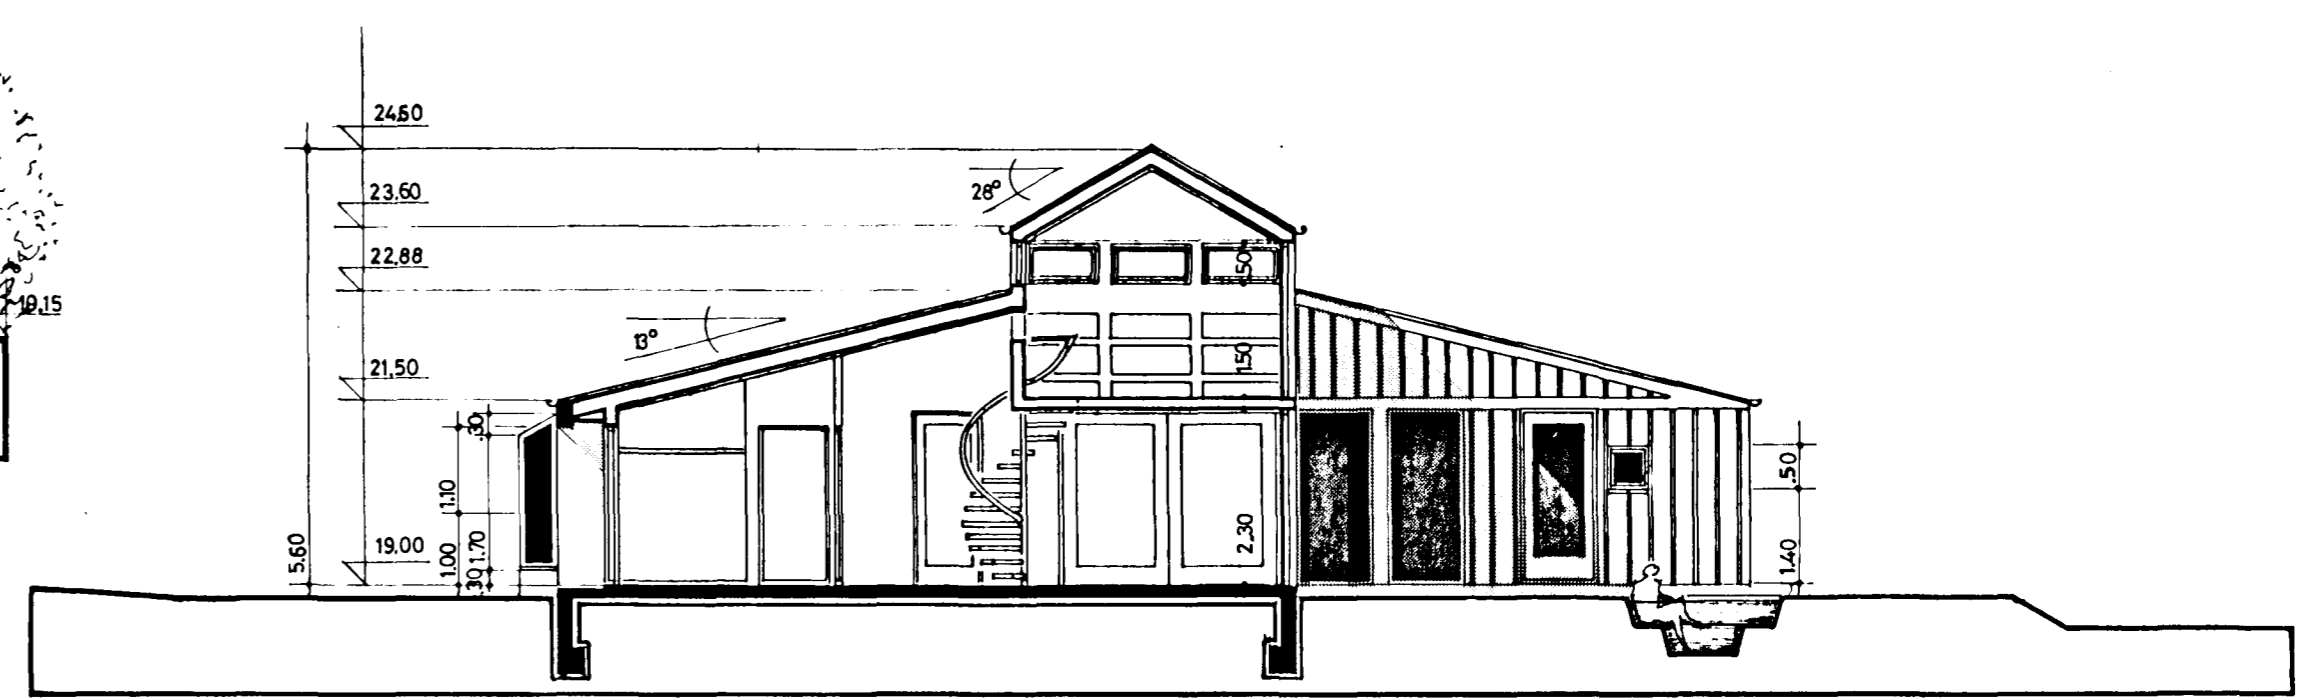

SKURÐMYND B-B

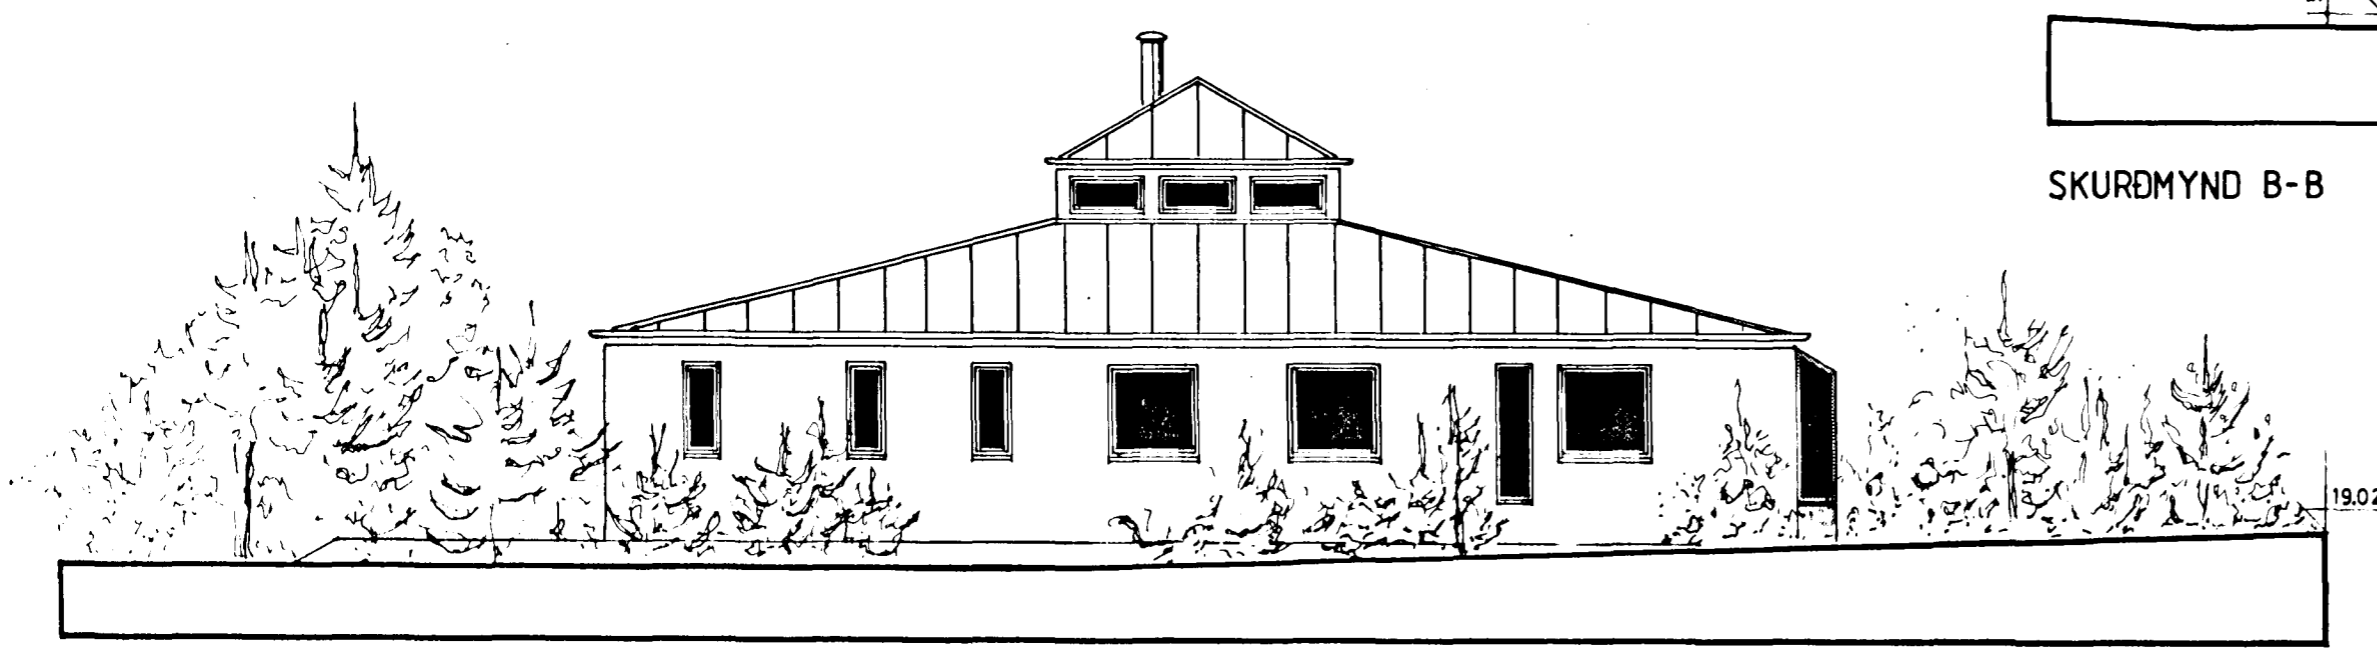

SUÐUR

BIRKIBERG 16, HAFNARFIRÐI
verk : (482)
efni : ÚTLIT OG SKURÐMYNDIR

kvarði : 1:100
teiknað : S.B.
dagselt : 10.11.1988
Sigurður Björguðsson

a: b: c:

arkitektar la:
hróbjartur hróbjartsson
richard ólafur briem
sigurður björguðsson
vinnustofa arkitekta hl
skólavörðustíg 12
101 Reykjavík
sími 26999