


Óanga skjal frá opnu  
skjalstofu í arkitektúr  
við reglugerðir

Ser. þykkt á fundi bygginga-  
nefndar þ. 17/10/1990


BYGGINGAFULLTRÚINN  
Í HAFNAREIRDI

*Jón Sigl*


*- Fstlíknið bjóragunarnop  
í svendéma*

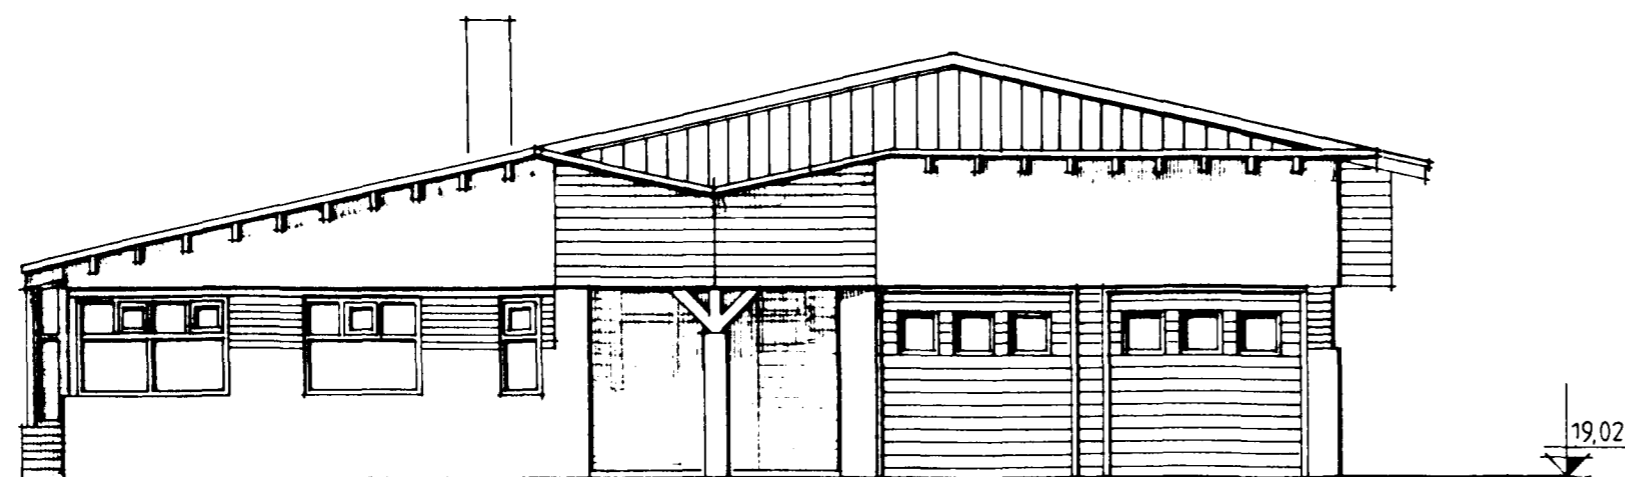


austur

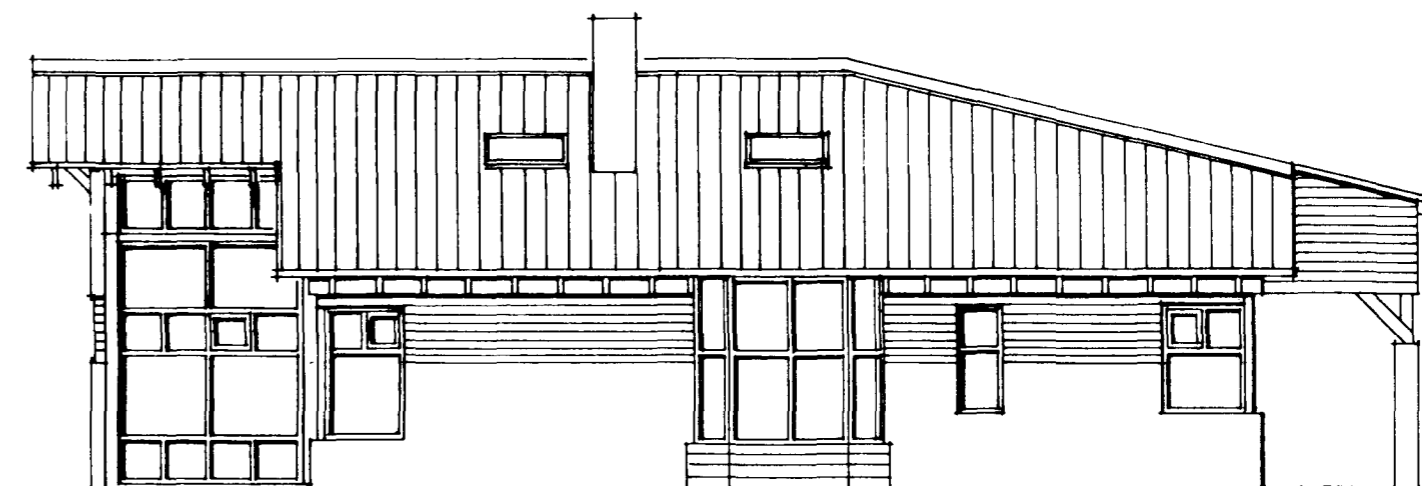


sudur

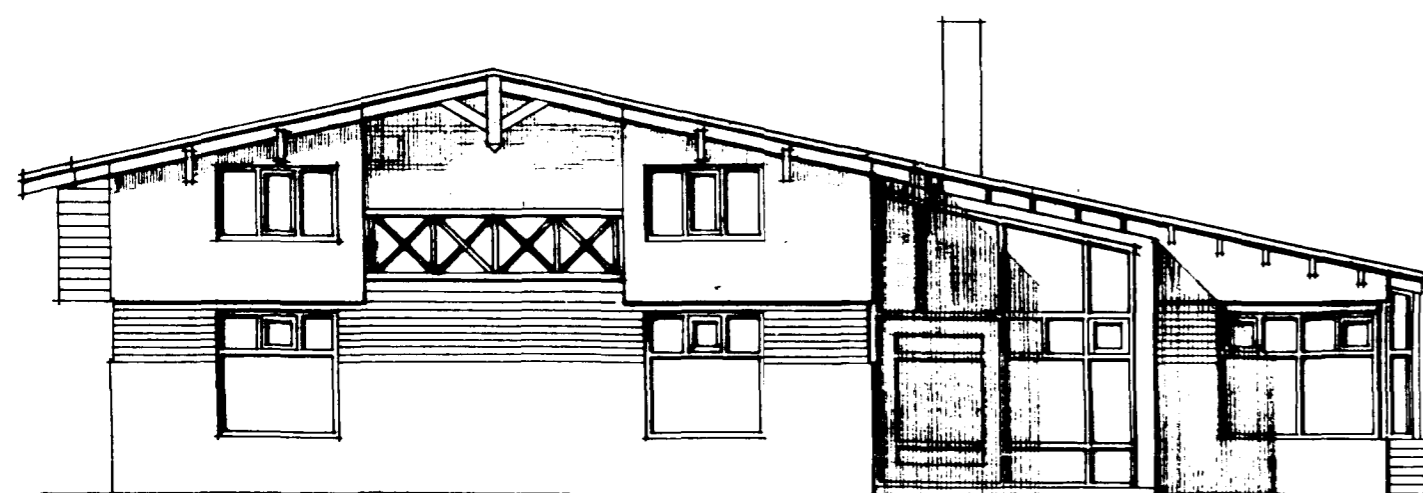

vestur

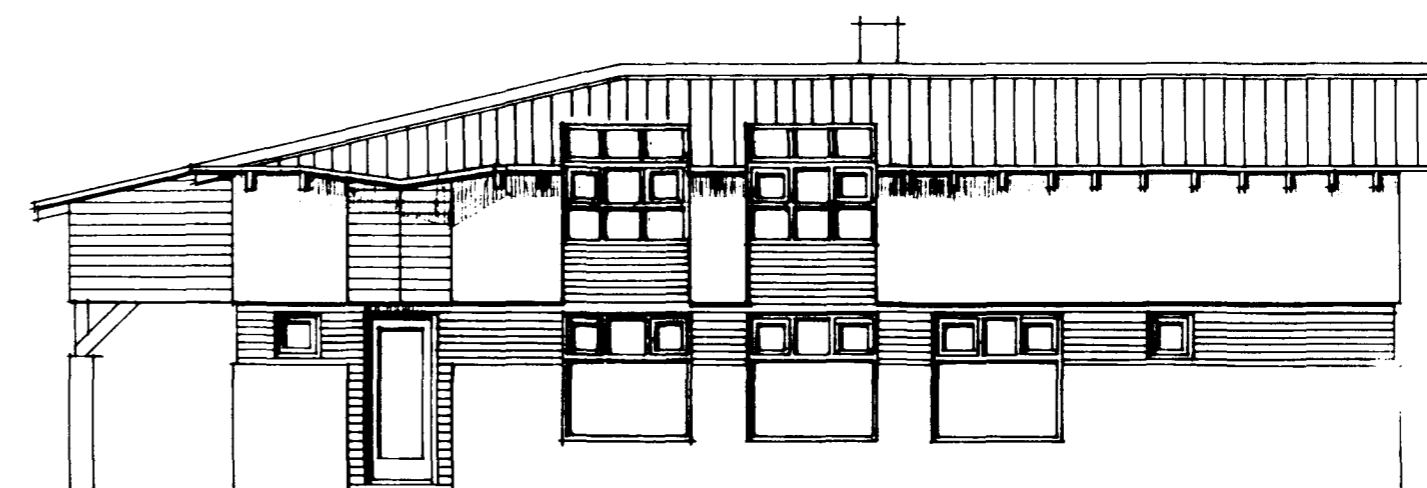

nordur

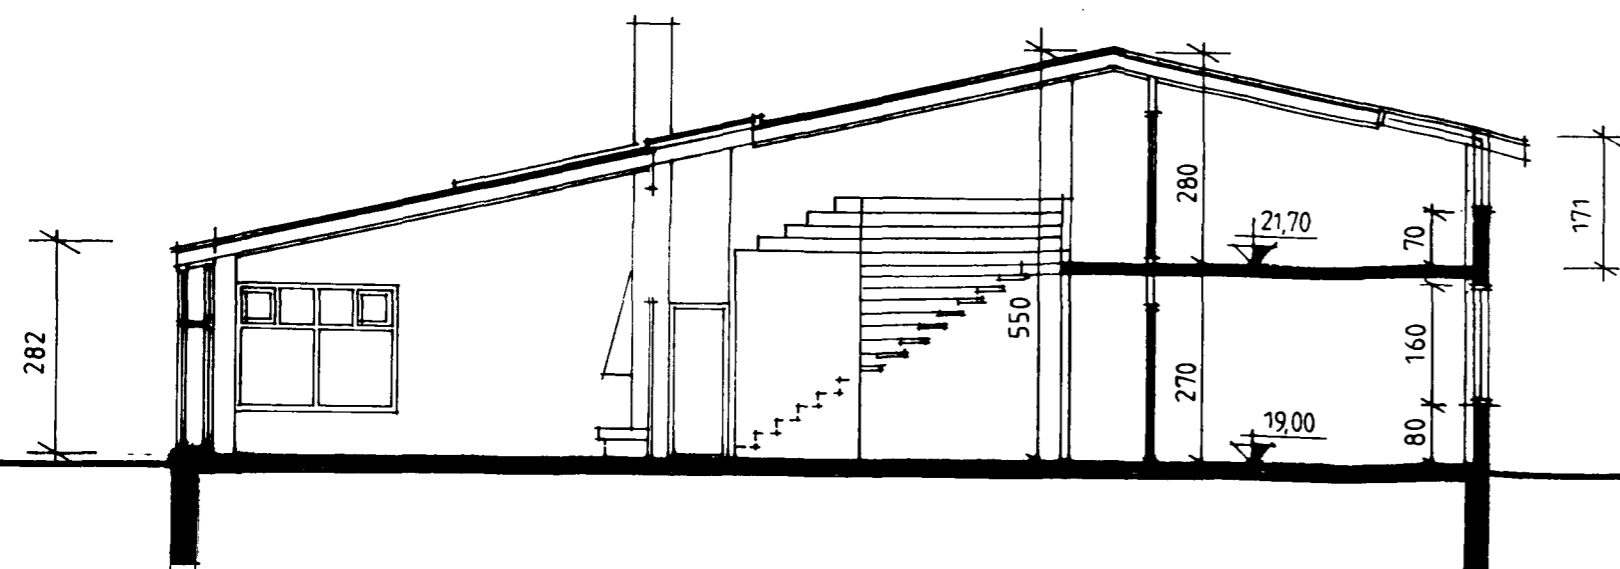

sníð aa

Nikulás Ólfar Músson arkitekt,  
Vinnustofa Hildshöfða 14, 112 Reykjavík, síni: 672 772

verkefni:  
Birkiberg 18, Hafnarfirði.

teikning:  
Útlit og snið

kvarði:  
1: 100

*Nikulás Músson*

daga/unnid:  
ágúst 1989 núm

kb/SEB:

br okt. 1990 - bætt við gluggum

2/2