




Staðfesting og fróðlegt
 mál. d. 16.10.91
 BYGGINGA- OG
 I BARKANTRASI
[Signature]
 FISKIÐ
 VEGGUR Á LÖÐ VEÐD: MFK P.ÖN H.F.R.

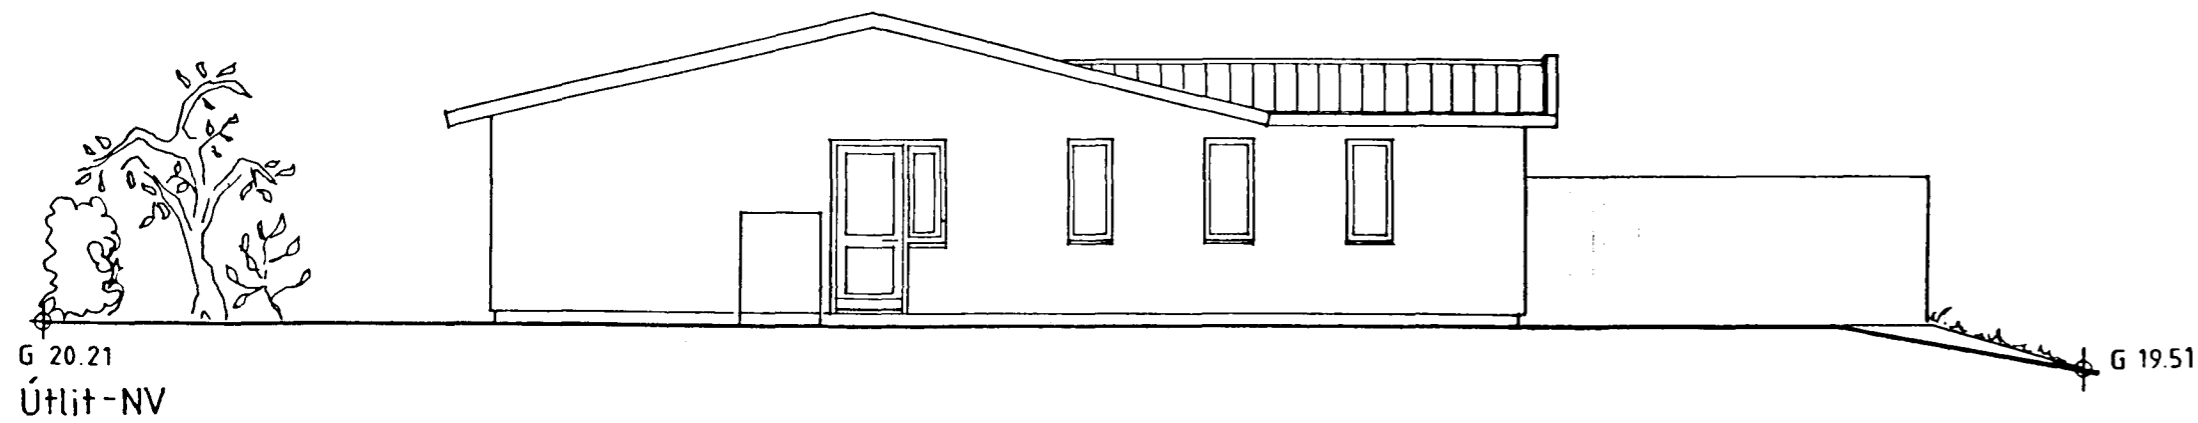


Útlit - NV

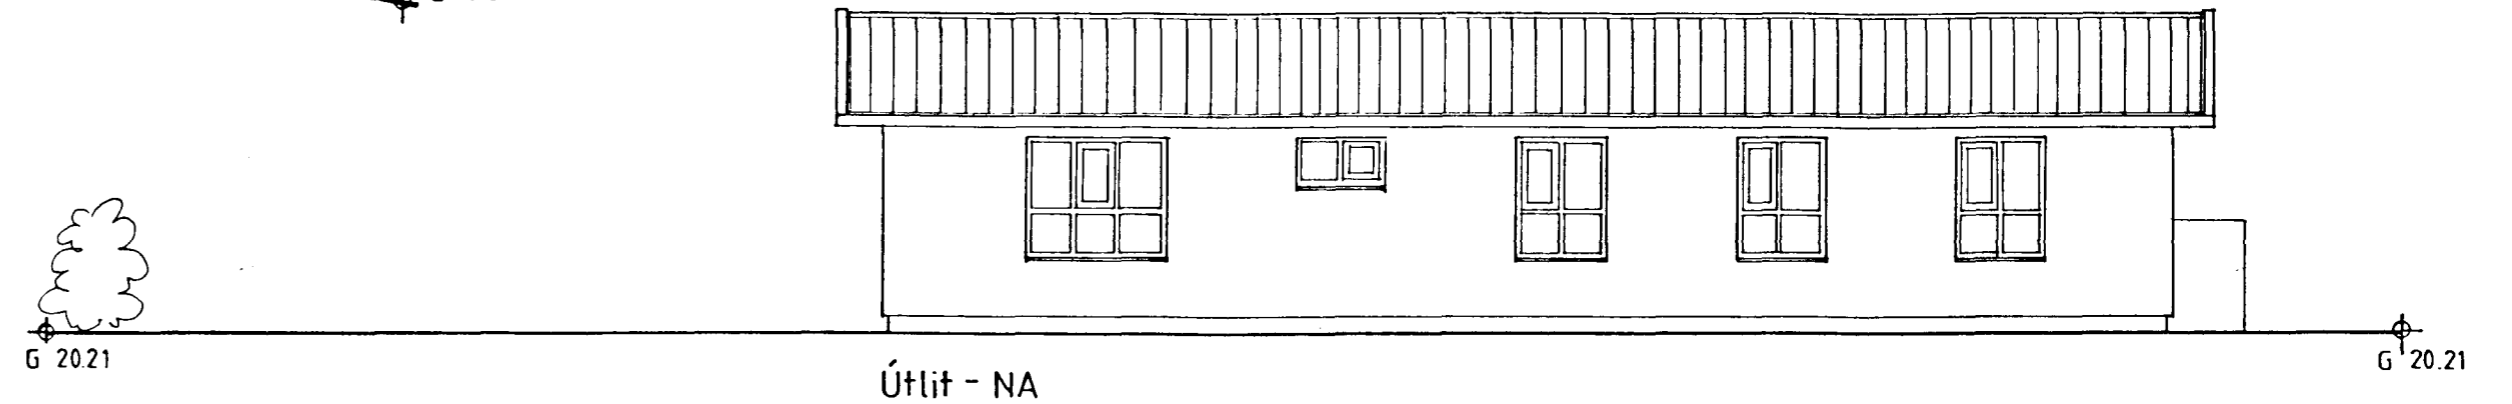


Útlit - NA

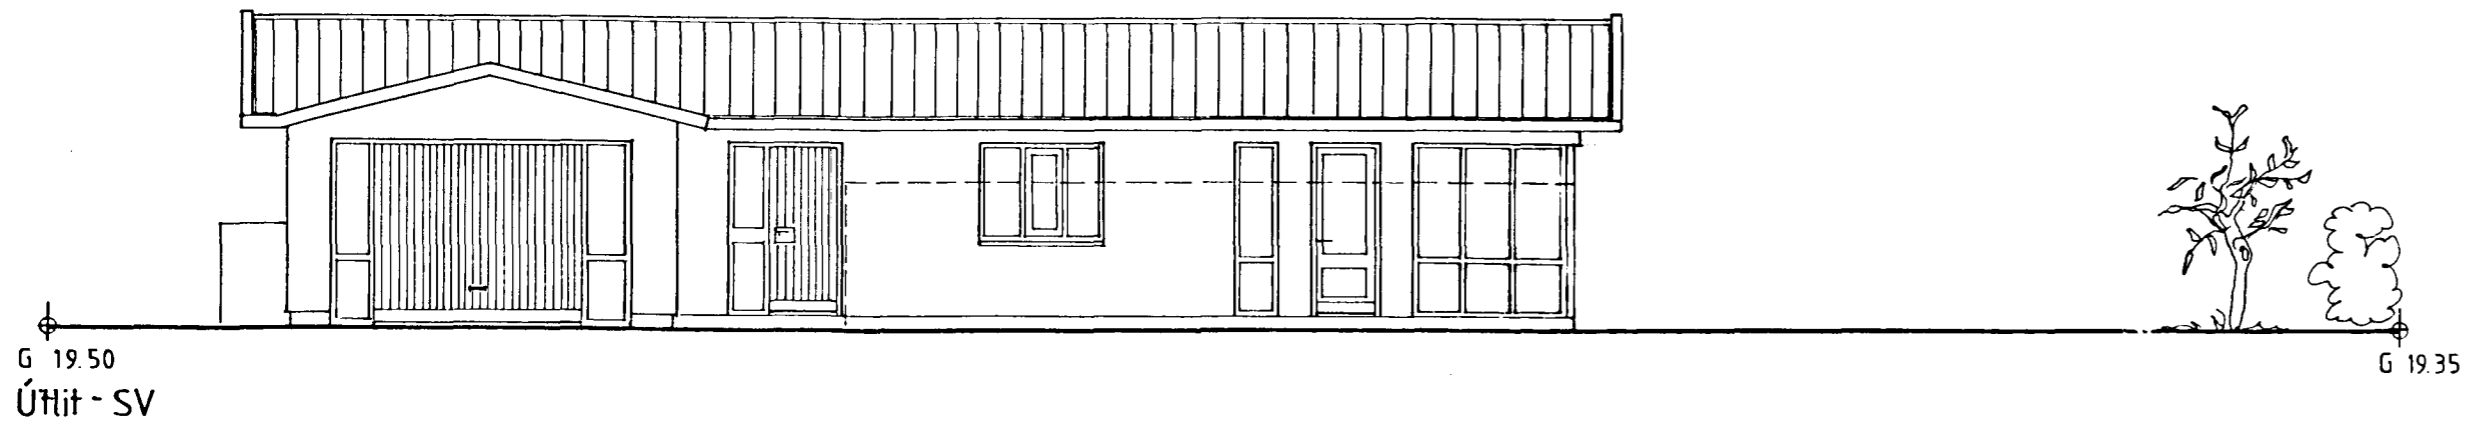

Útlit - SV

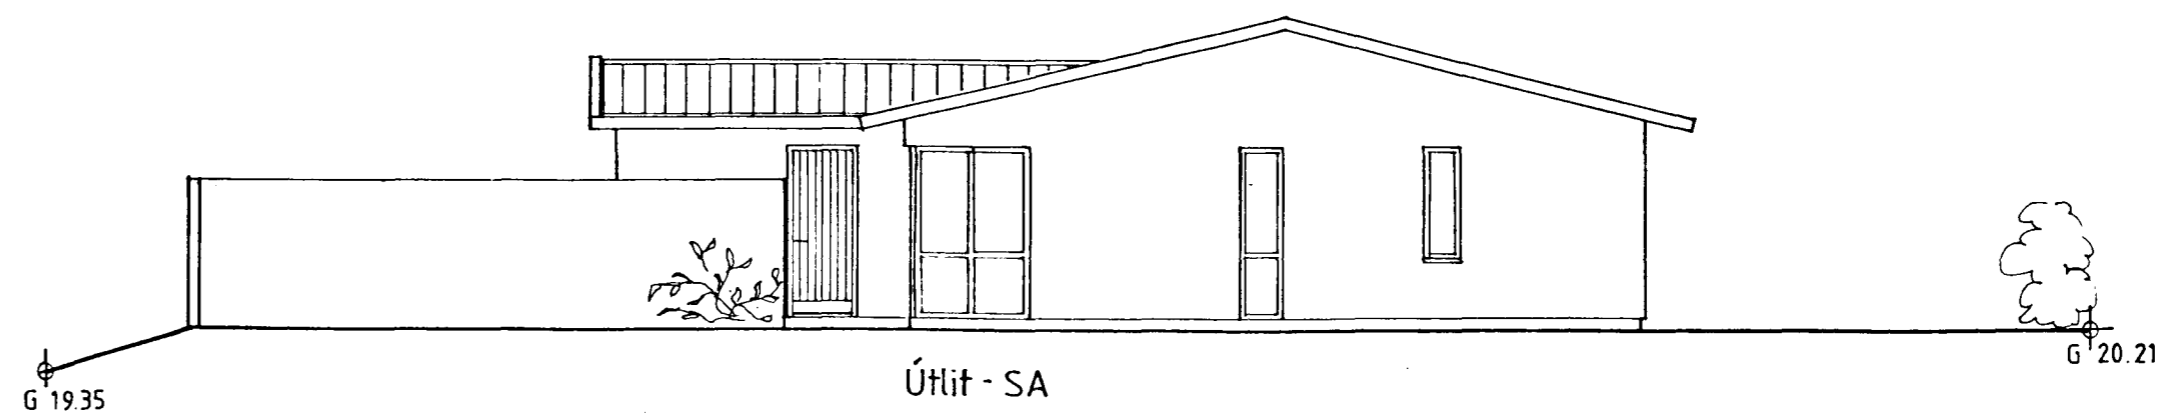

Útlit - SA

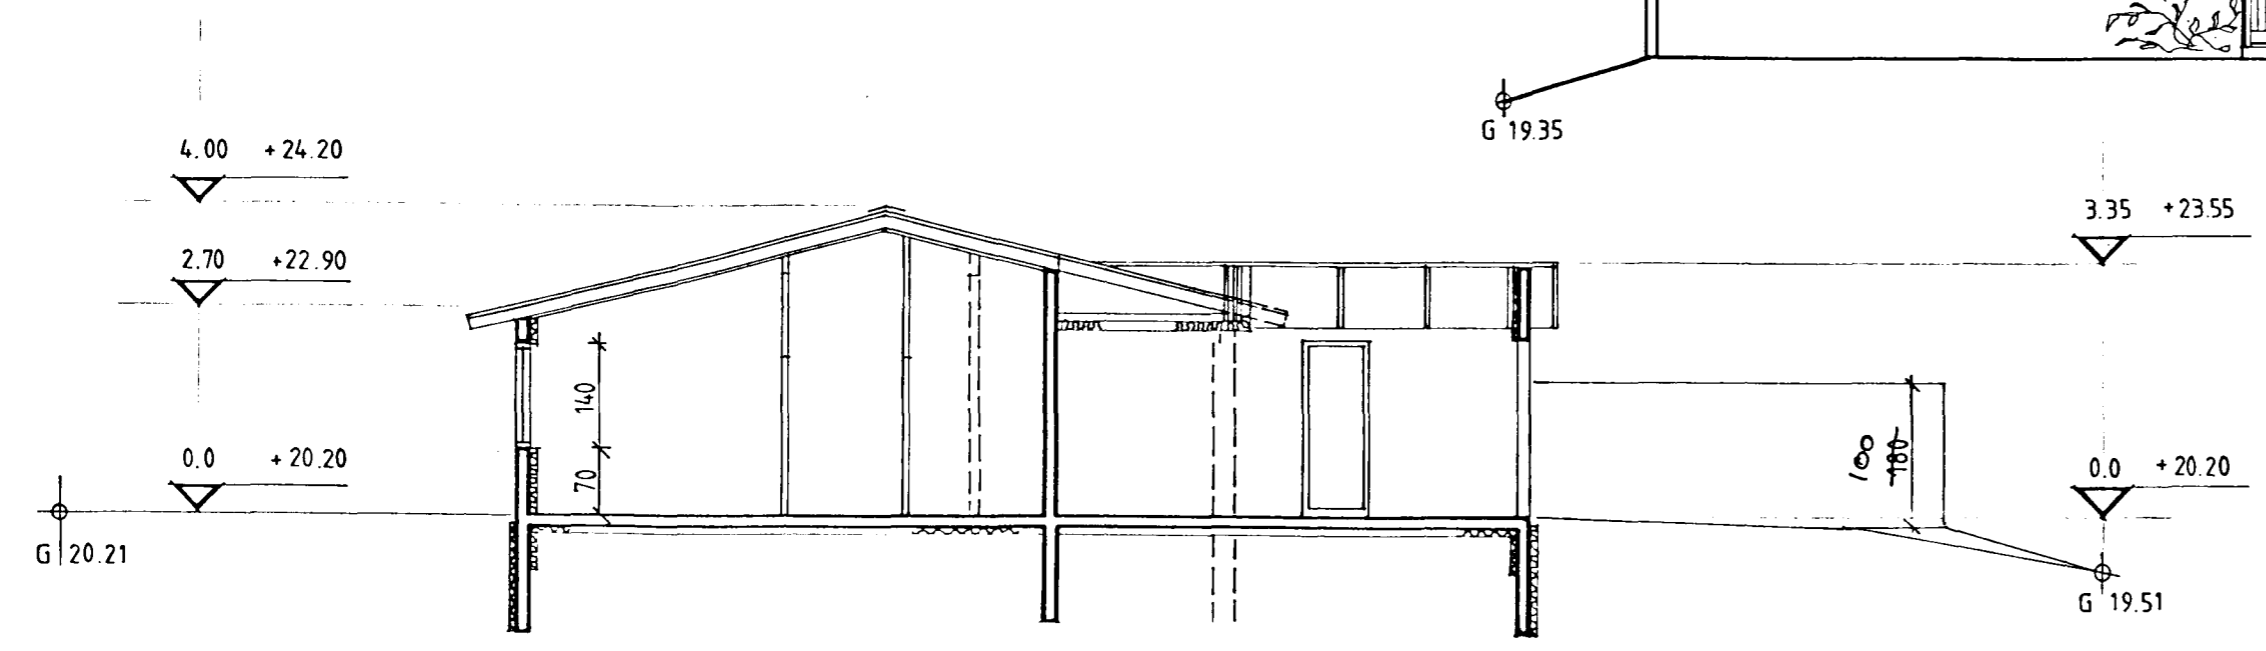

Snid A-A

Breytt í Okt. '91
[Signature]

breytt í jan. 91 - biskurshurð/ súla í stofu felld út
mkv. 1:100 teikn: ÁJ/er dags: 15.07.89
BIRKIBERG 28, HAFNARFIRÐI
útlitsmyndir og sneiðing
Árman Jóhannesson Verkfr. FVFÍ