


OFNATAFLA

Ofn nr.	Afl wött	Hæð mm	Lengd mm	Tenging í ofn	Ofnlokar
101	528	280	600	C-D	FJVR
102	1164	280	800	A-B	FJVR
103	2328	280	1600	C-D	FJVR
104	528	280	600	C-D	FJVR
105	400	100	200	A-B	FJVR
106	1047	600	972	C-D	FJVR
107	1654	600	2916	B-C	FJVR
108	523	600	486	A-B	FJVR
109	1047	600	972	A-B	RA-N
110	845	600	972	A-B	RA-N
111	845	600	972	A-B	RA-N
112	646	600	700	C-D	FJVR
113	1267	600	1458	C-D	RA-N
114	2000	600	1458	A-B	RA-N

Þekkið 17/2 1992. löðubúki Jóna Skóttar loka  
 að skila þessum skjölum Byggingarfræðingur  
 Sank. Jóna Skóttar

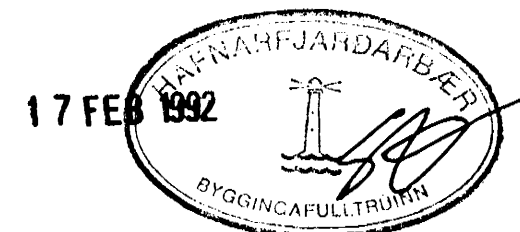

Þekkið Eldri feikninga ogildan 17/2 1992

<b>BIRKIBERG 28, 220 HAFNARFIRÐI</b>	Dags: feb 92
<b>Vatns- og hitalögn</b>	Bretning
<b>Grunnmynd</b>	G.H.
Gisli Hermannsson, Verkfræðingur (MS) VÍ	
Skúlaskeið 16, 220 Hafnarfirði S:52154	Mkv: 1:50