



Samþykkt á fundi bygginga-
nefndar þ. 2.11.1994

BYGGINGAFULLTRÚINN
Í HAFNARFIRÐI


ÁSKILD: STA MÆTT. BREF

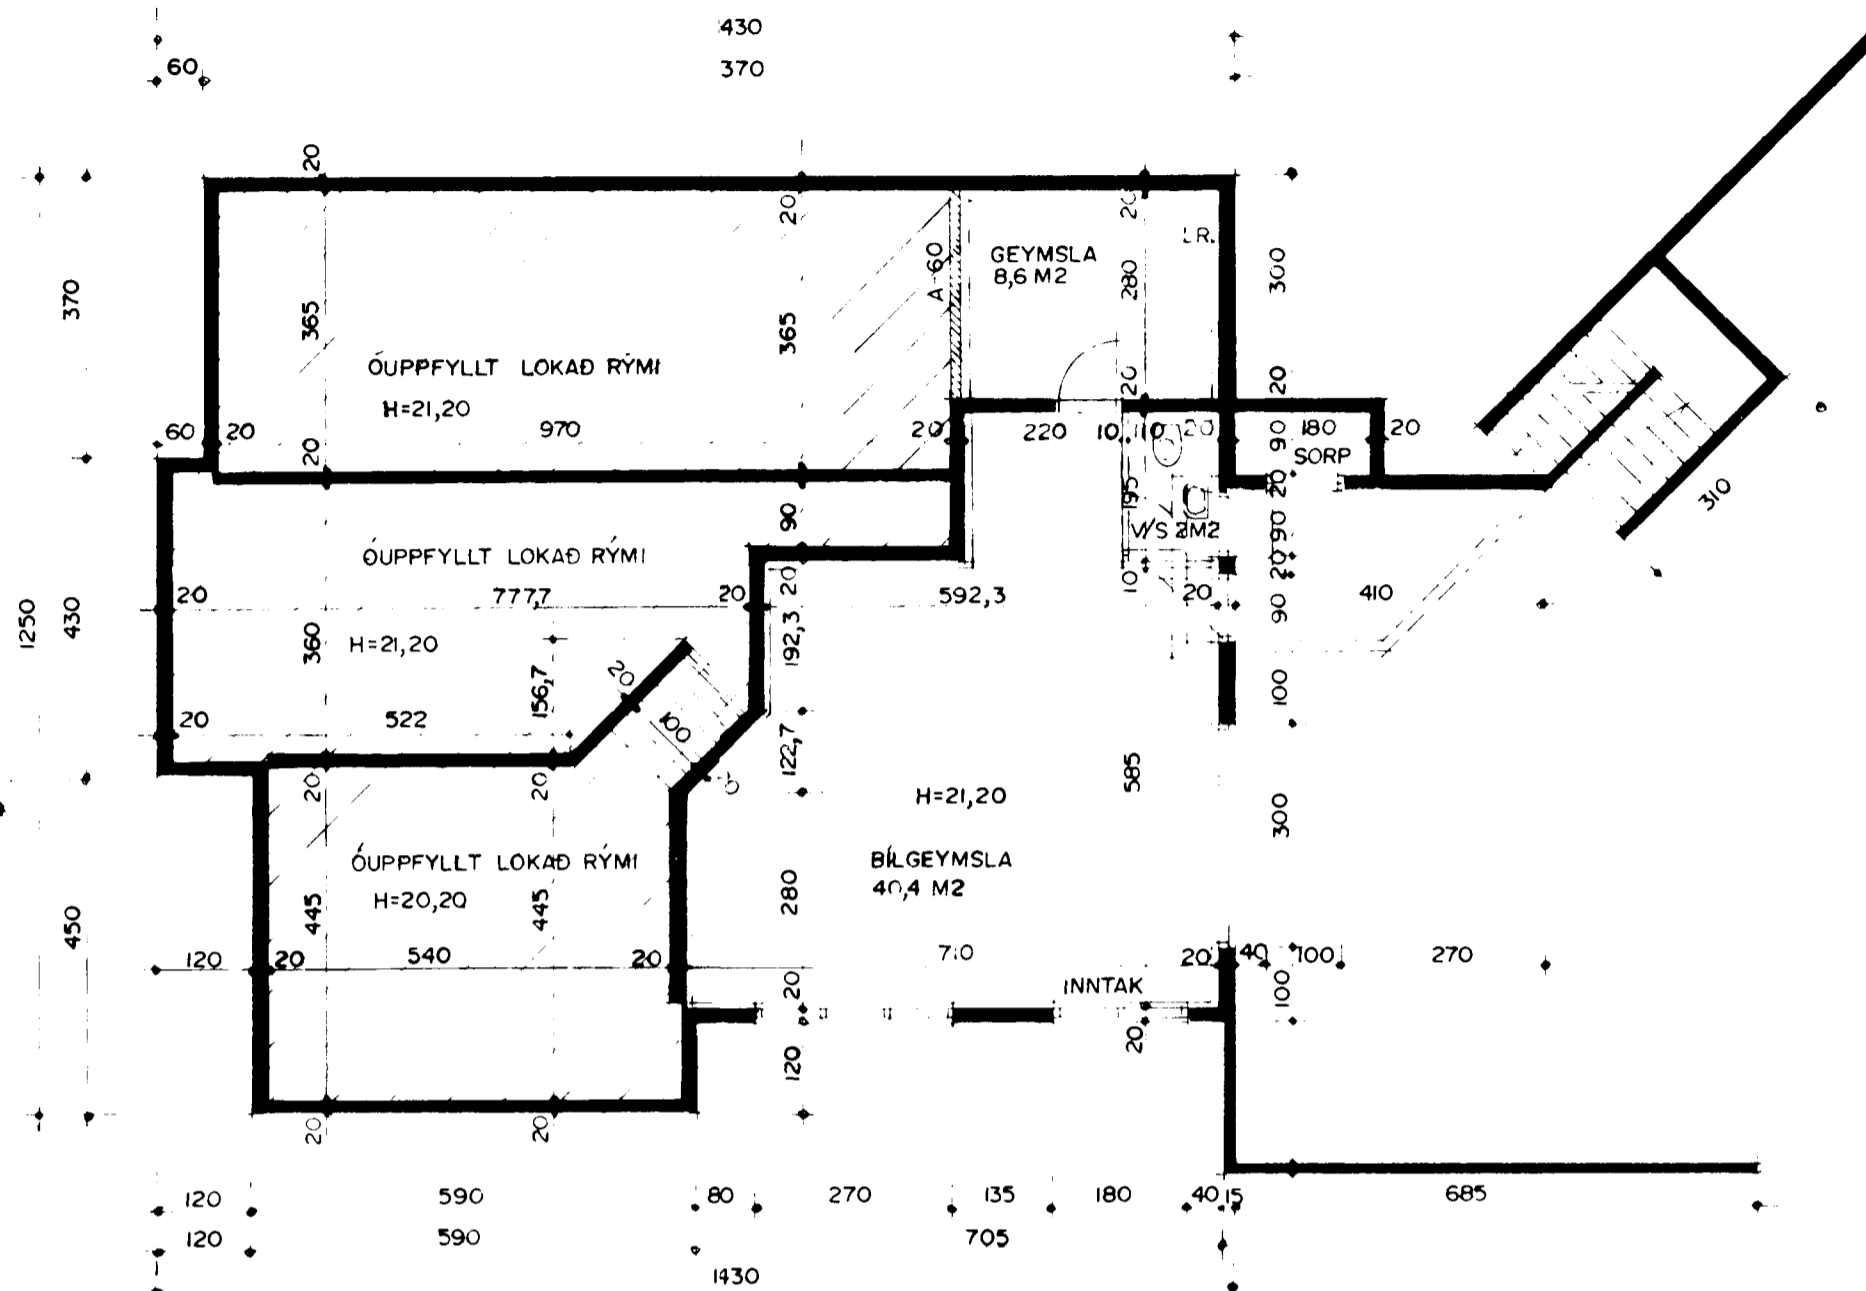


GRUNNMYND KJALLARI M.1:100

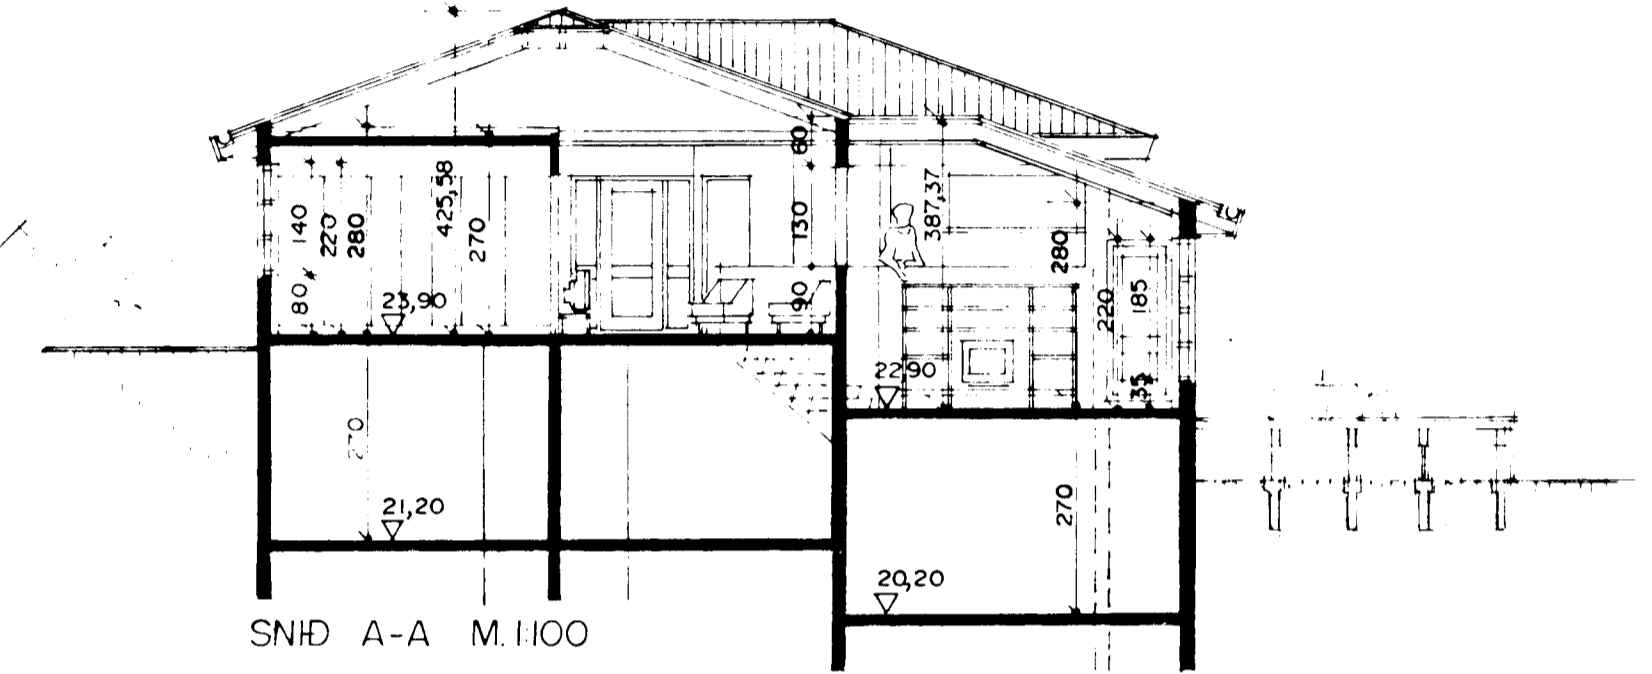

SNID A-A M.1:100

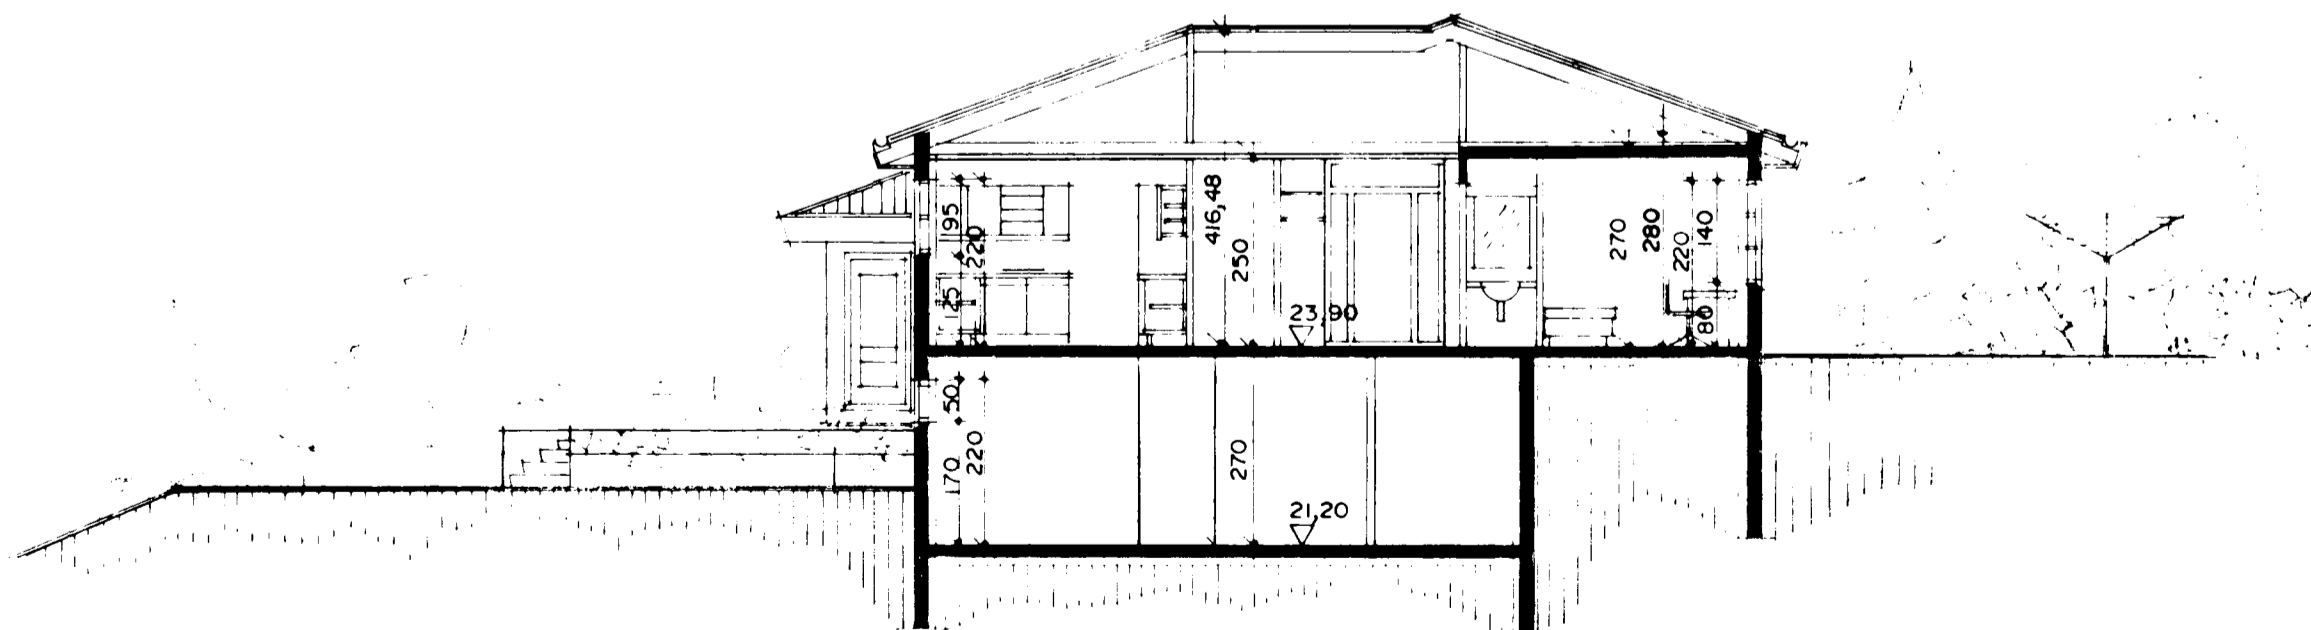

SNID B-B M.1:100

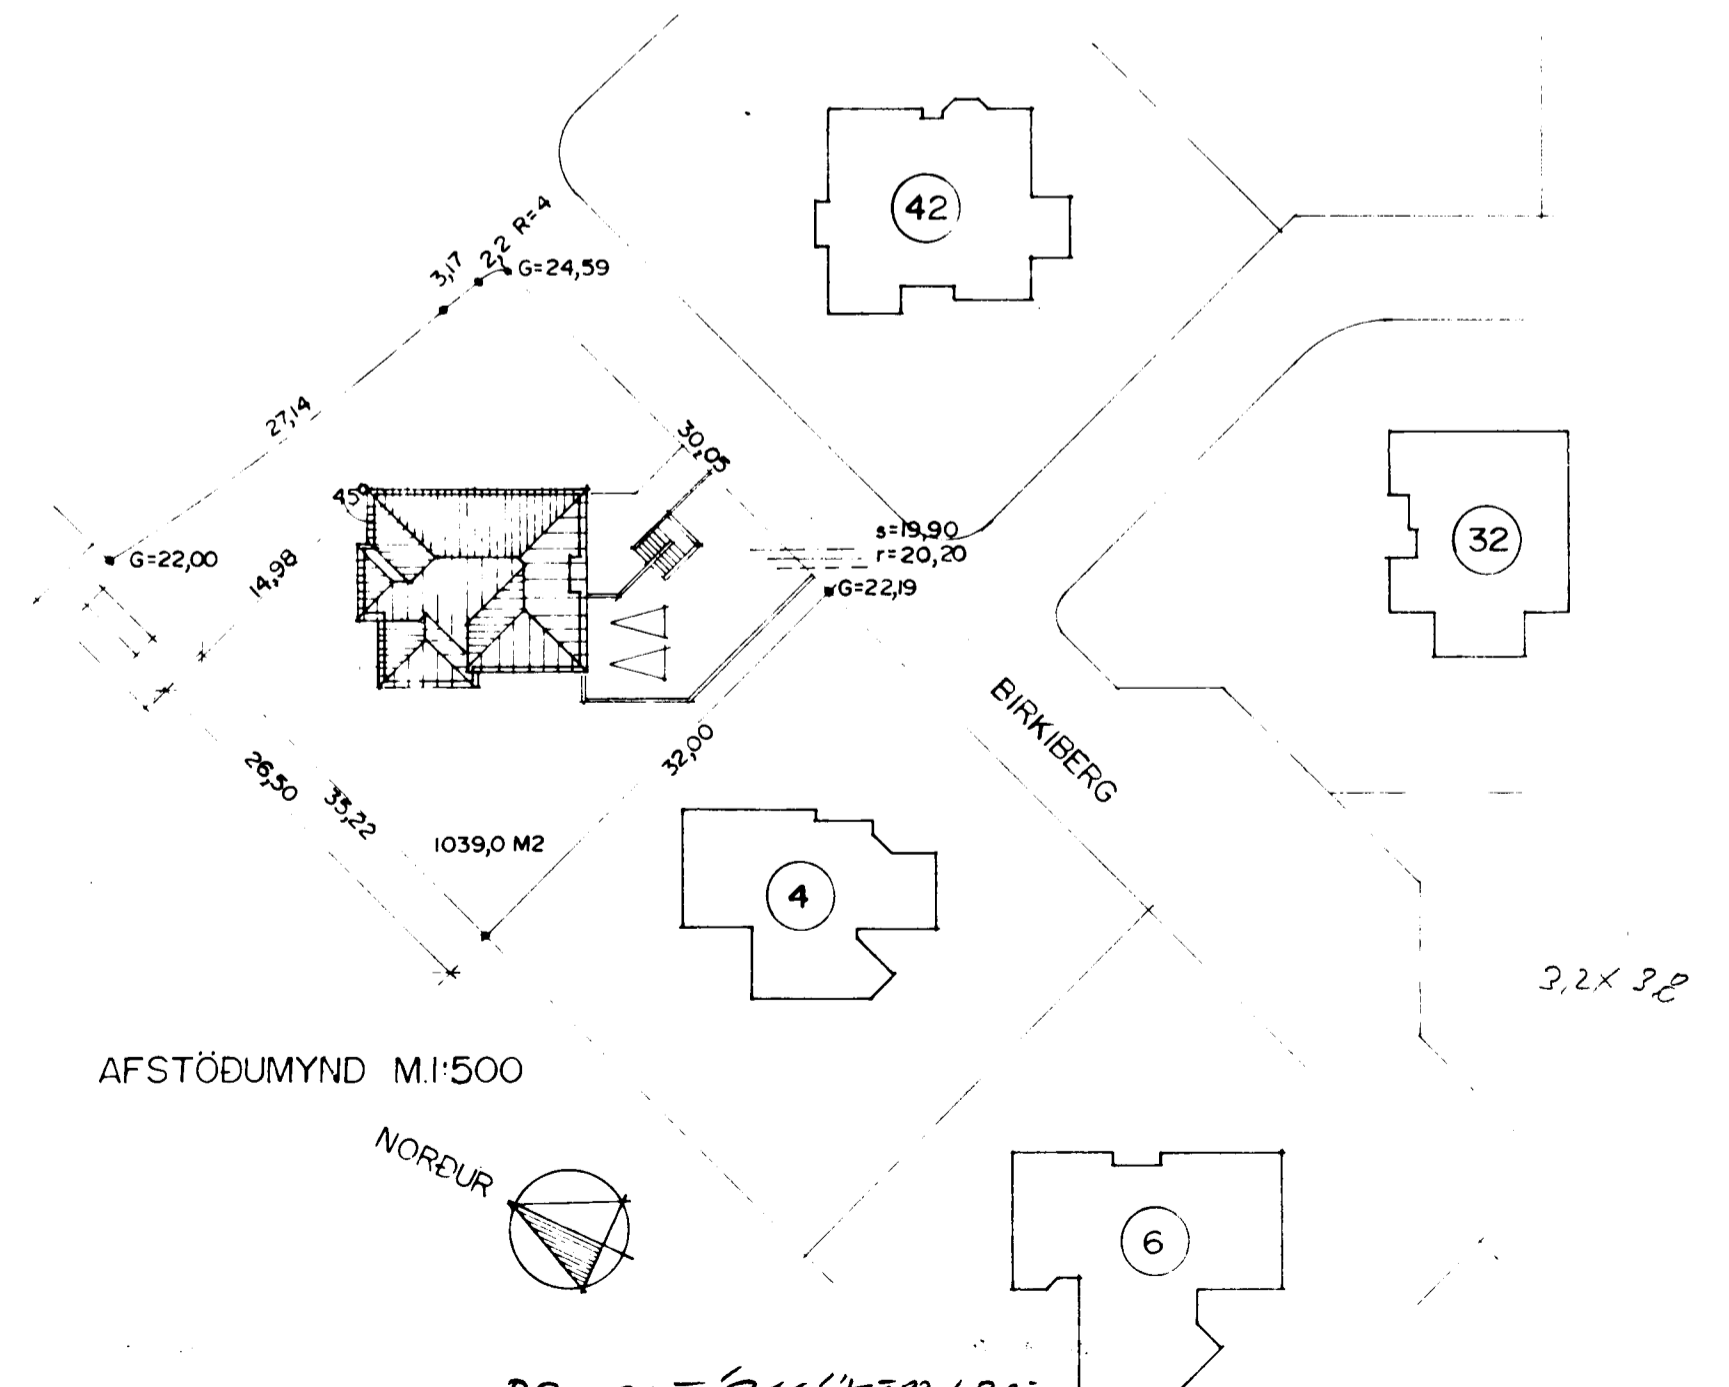

AFSTÖÐUMYND M.1:500

BR. OKT '94 "KJALLARI"