


SKÝRINGAR

ALMENNAR SKÝRINGAR SÁ BL. NR. 1-01  
 SWID SÁ BL. NR. 1-03.

01	APRIL '94	KÓTUM BR	GH
BR.	DAGS.	EDLI BR.	SIGN.

ÁSKILIÐ, ELDRI BIRKIBERG 2  
 TEIKNING ÓGILD HAFNARFIRÐI

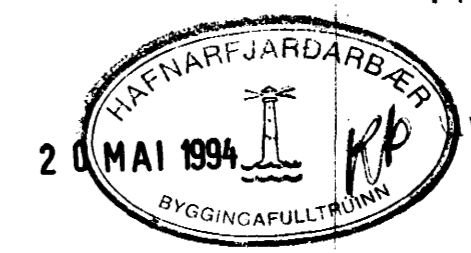

UNDIRSTÖÐUR - MÁLTEIKN

HKV.	1:50
DAGS.	NOV '93
VERK NR.	9342
TEIKN NR.	1-03
HANNAÐ	
TEIKNAD	GH
YFIRFARIÐ	

HEILDARMÁL 705

CRUNNMYND 1:50

**teknipjónusta**  
 SIGURDAR ÞORLEIFSSONAR HF

STRANDGÖTU 11 • 200 HAFNARFJÖRÐUR • Sími 540 55 • FAX 619875