




SNID 5:1:20

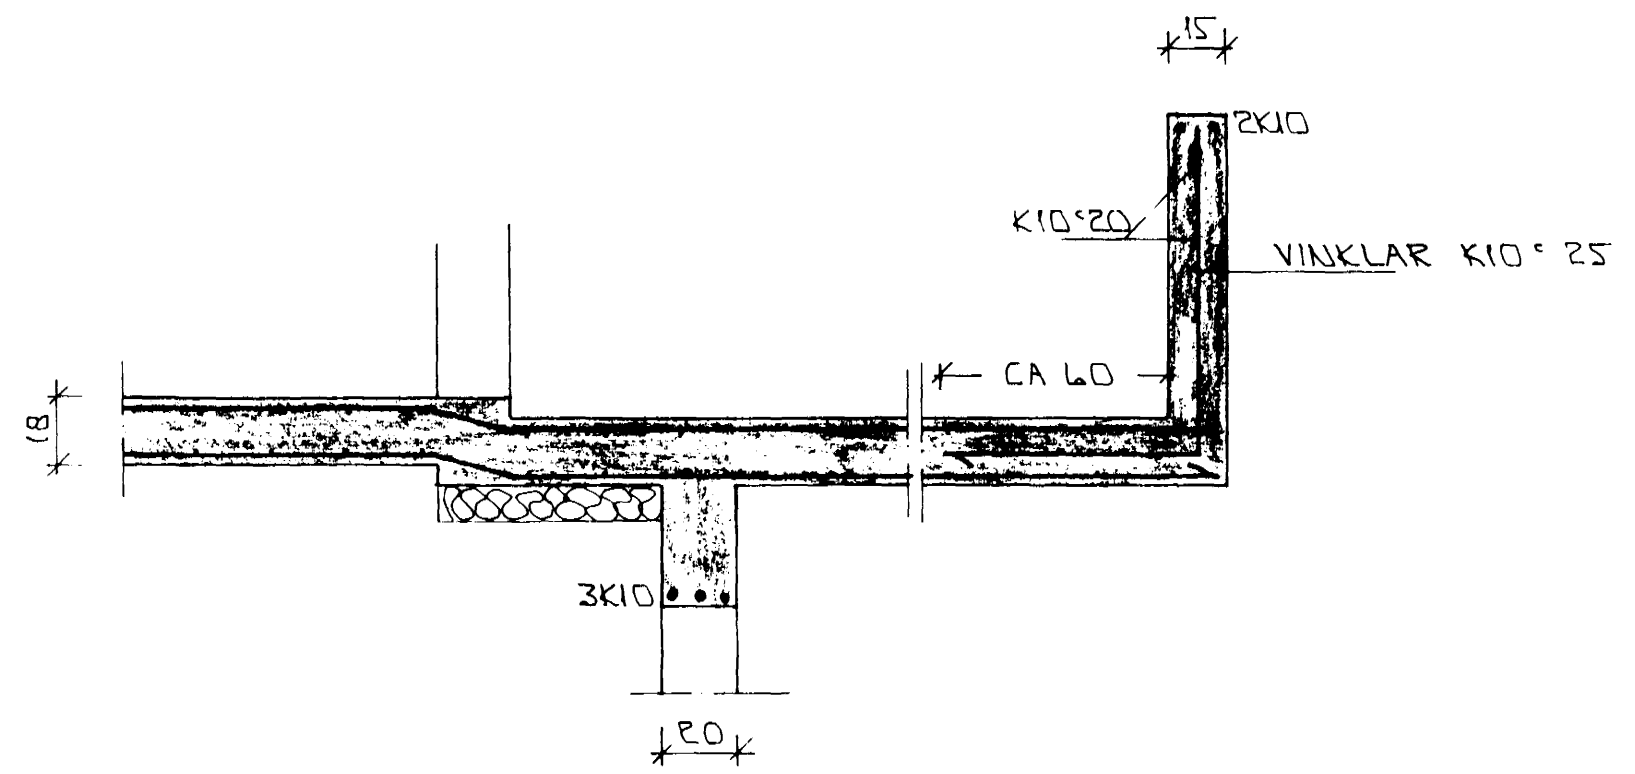


SNID 6:6:1:20

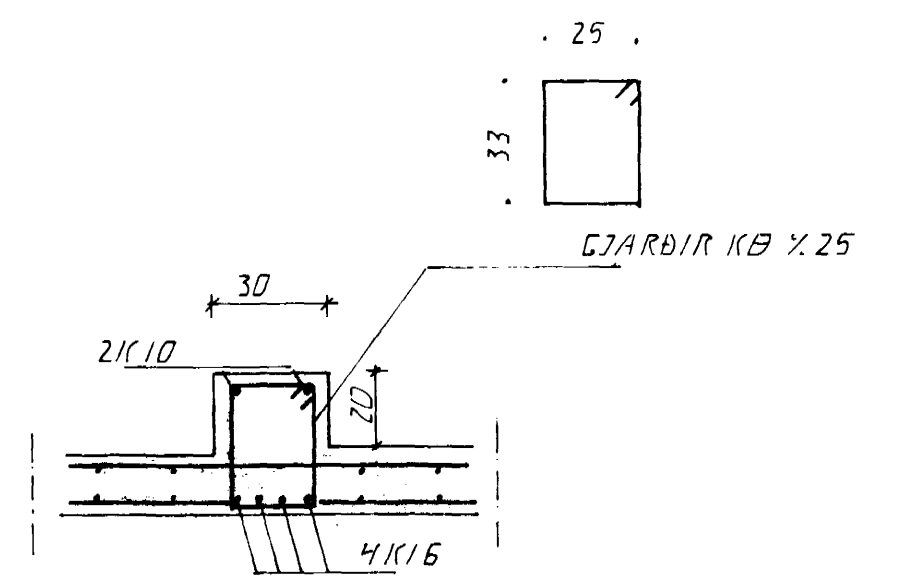


SNID 7:1:20

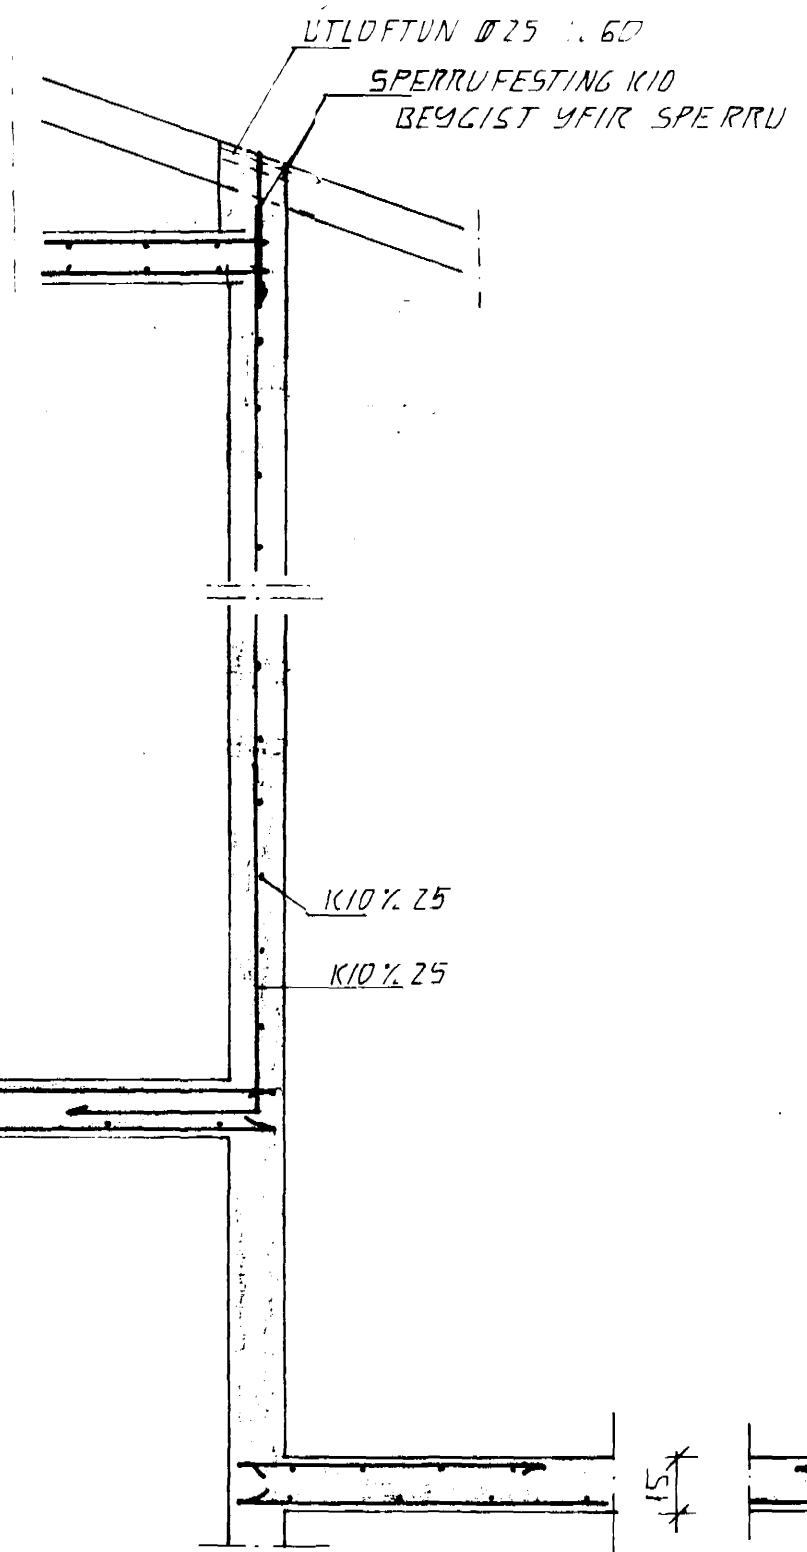

SNID 8:1:20

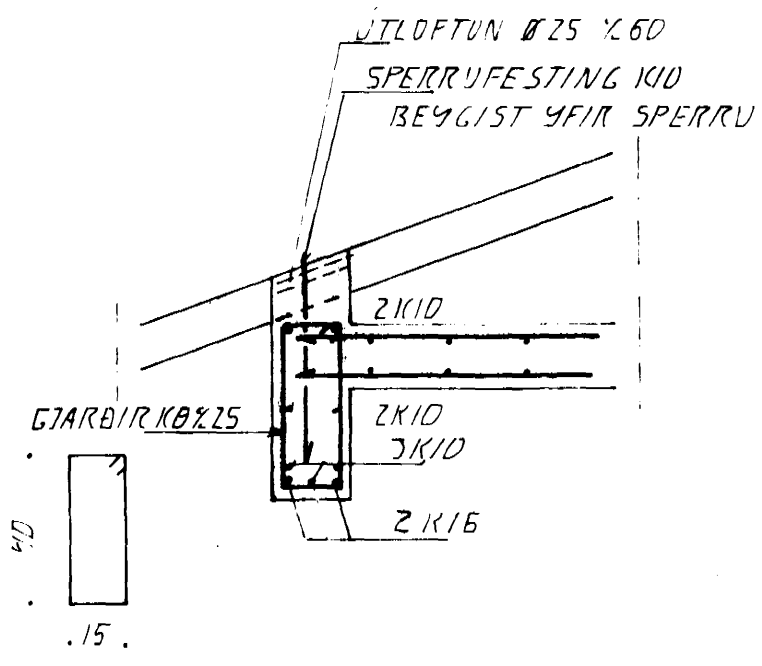

SNID 9:1:20

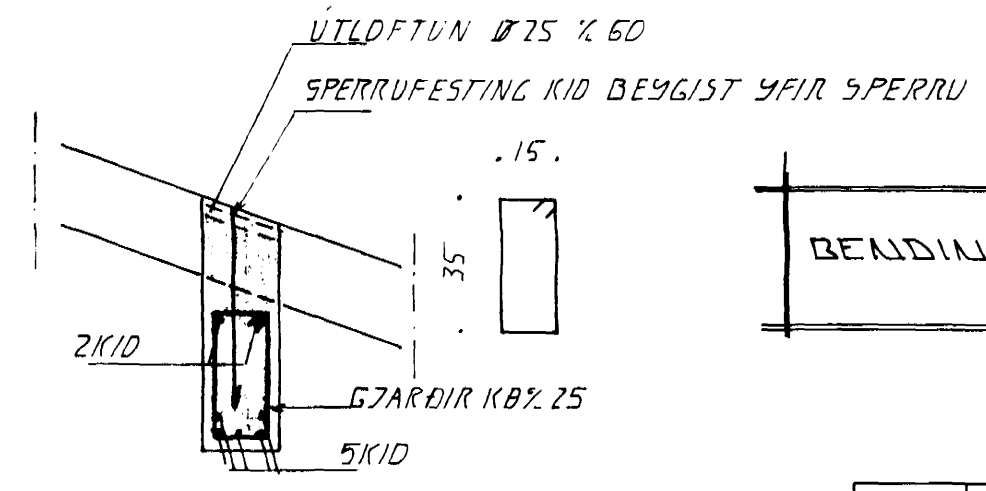


SNID 10:1:20

BENDING PLÖTU SJÁ GRUNNMYND

ÁSKILIÐ, ELÐRI
TEIKNING ÓGILD

BIRKIBERG 2
HAFNARFIRÐI

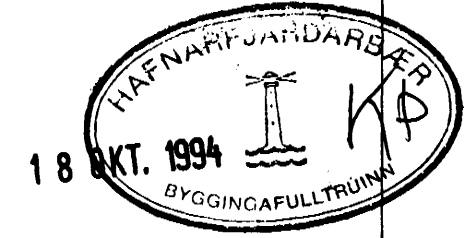

SNID Í BURÐARVIKKI

DI	OKT. 94	JÁRN Í BITA	d. H.
BR.	DAGS.	EDLI BR.	SIGN.

MKV	1:20
DAGS.	MÁI '94
VERK NR.	9342
TEIKN NR.	1-06
HANNAD	d. H.
TEIKNAD	d. H.
YFIRFARIÐ	

TEKNIÞJÓNUSTA
SIGURDAR ÞORLEIFSSONAR HF