



Samþykkt á fundi bygginga-  
26/89  
númer p. 15/3 1990

BYGGINGAVALTRÚN  
Í HAFNARFIRÐI


Ganga skil frá eina  
eldstúdí í samræmi  
við reglugerðir

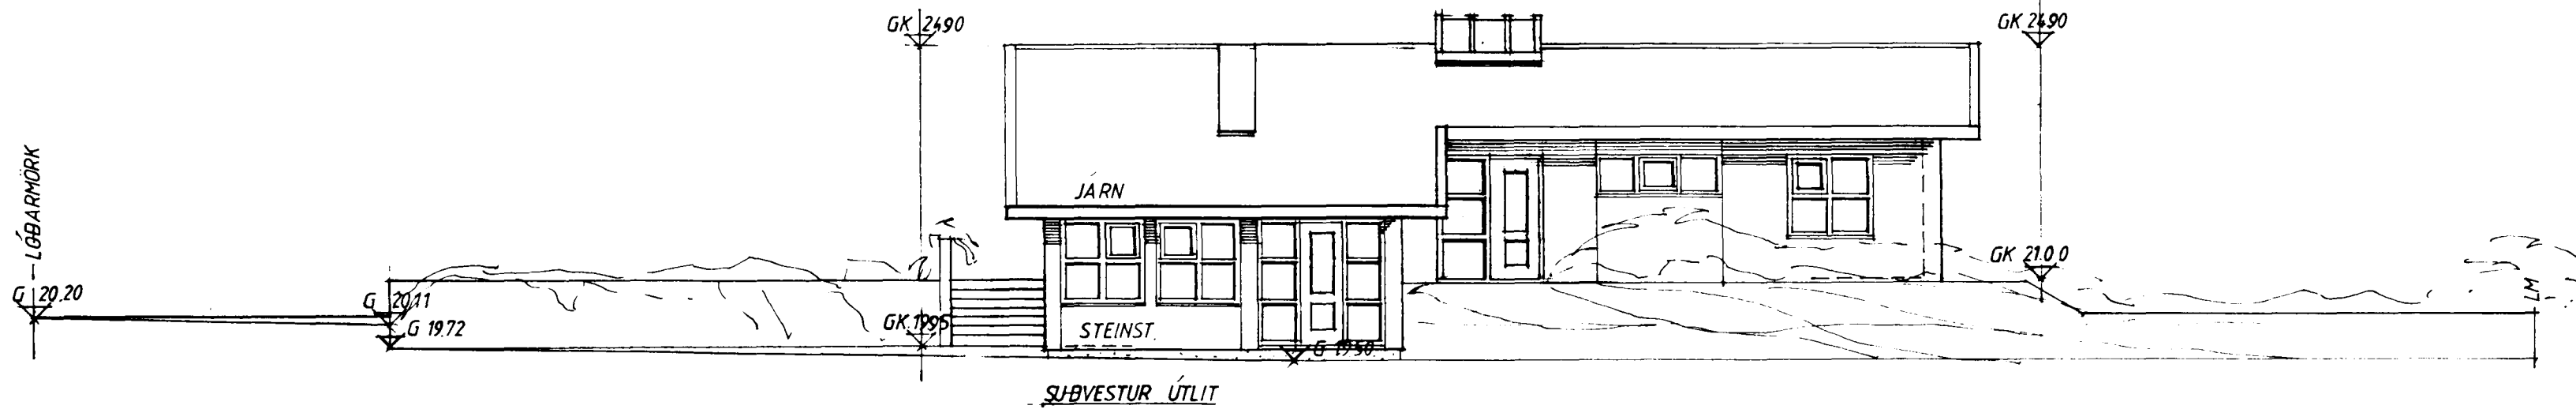


SÍÐVESTUR ÚTLIT

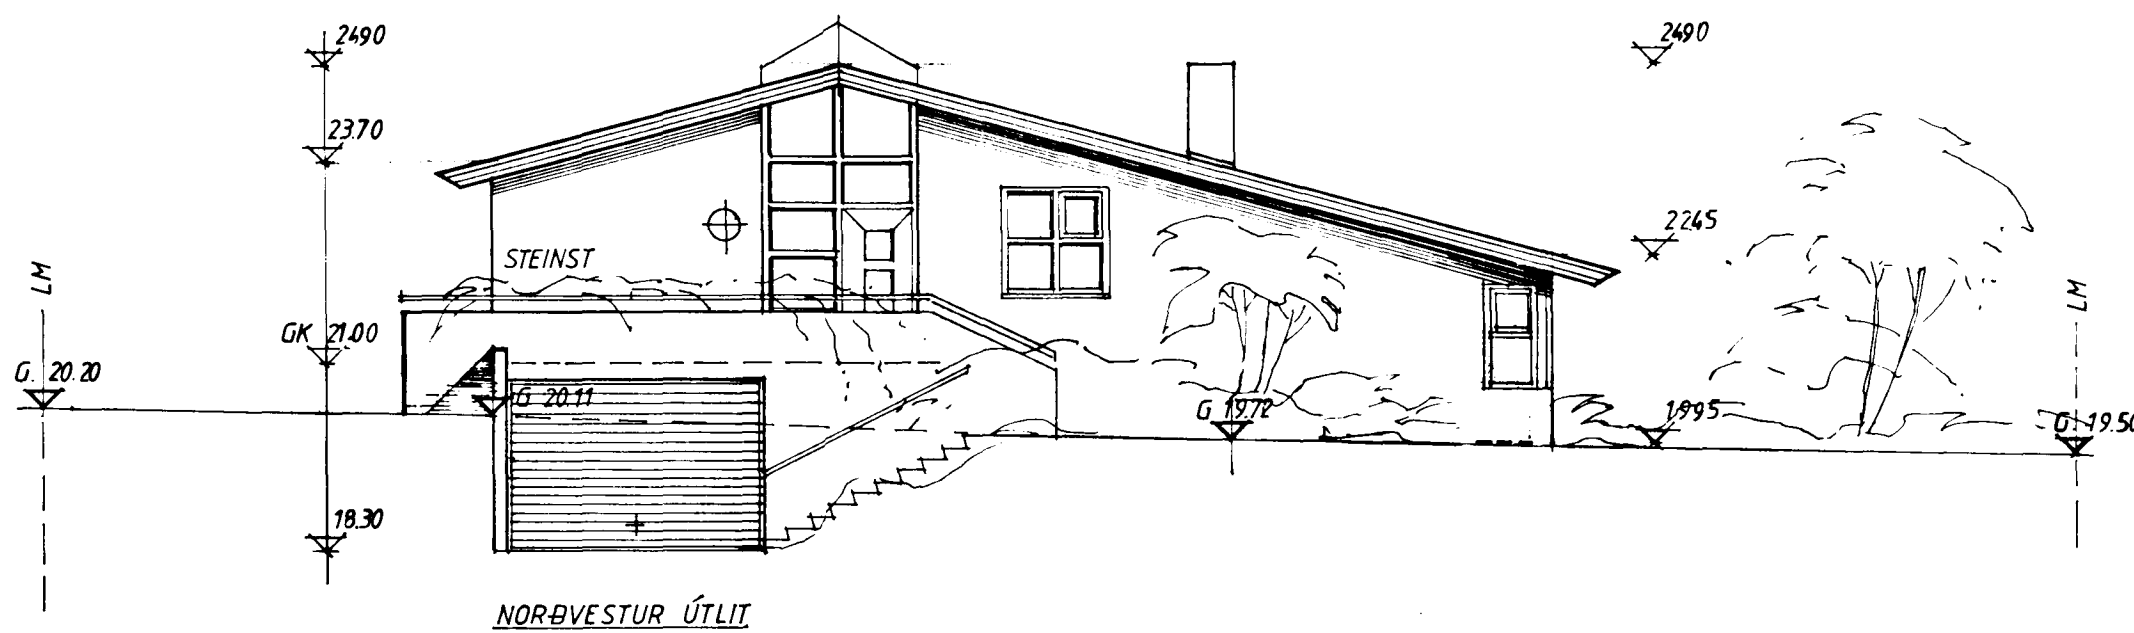


NORÐVESTUR ÚTLIT

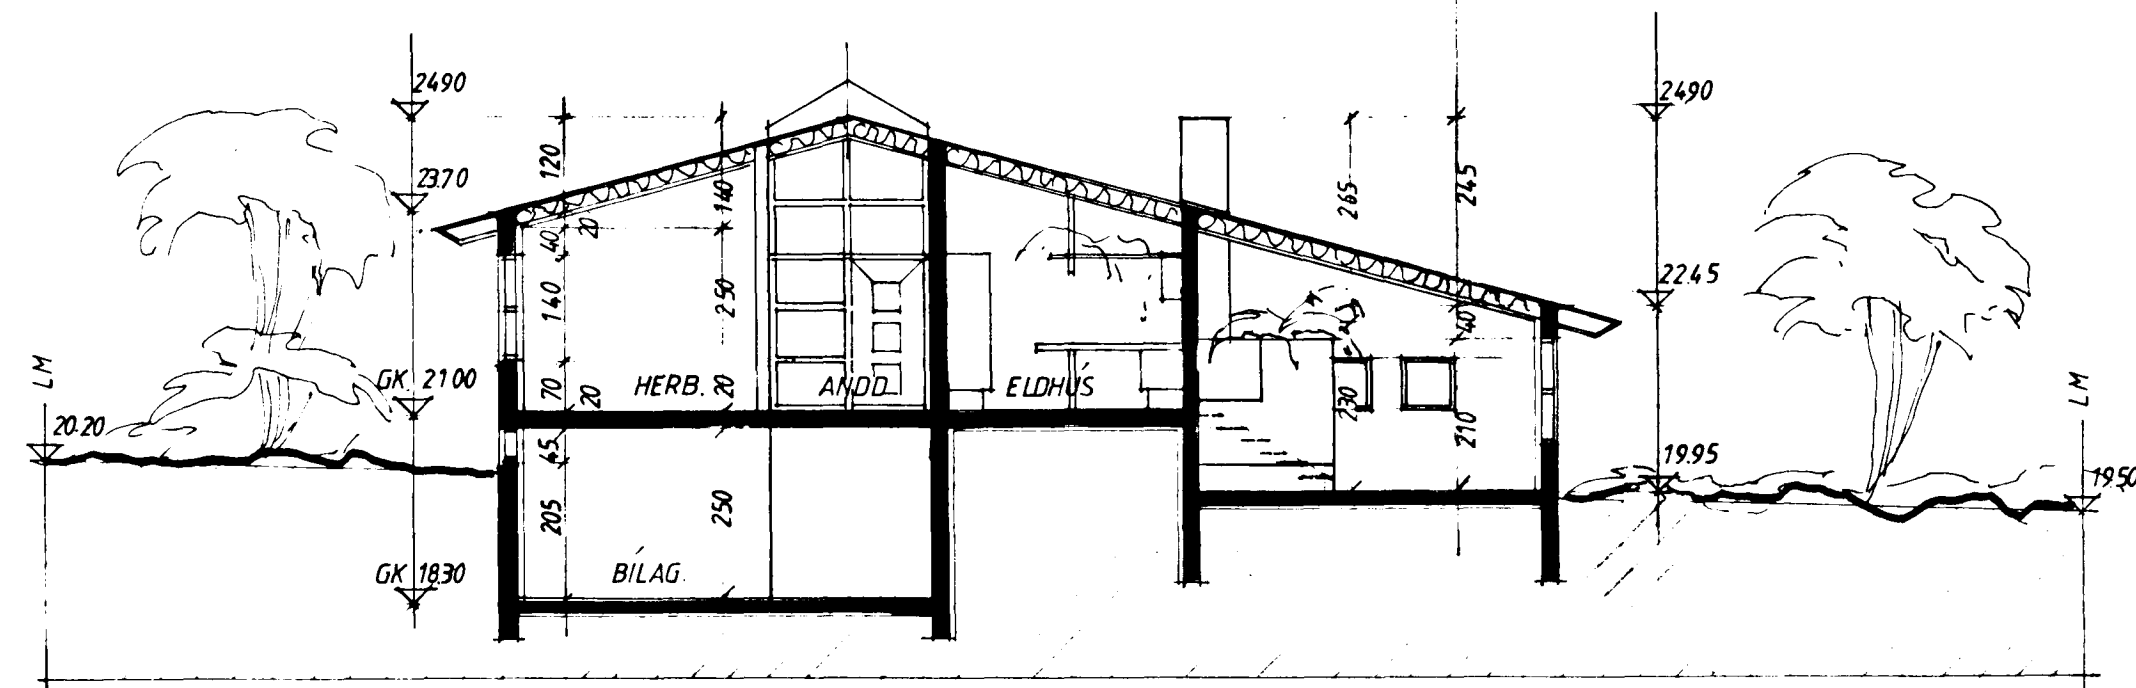


SNB AA

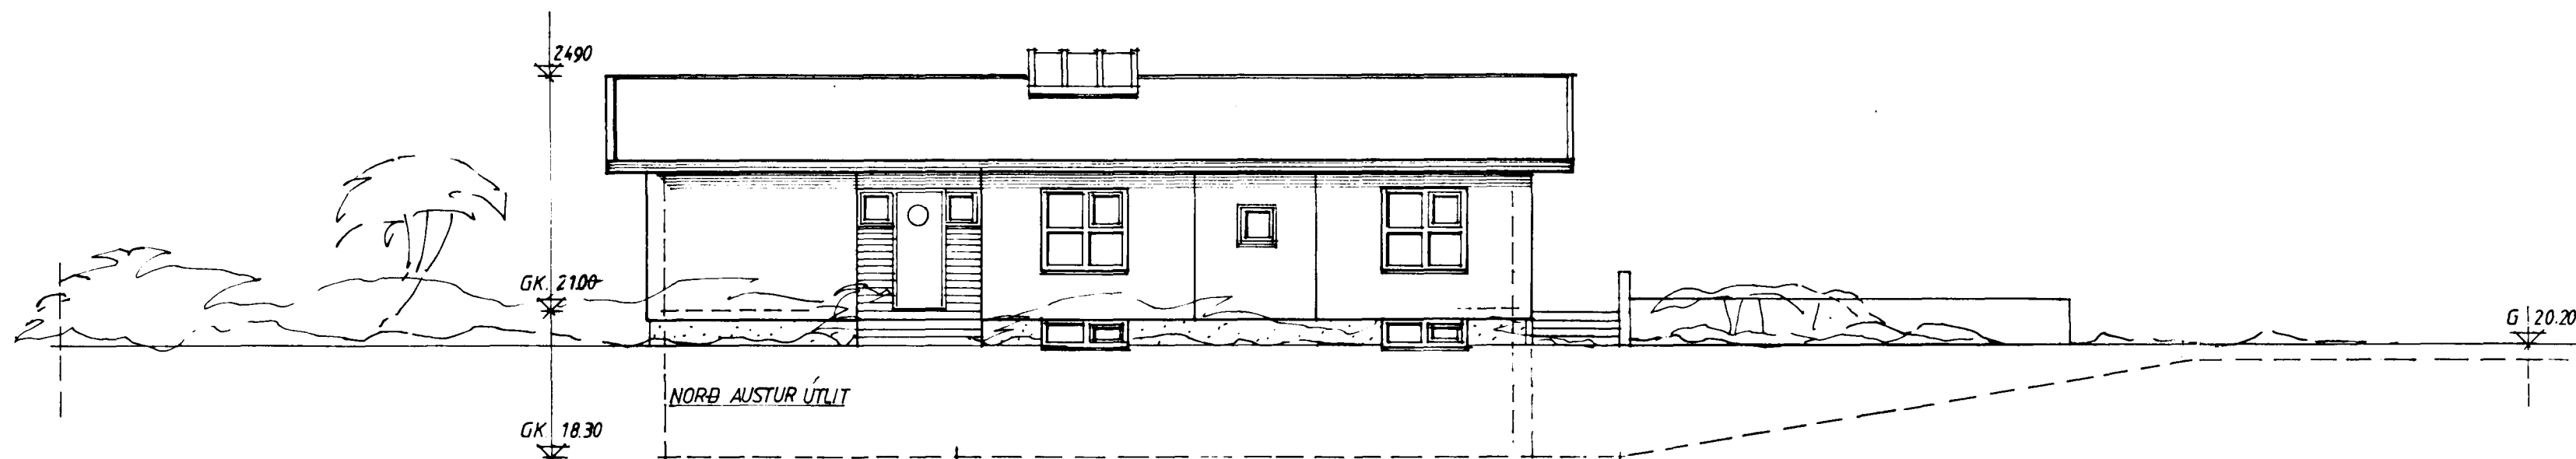

NORÐ AUSTUR ÚTLIT

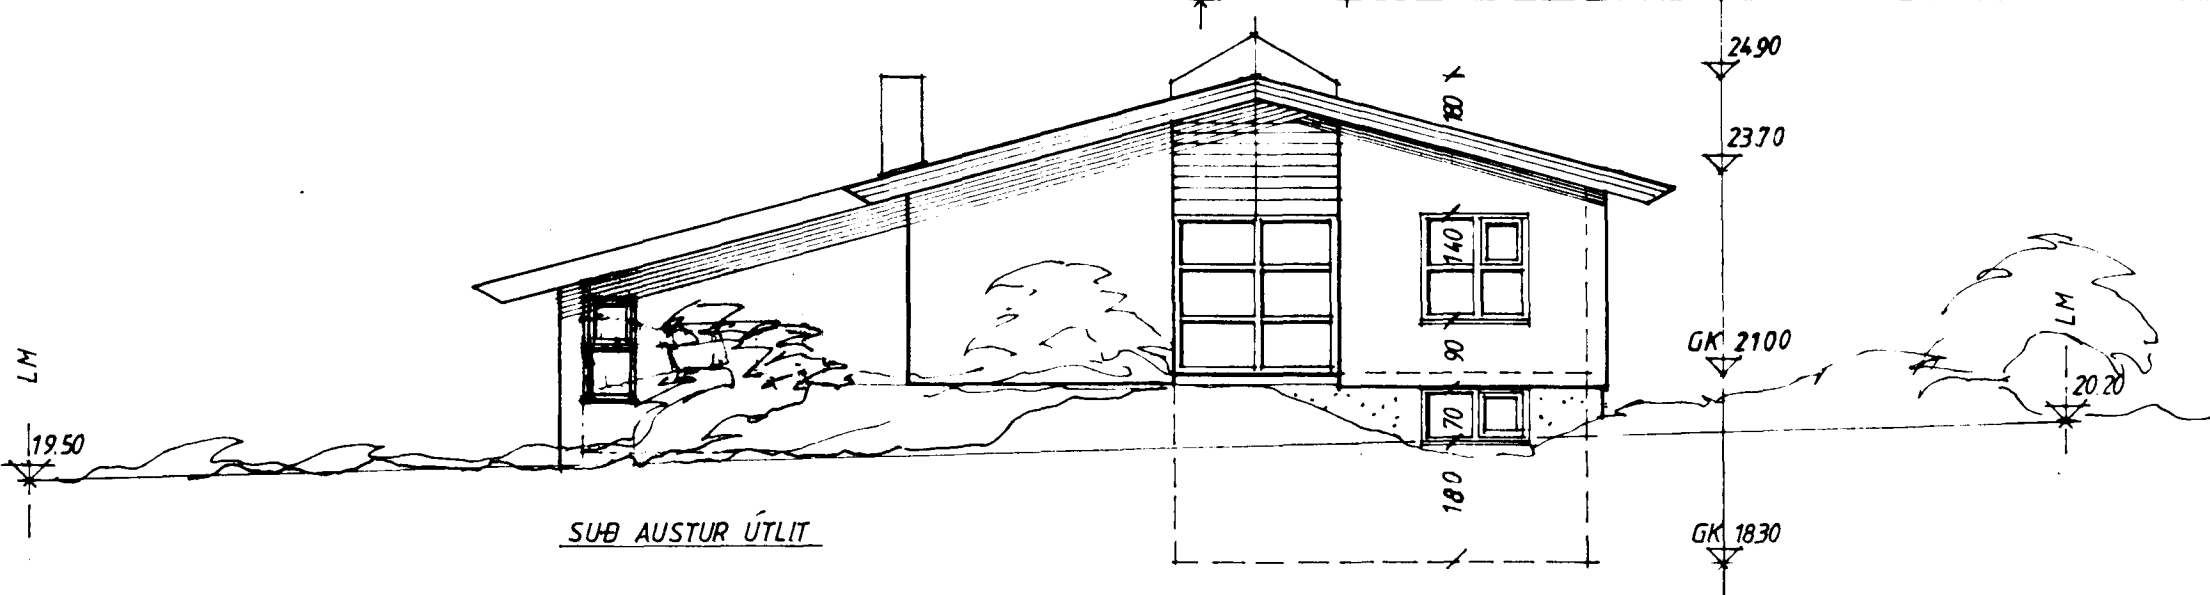

SÍÐ AUSTUR ÚTLIT

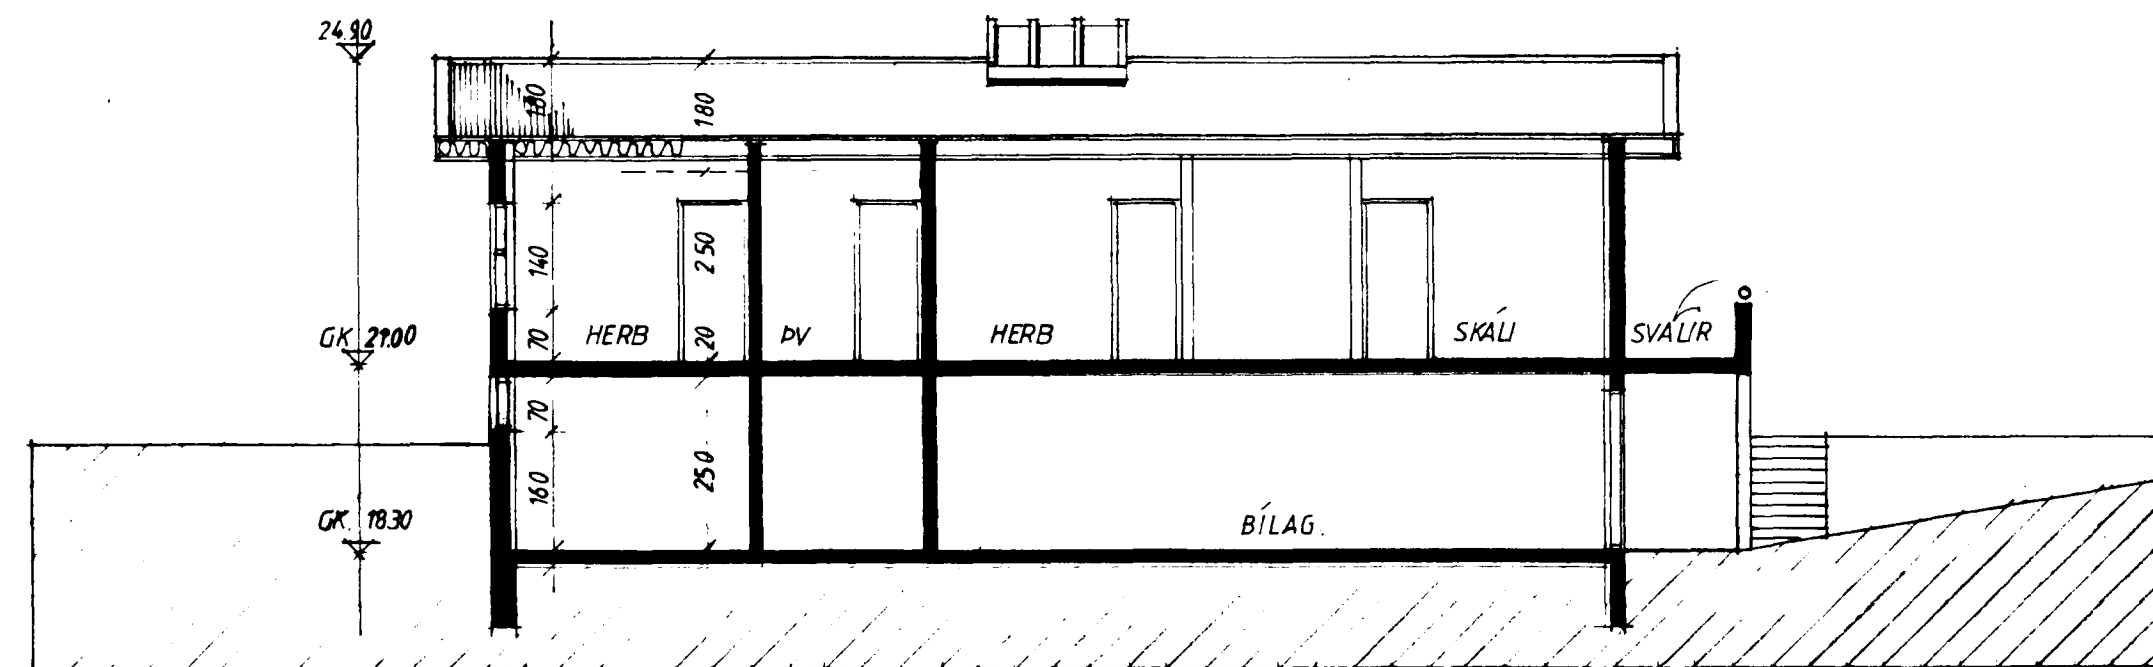

SNB B-B

BREYTT Í SEPT. 1989: LOFTH Í BÍLAG. *Dennis*

BREYTT Í DES. 1988: HALLI AÐKOMU BÍLAG. *Dennis*

BREYTT Í JÚNÍ 1989: ÞAKGLUGGI OG GLUGGAR Í STOFU. *Dennis*

VERK: BIRKIBERG 30, HAFNARFIRÐI

MKV. 1:100

NR. 65-1-3

HFITI: ÚTLIT OG SNB

T DJ

ÞAGS SEPT 1988

DENNIS JÓHANNESSON, ARKITEKT FAÍ

KLAPPARSTÍG 27 101 RVÍK S. 18154

*Dennis*

*Dennis*

*Dennis*