

Samþykkt á fundi bygginga-  
ráðs nr. 26/89  
nérndar þ. 15/3 1990

BYGGINGAUFULLTRÚINN  
Í HAFNARFIRÐI


Ganga skjal frá opum  
eignarhöf í samræmi  
við teygjerðir

STÆRÐIR

FLATARMÁL HÆÐAR	ÍBÚÐ	168	167,7
FLATARMÁL KJALLARA	BÍLAG OG FL.	88	88,5
SAMTALS		256	256,2

HEILDARRÚMMÁL	787	795
---------------	-----	-----

FLATARMÁL LÖÐAR	926,4	M <sup>2</sup>
-----------------	-------	----------------

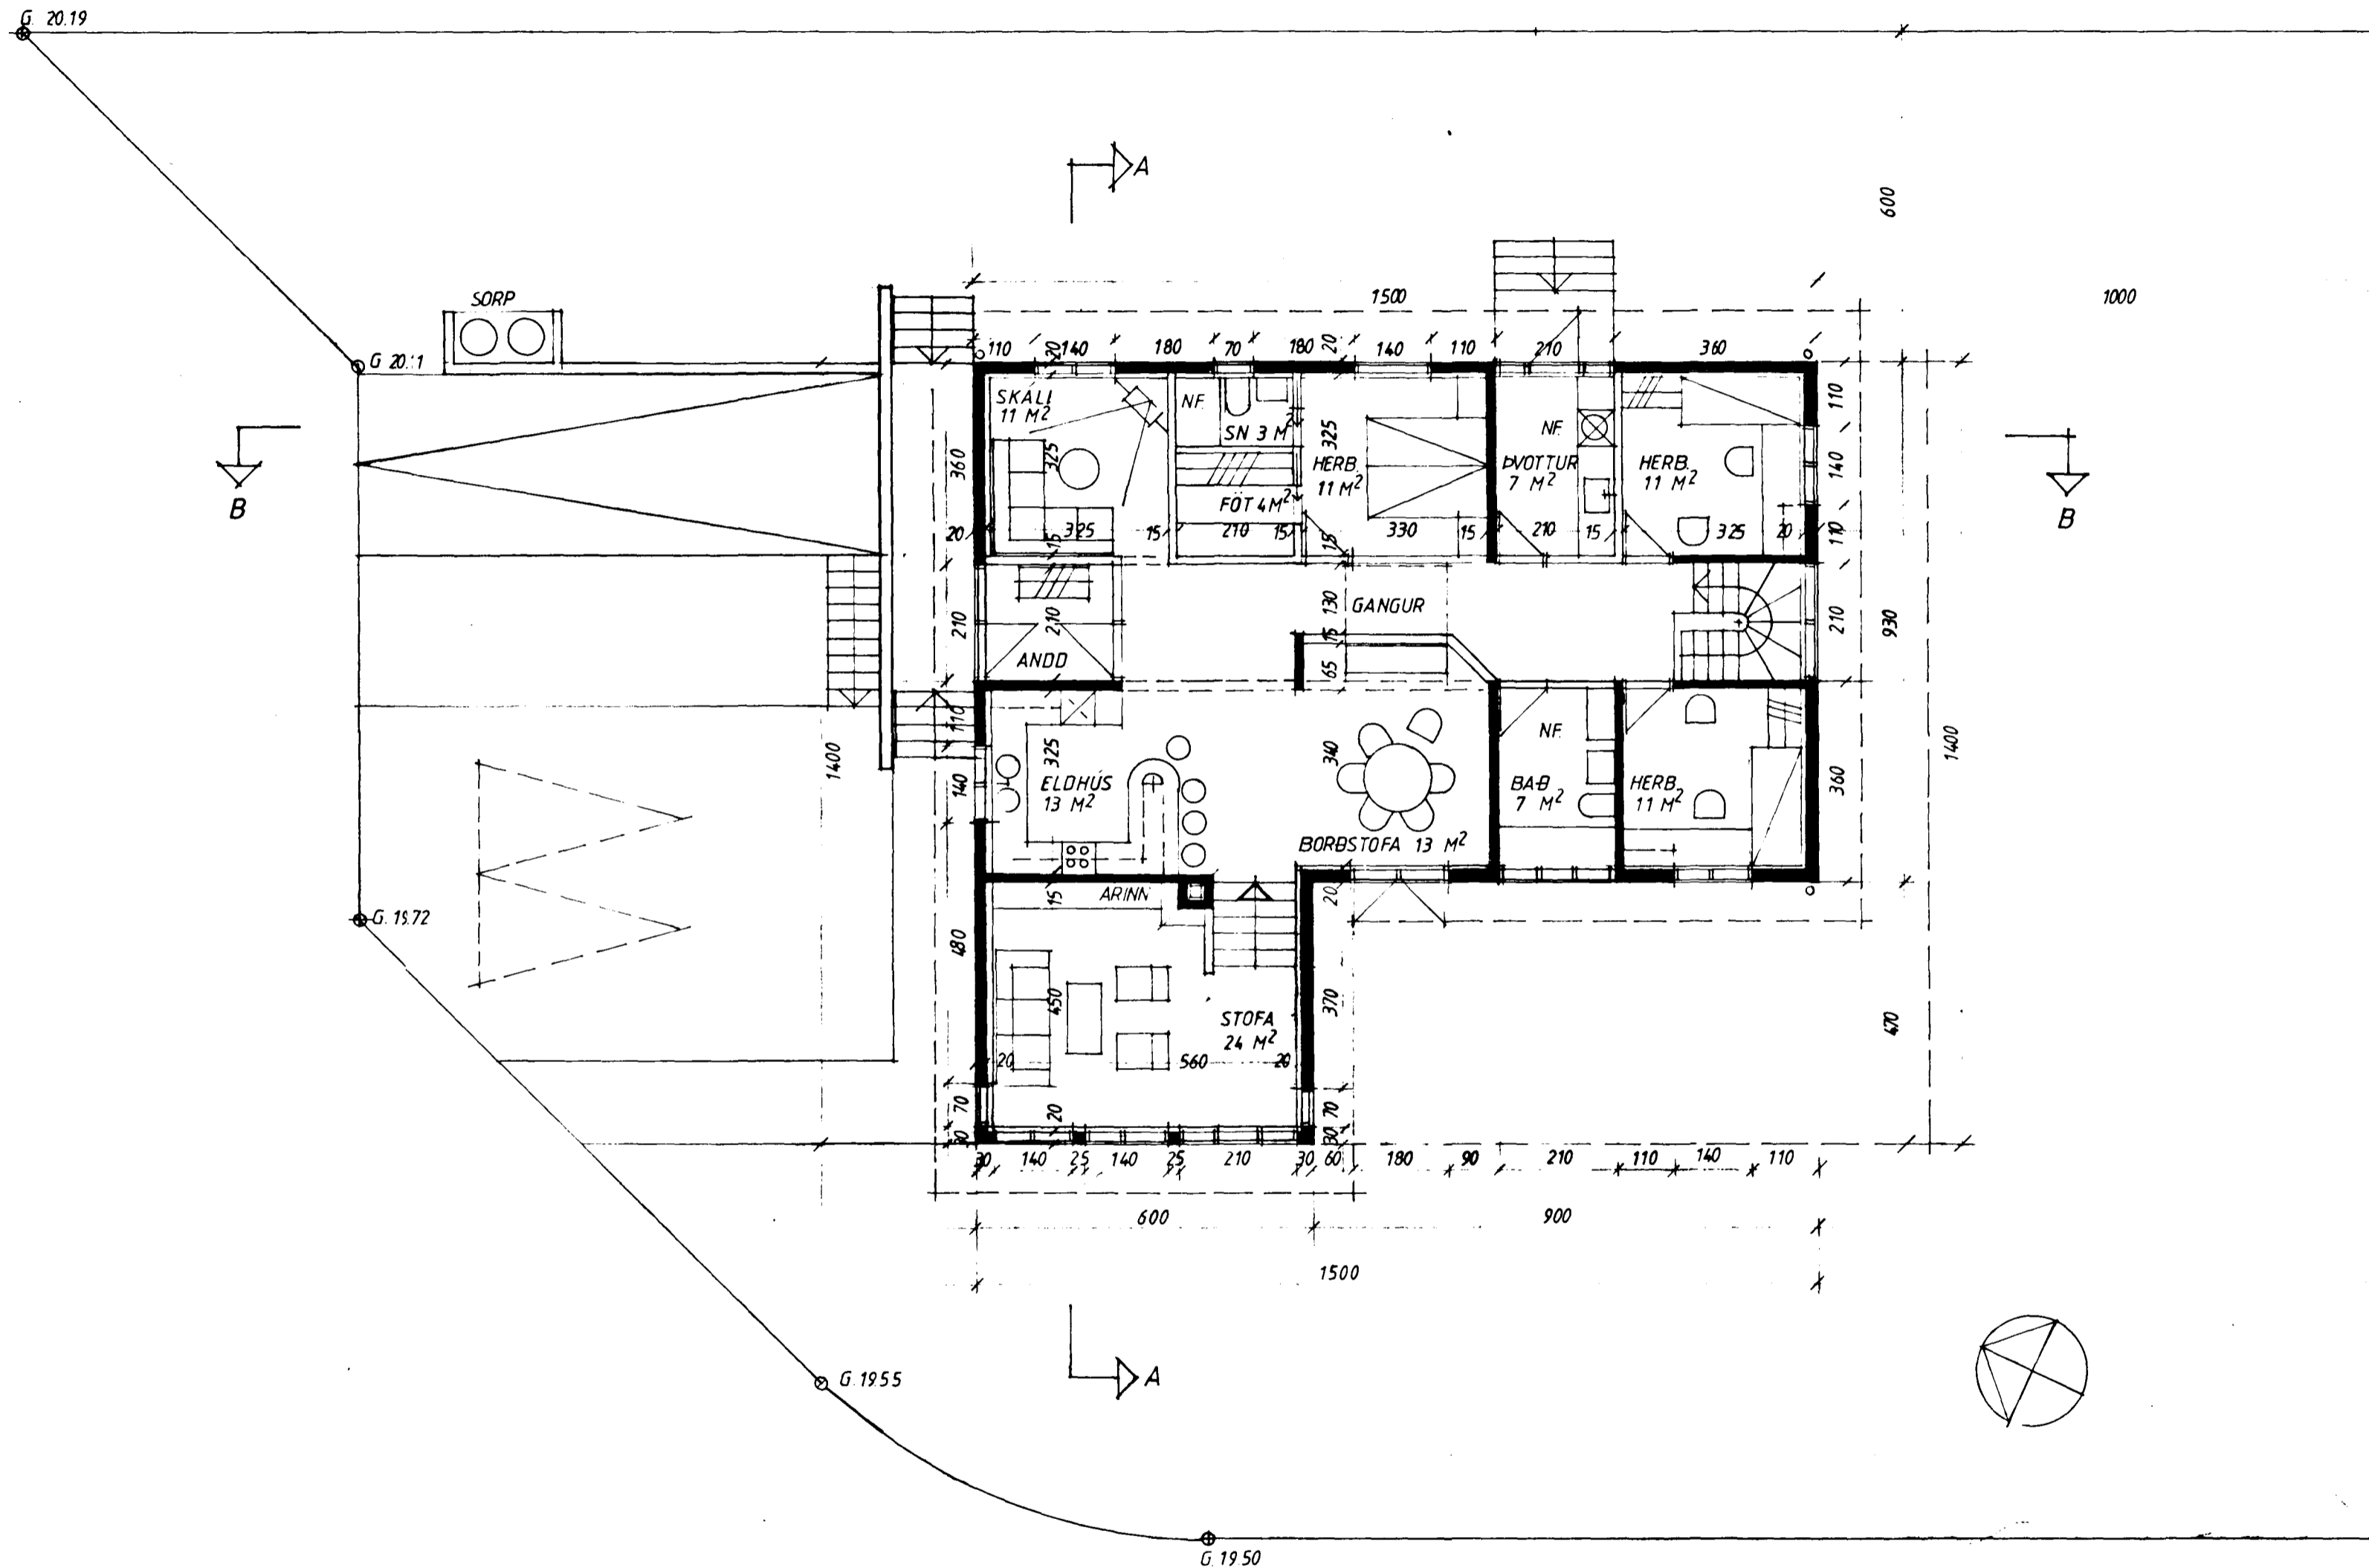

BREYTT Í SEPT. 1989: LOFTHÆÐ KJALLARA *Dennis Jóhannsson*

BREYTT Í DES 1988: HALLI AÐKOMU BÍLAG *Dennis Jóhannsson*

BREYTT Í JÚNÍ 1989: GLUGGAR Í STOFU  
BREYTT Í FEBR 1990: *Dennis Jóhannsson*

VERK BIRKIBERG 30, HAFNARFIRÐI

HEITI GRUNNMYND HÆÐAR

MKV 1 100

T DJ

NR 65-1-1

DAGS SEPT. 1988

DENNIS JÓHANNESSON ARKITEKT FAÍ *Dennis Jóhannsson*

KLAPPARSTÍG 27, 101 RVÍK S. 18154