


Samþykkt á fundi bygginga-
nefndar p. 1/12 1988

BYGGINGAFULLTRÚINN
Í HAFNARFIRDI

[Signature]

Ganga skal frá opni
eldstöði í samræmi
við reglugerðir

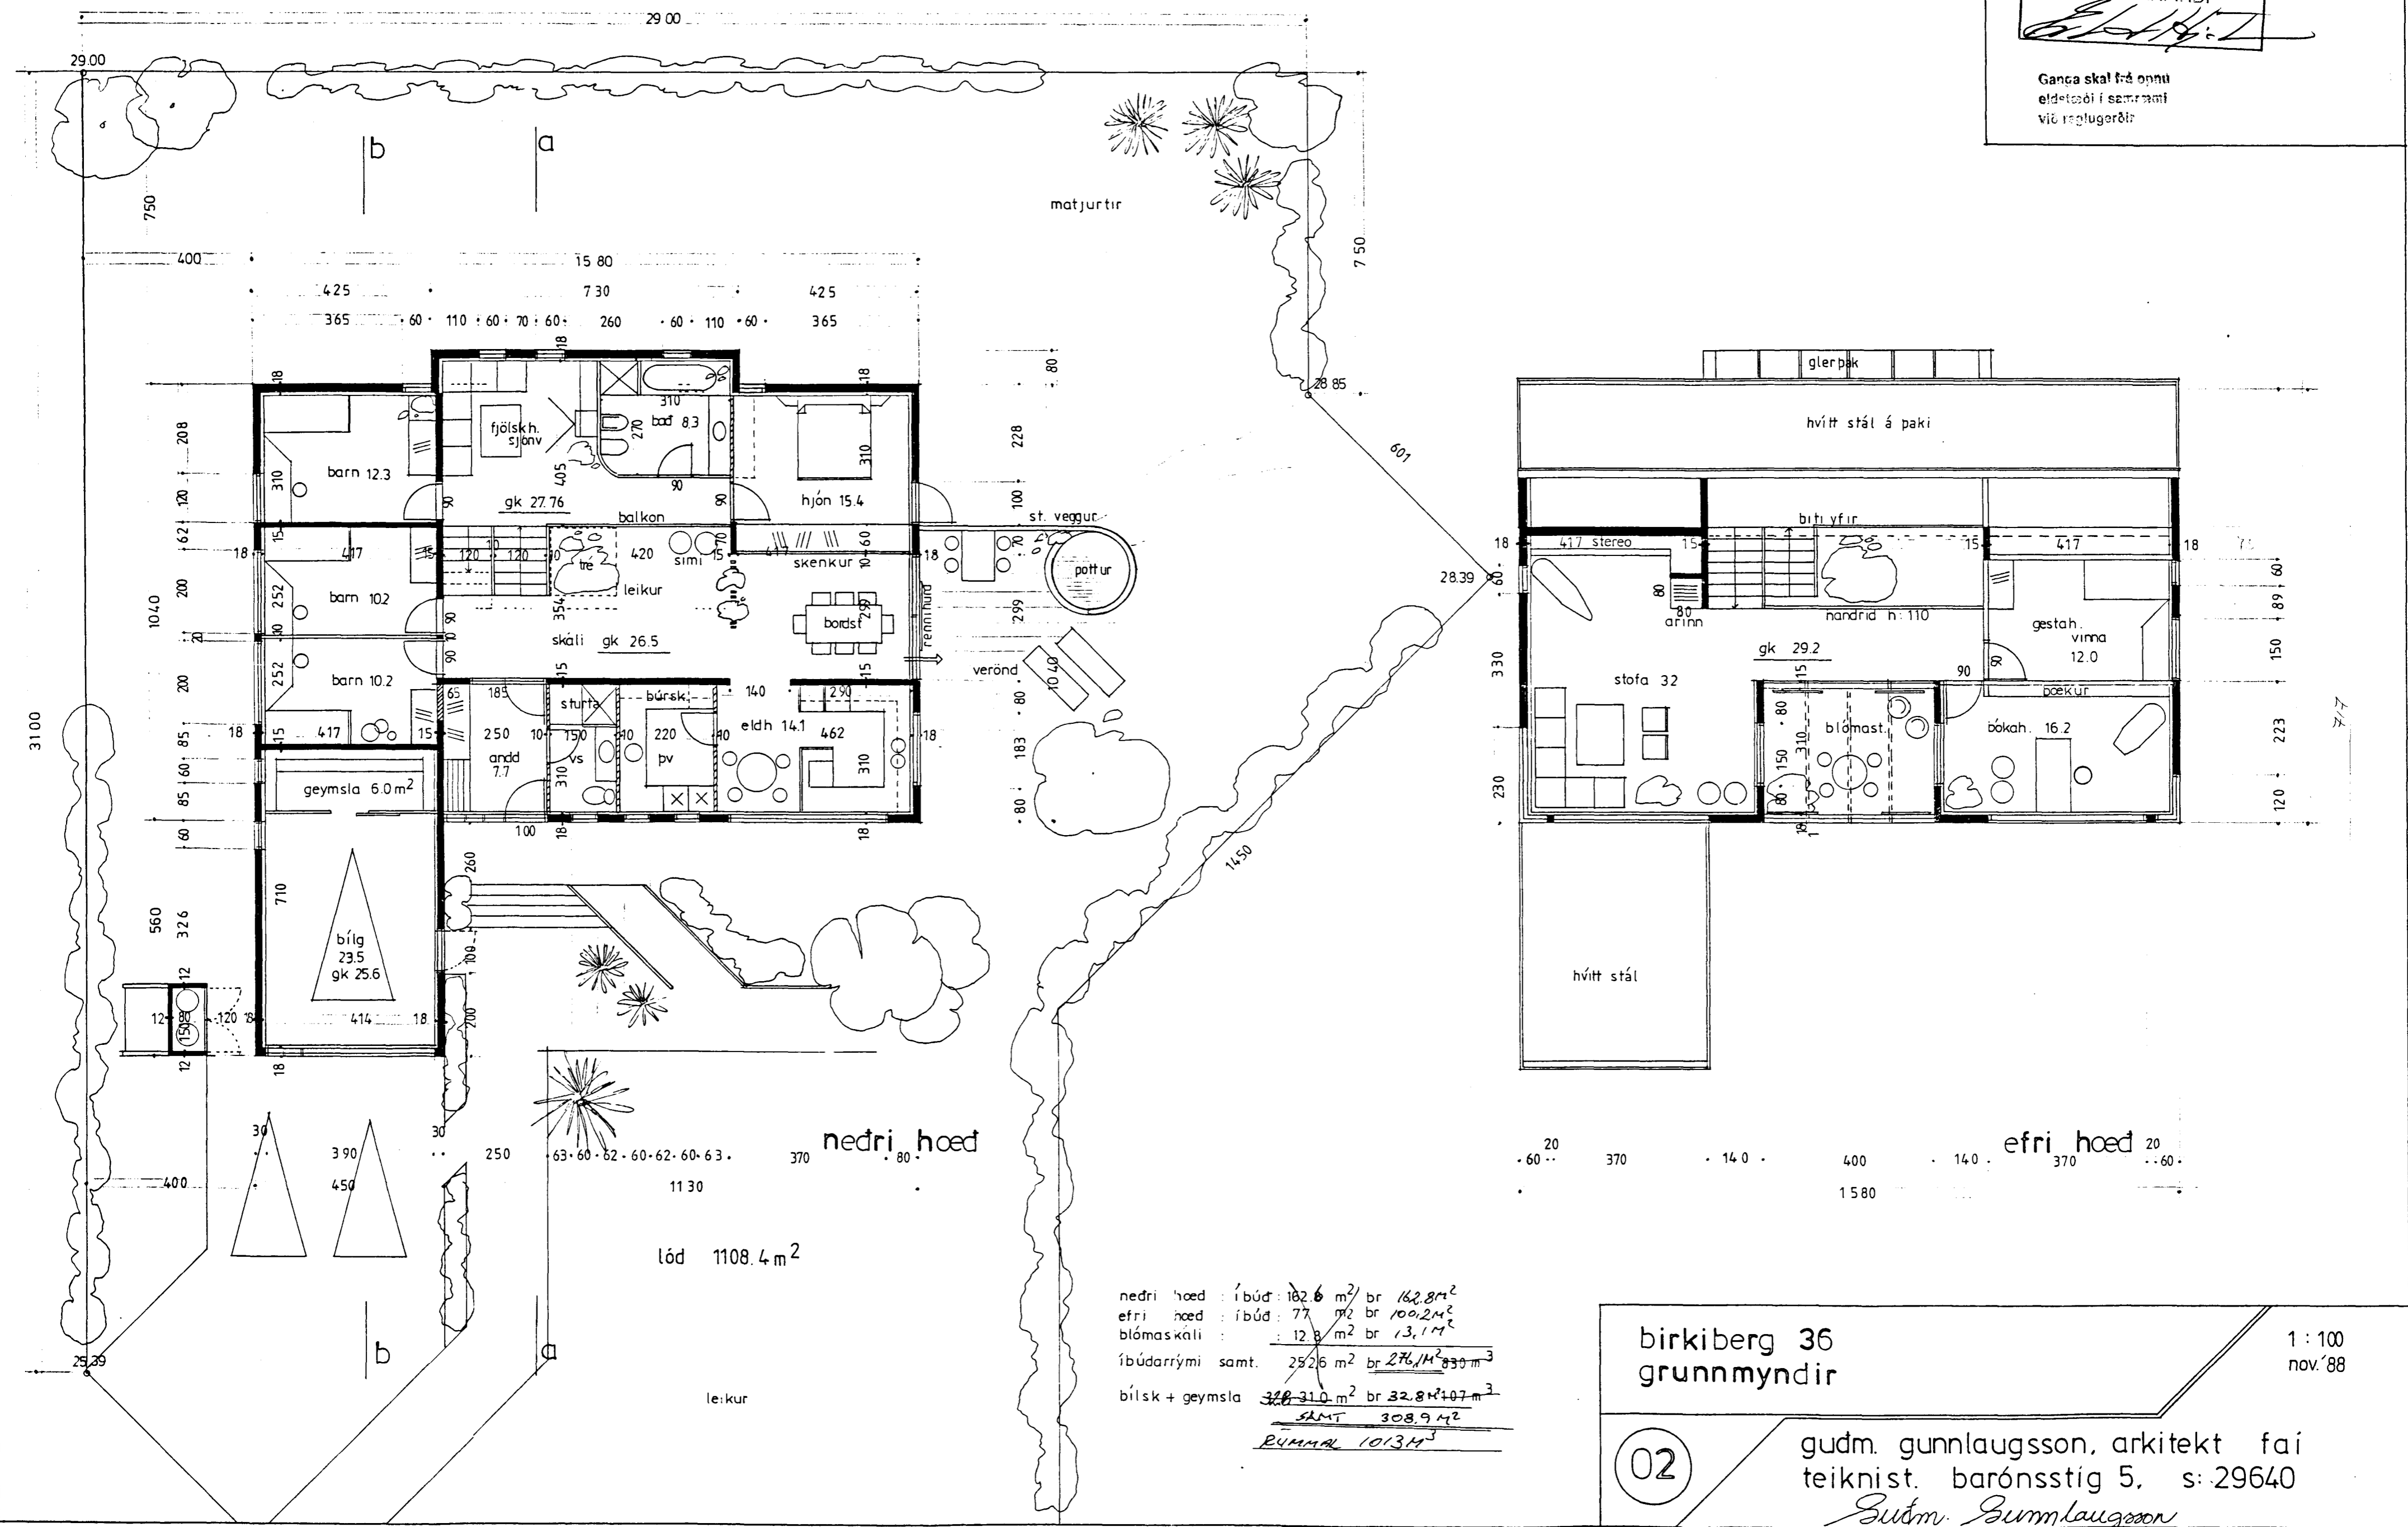

nedri hoed : íbúð: 182.6 m² br 162.8 m²
 efri hoed : íbúð: 77 m² br 100.2 m²
 blómaskáli : 12.8 m² br 13.1 m²
 íbúðarrými samt. 272.6 m² br 276.1 m² 830 m³
 bísl + geymsla 30.3 m² br 32.8 m² 107 m³
 SAMT 308.9 m²
 RUMM 1013 m³

birkiberg 36
grunnmyndir

1 : 100
nov. '88

02

guðm. gunnlaugsson, arkitekt fai
teiknist. barónsstíg 5, s: 29640
Guðm. Gunnlaugsson