



Samþykkt á fundi byggingar-
nefndar þ. 1.12.1988


BYGGINGAFLUTLÉIÐINN
Í HAFNARFIRÐI

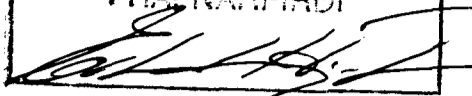


Ganga str. frá FAMM
eldstæði í samræmi
við reglugerðir

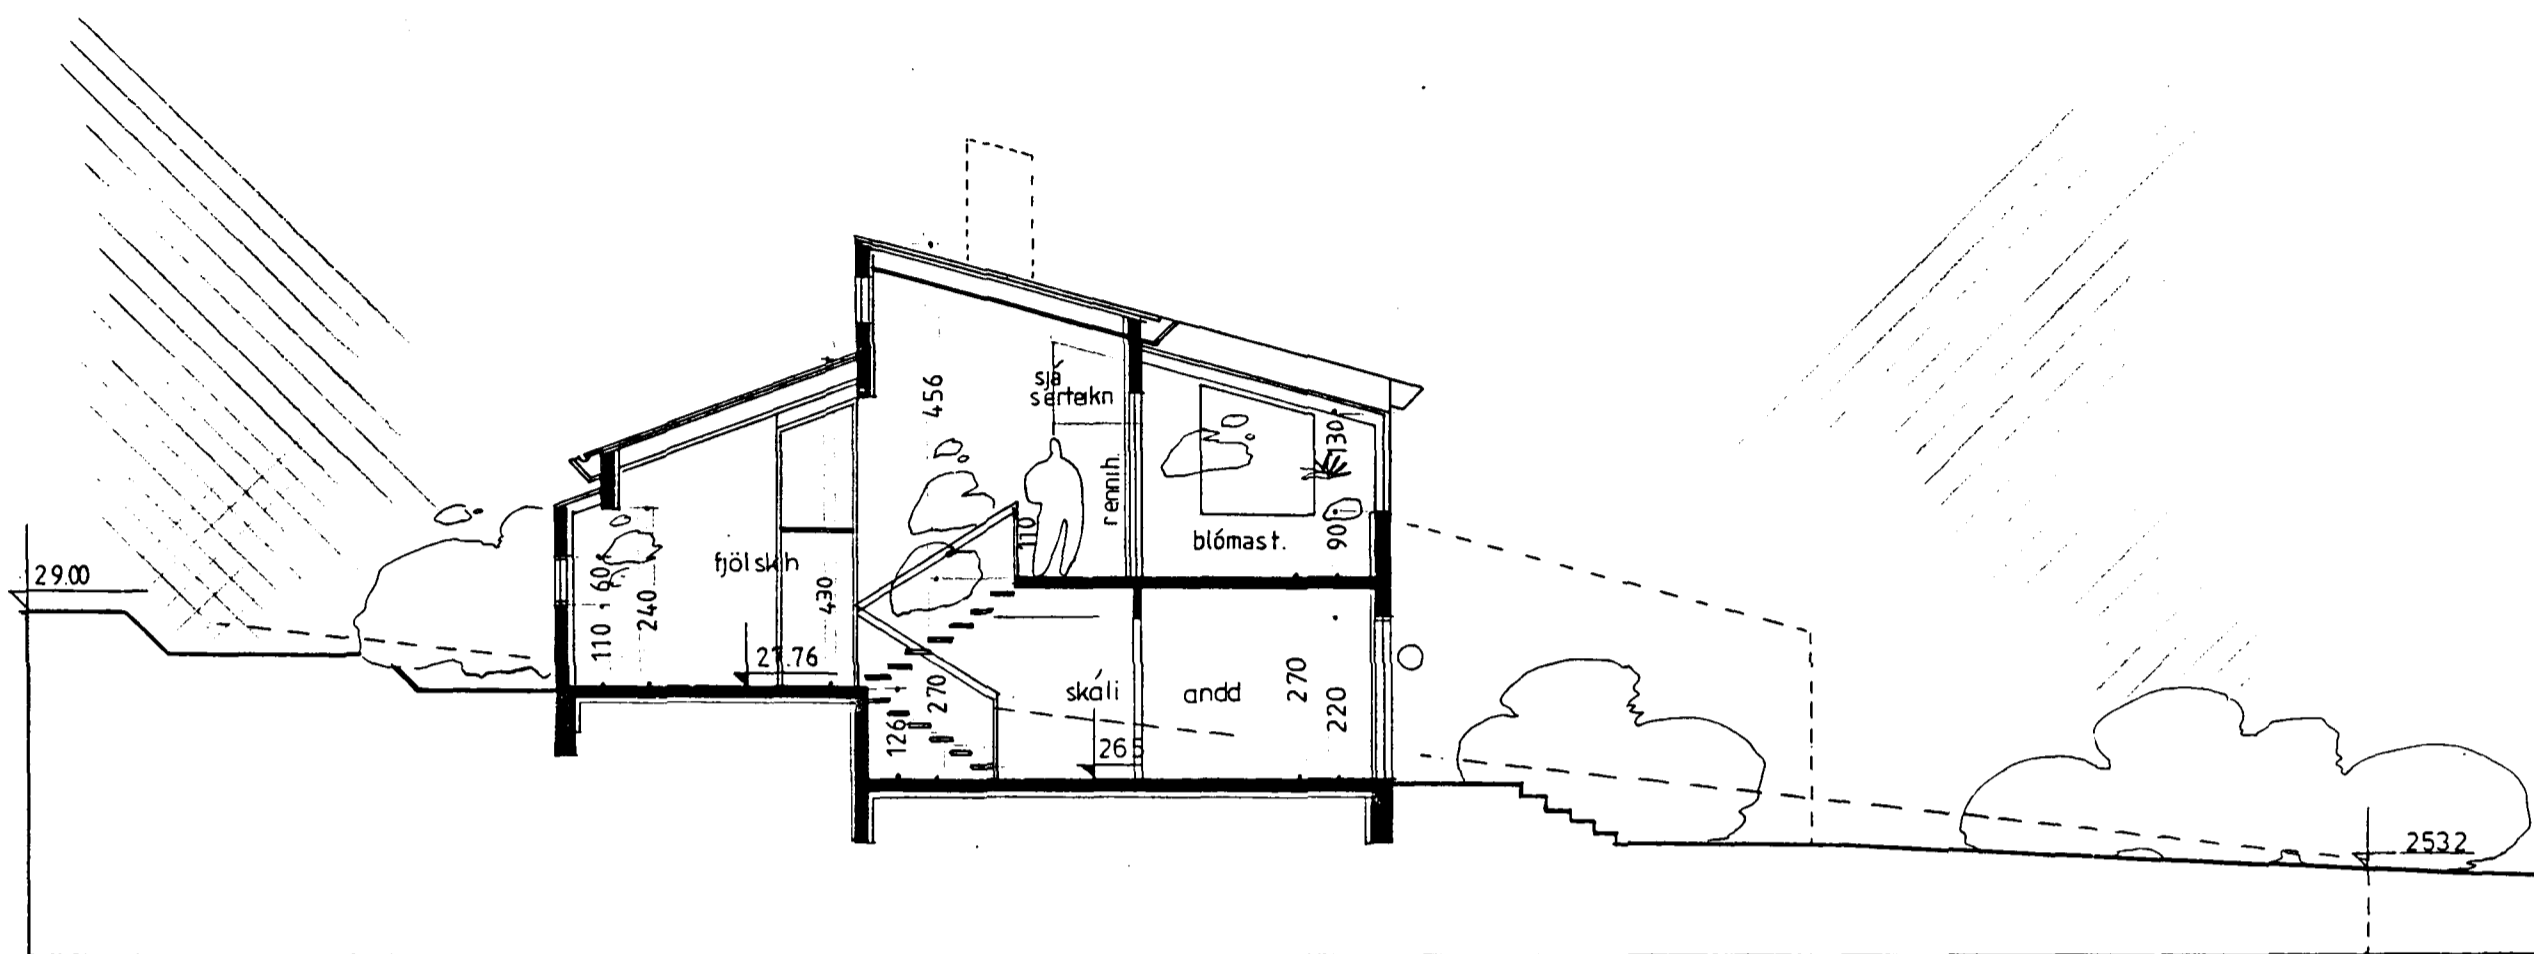

sneiding a-a

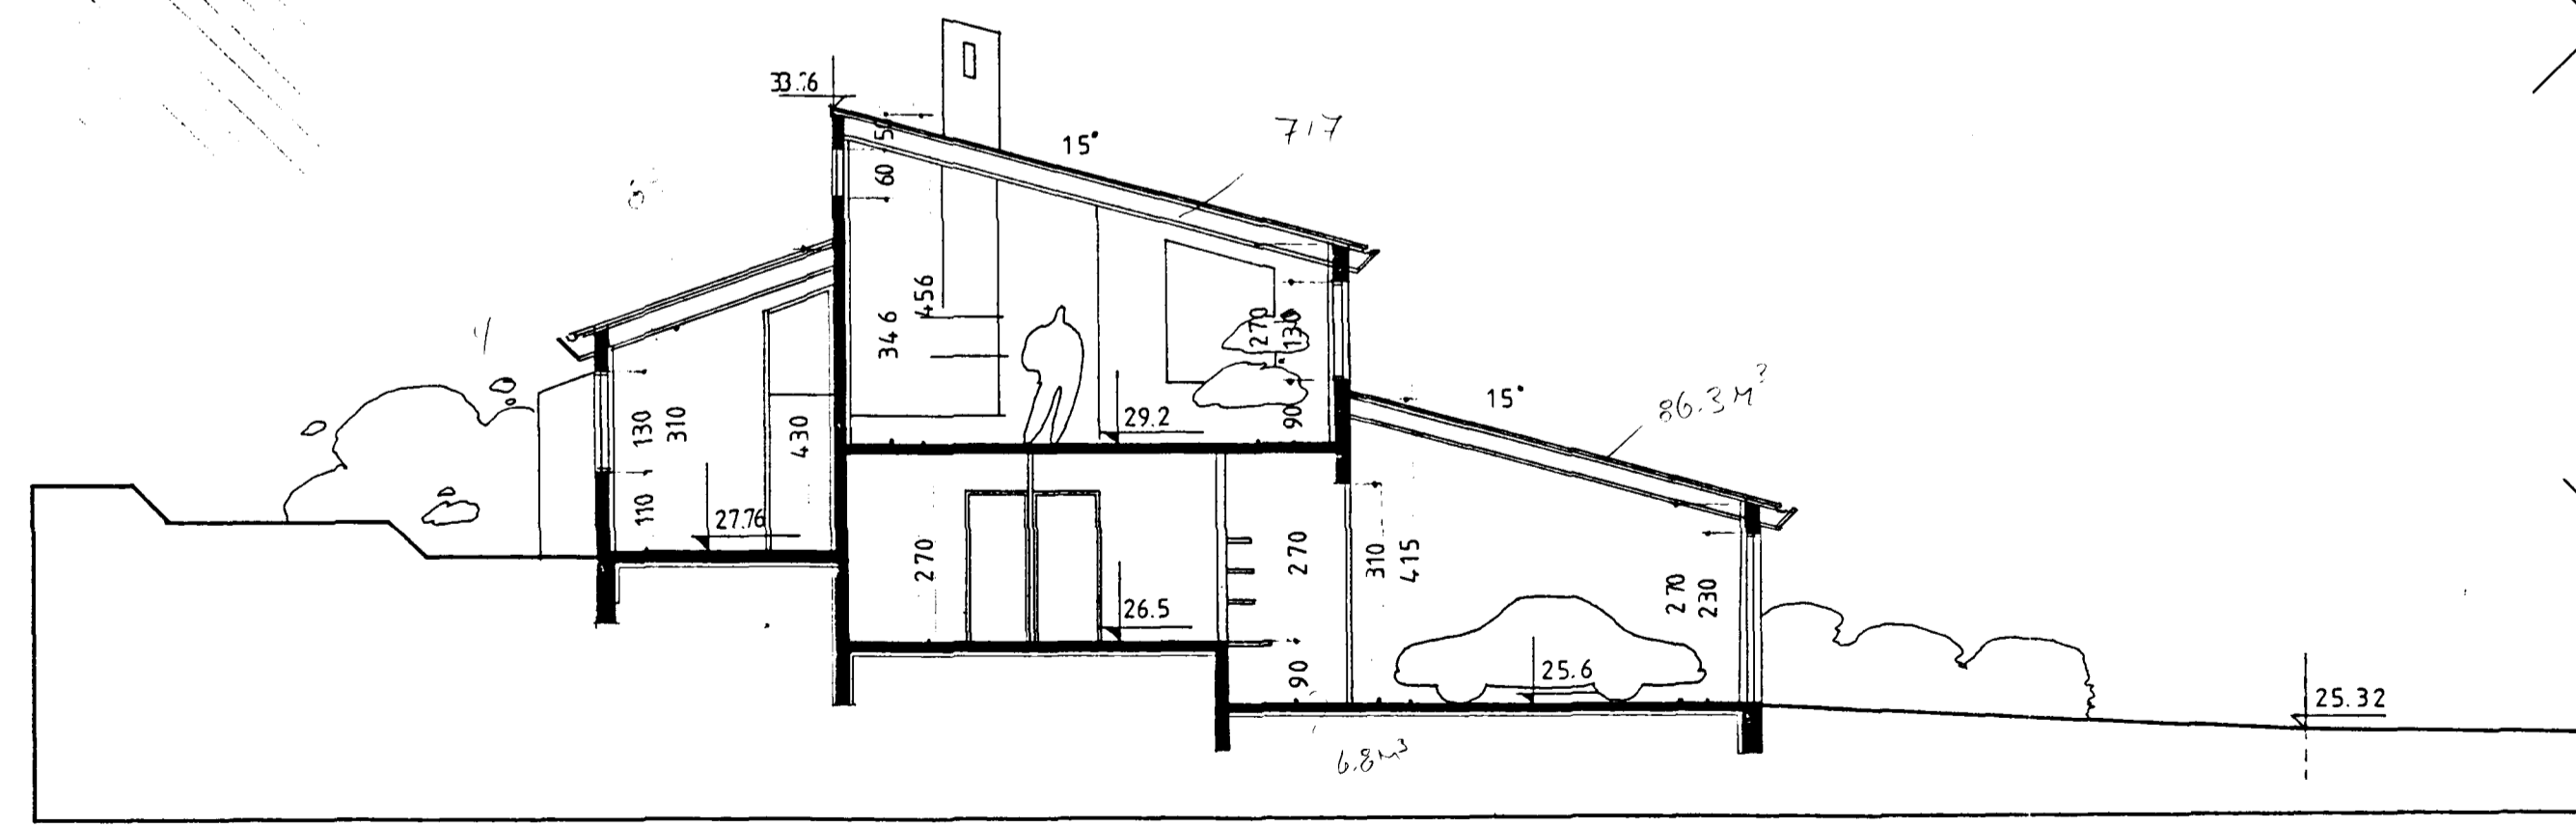

sneiding b-b

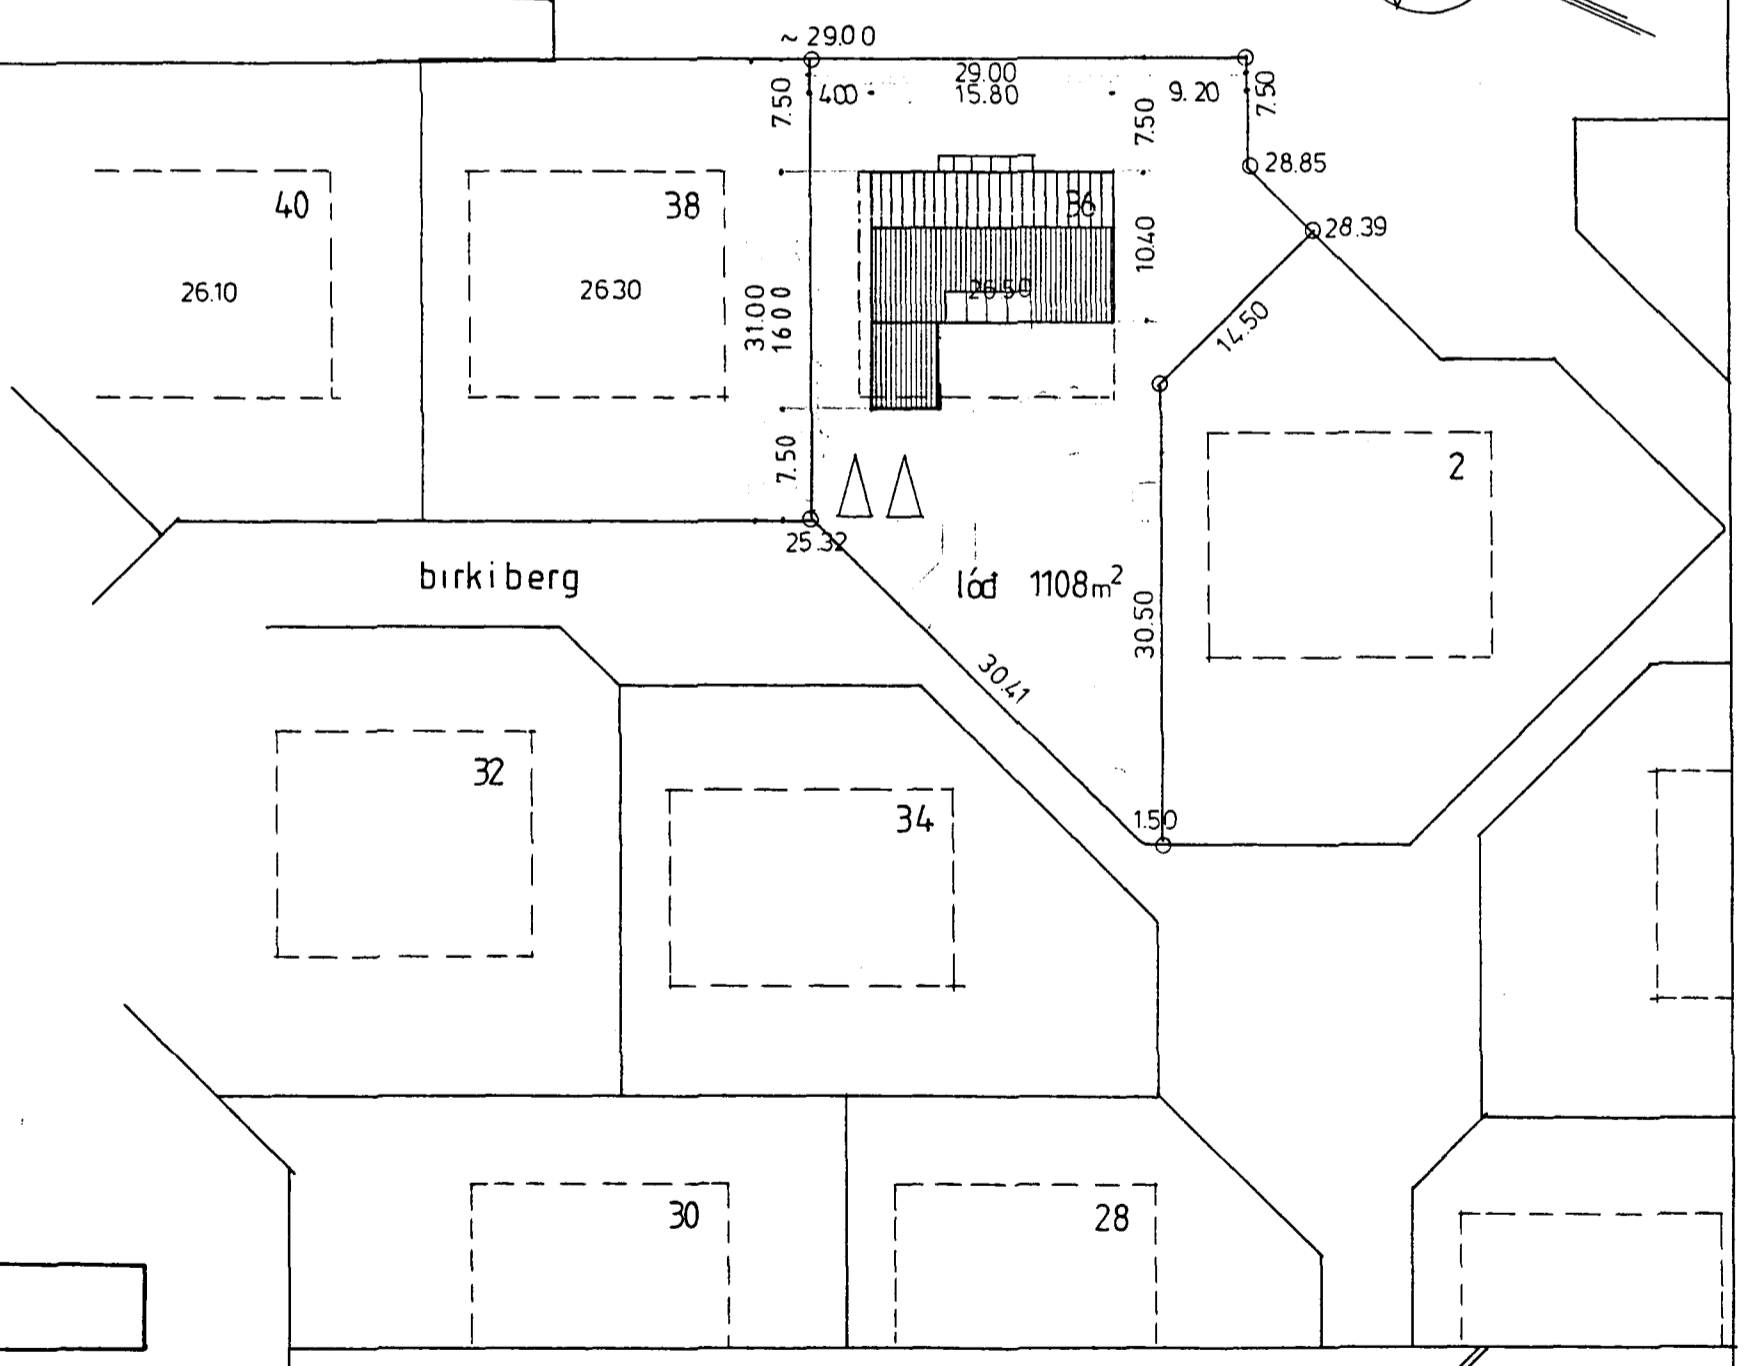

birkiberg 36
afstöðumynd, sneiding

1:100
1:500
nov '88

01

gudm gunnlaugsson, arkitekt fai
teiknist. barónsstíg 5, s: 29640
Gudm. Gunnlaugsson