




BIRKIBERG 38

Samþykkt á fundi bygginga-
nefndar þ. 6. 1. 1989

BYGGINGAFULLTRÚINN
Í HAUFNARFIRDI

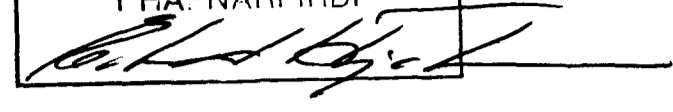

Ganna skel fót annu
eldstæði í samræmi
við reglugerðir

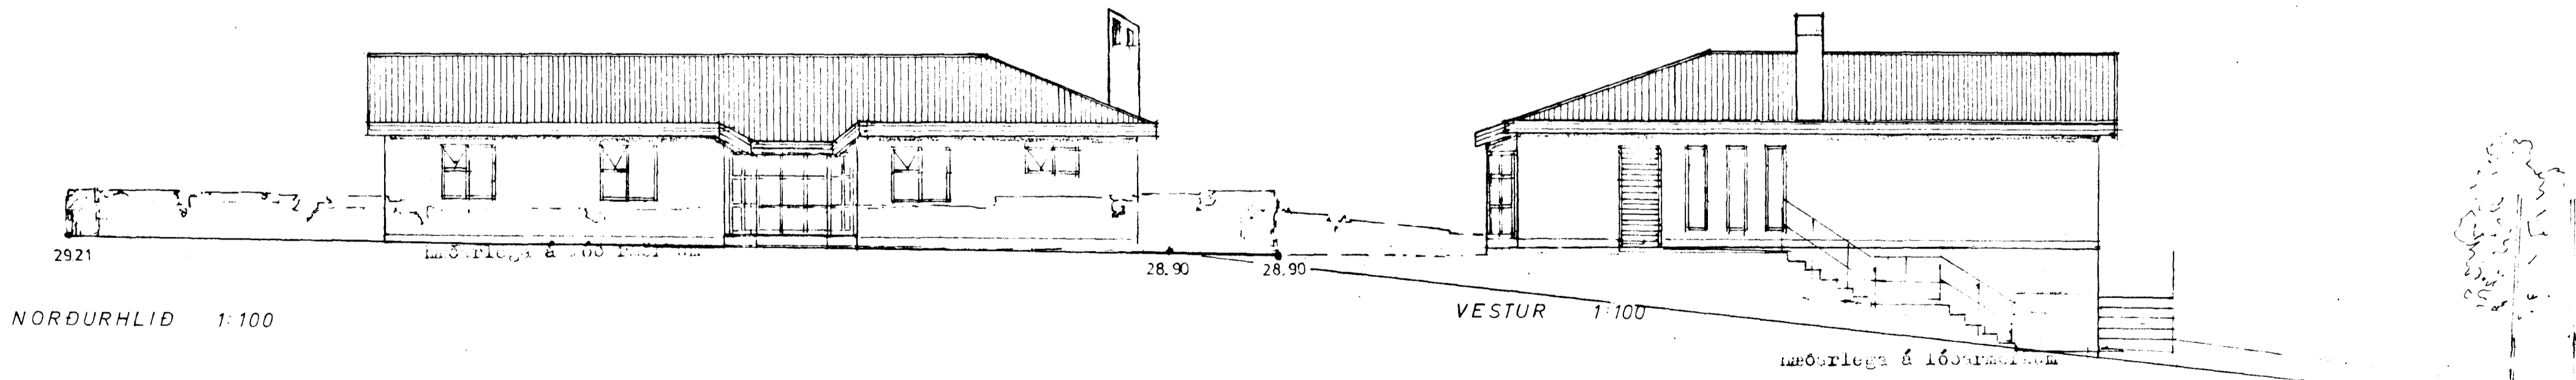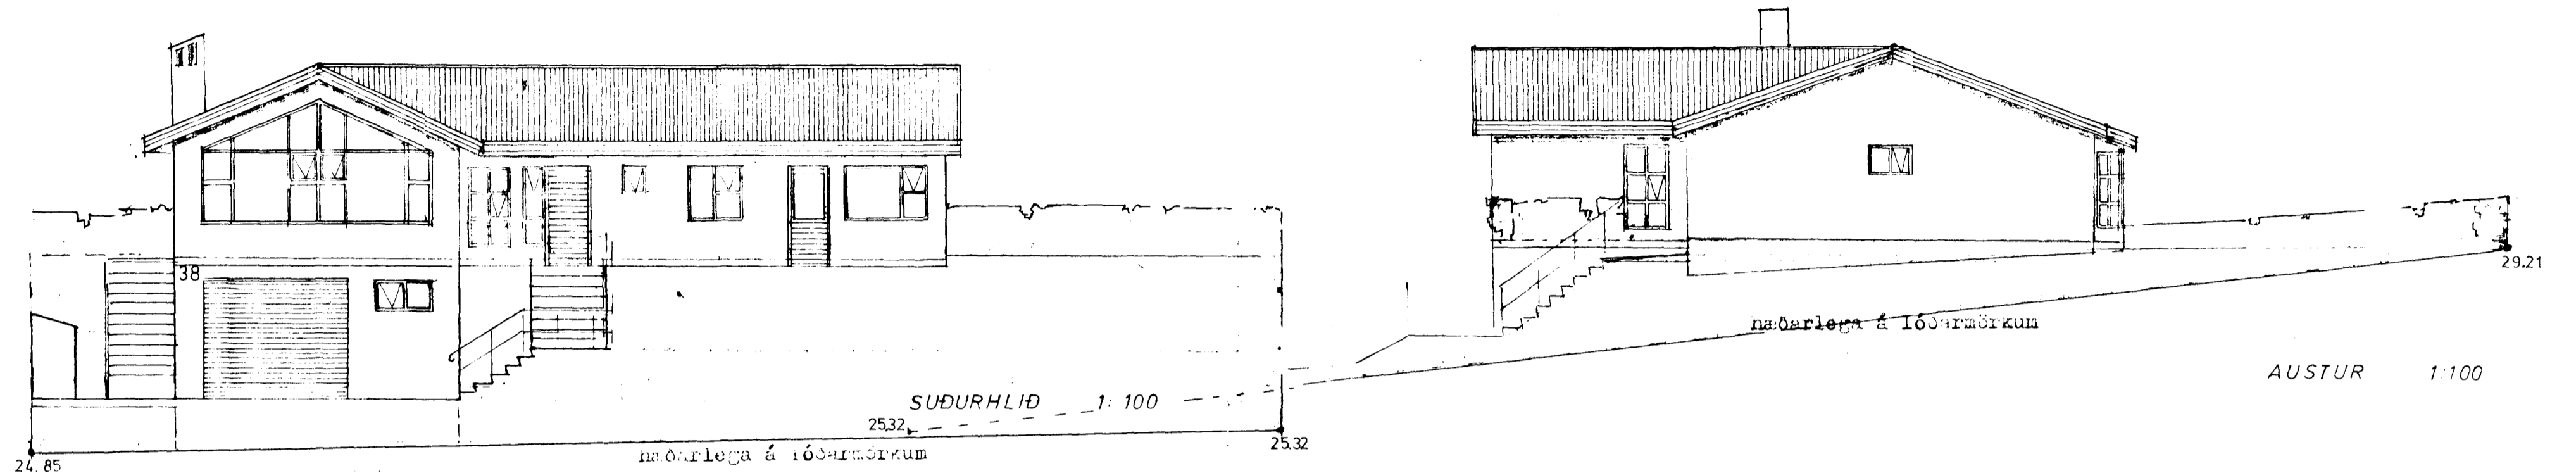

T.02 19.2.89 BR.09.03.89

ÓLI HILMAR JÓNSSON, F.A.I.
Óli Hilmar Jónsson