


BIRKIBERG 38


Sambykkt á fundi bygginga-
nefndar þ. 6.14.1989

BYGGINGAUFULLTRÚINN
Í MANNAFIRDI


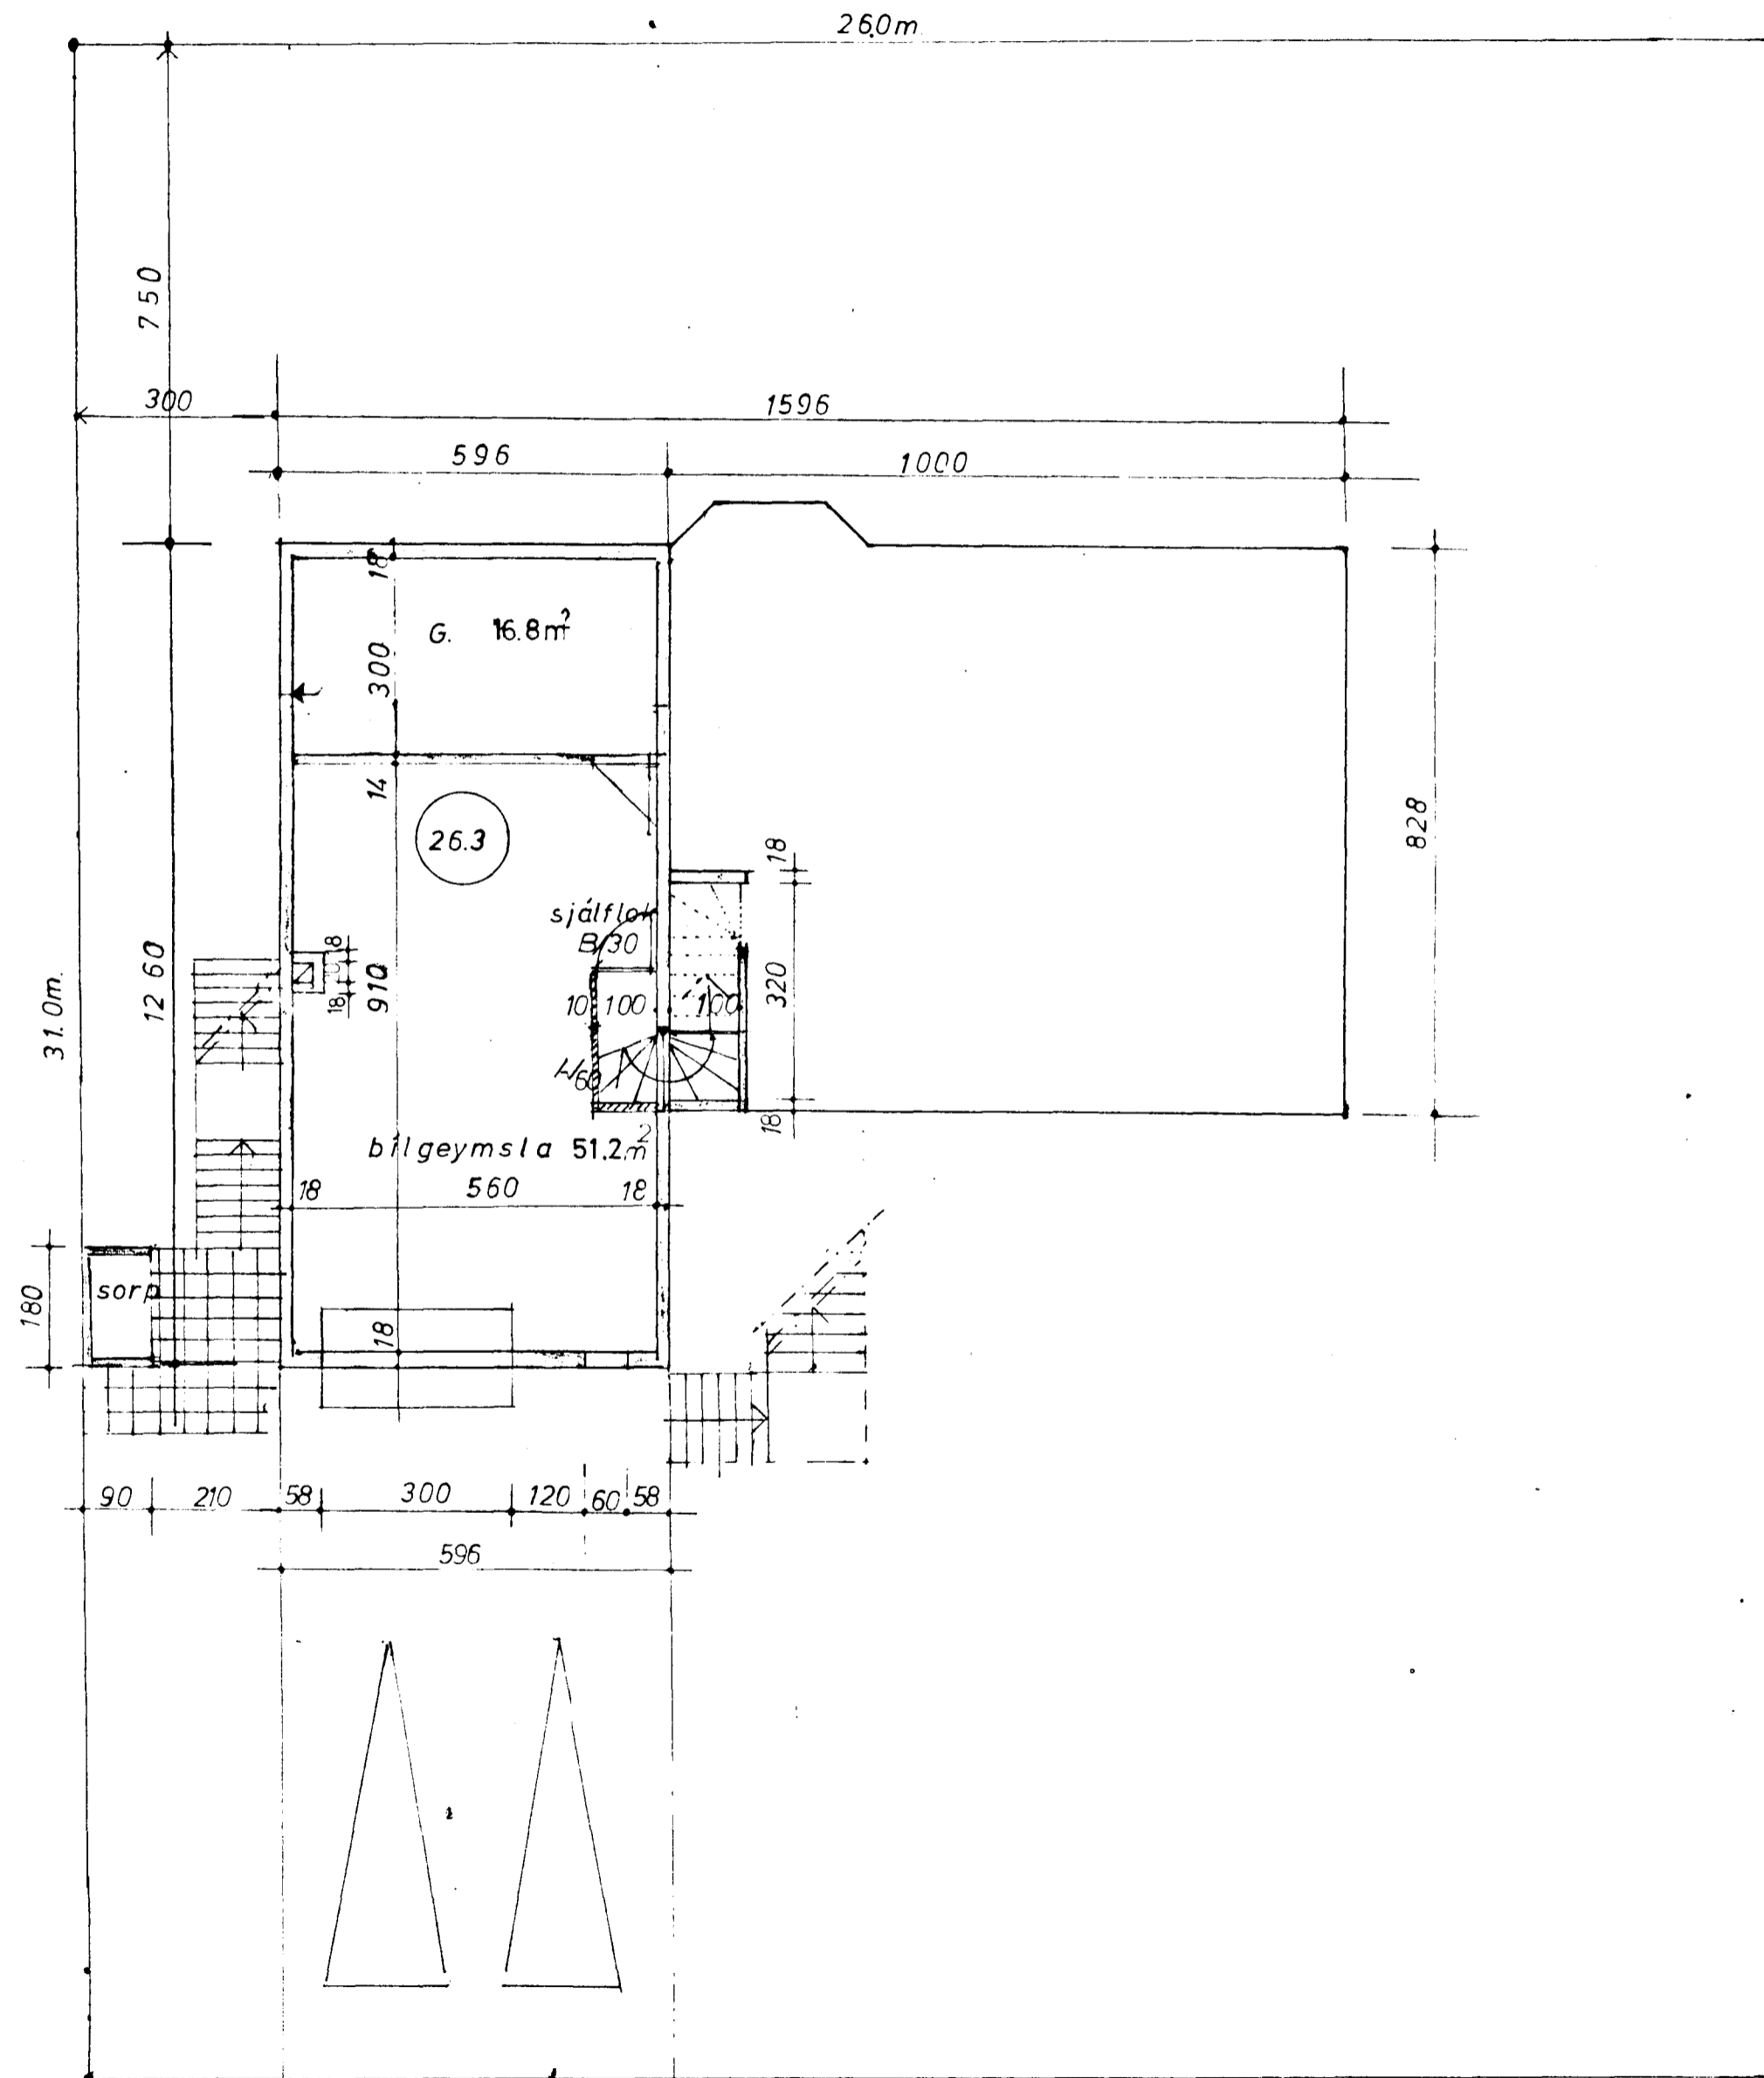

GRUNNMYND JARÐHÆÐ 1:100

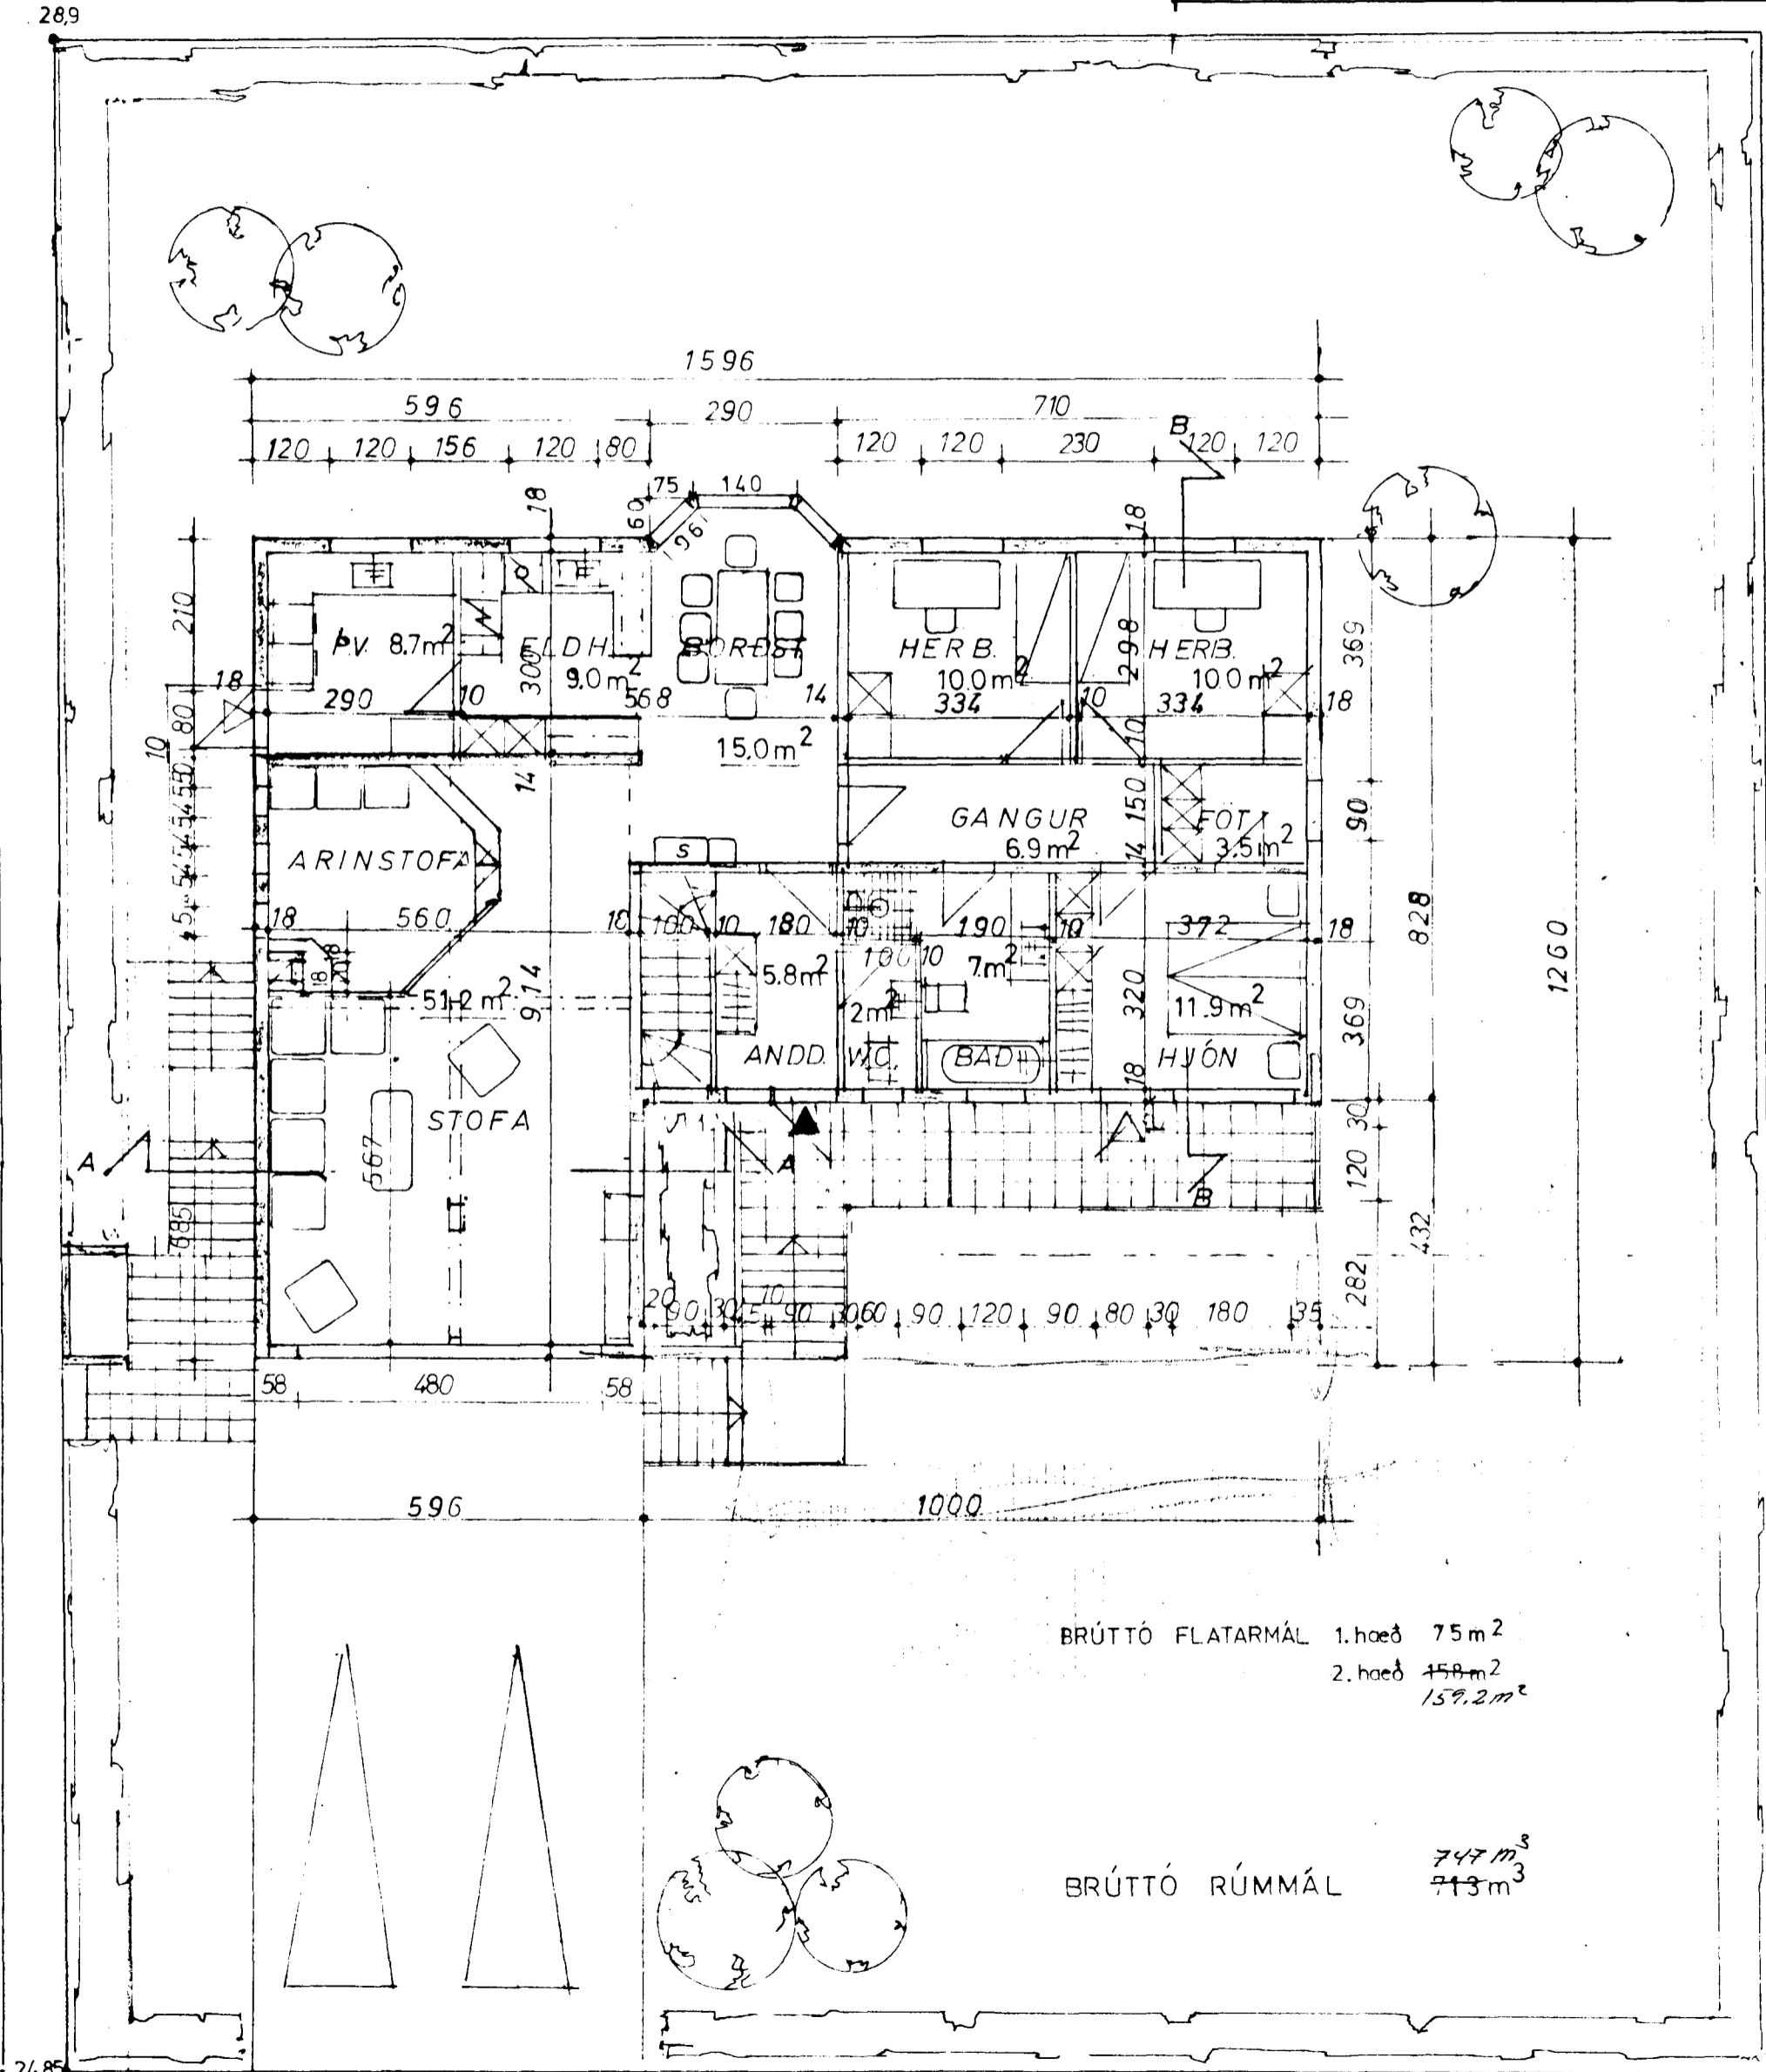

AÐALHÆÐ 1:100

BRÚTTÓ FLATARMÁL 1. hæð 75 m²
159,2 m²

BRÚTTÓ RÚMMÁL 747 m³
713 m³

T 01 19 2 '89 BR. 09.03. '89

OLI HILMAR JÓNSSON FAI.

11. Skilaboði