Samþykkt á fundi bygginga-
nefndar þ. 6 / 4 1989
BYGGINGAFULLTRÚINN
Í HAFNARFIRÐI

Ganga skal frá sprnu
eldstæði í samrami
við reglugerðir

BIRKIBERG 38

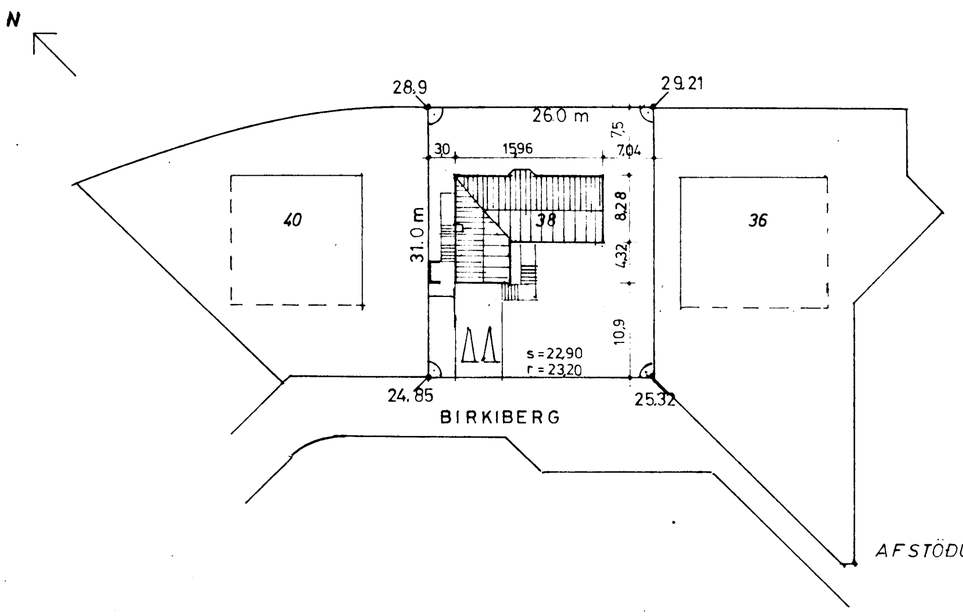

AFSTÖÐUMYND 1:500

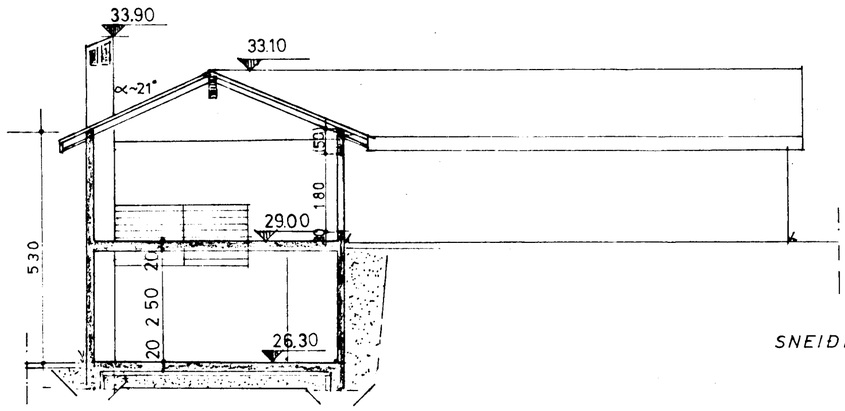

SNEIÐING A-A 1:100

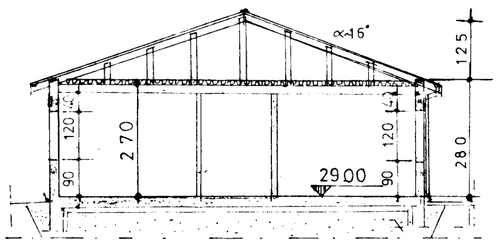

SNEIÐING B-B 1:100

T 03 19. 2. '89 BR. 09. 03. '89
ÓLI HILMAR JÓNSSON F.A.Í.