




Samþykkt bann

03 JUNI 1996


Byggingarrituinn: Hafnarfirði
Erlendur Hjálmarsson




SUVESTURHLIÐ

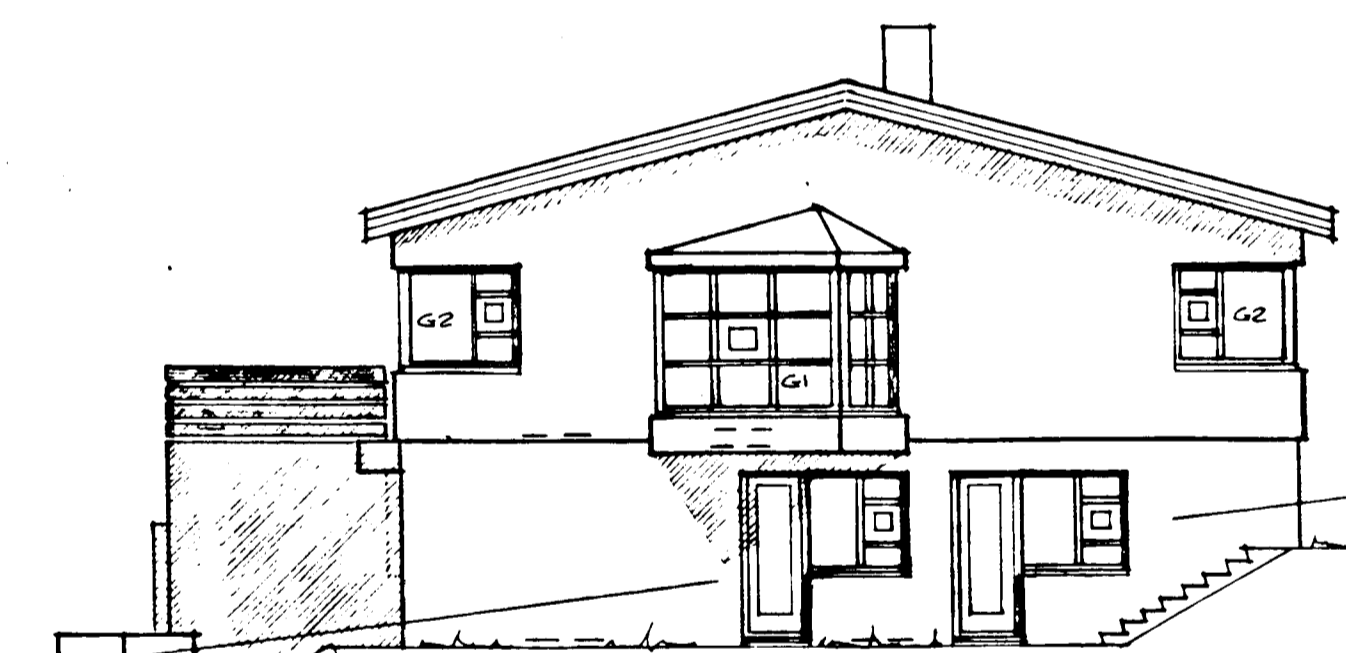

SUDAUSTURHLIÐ

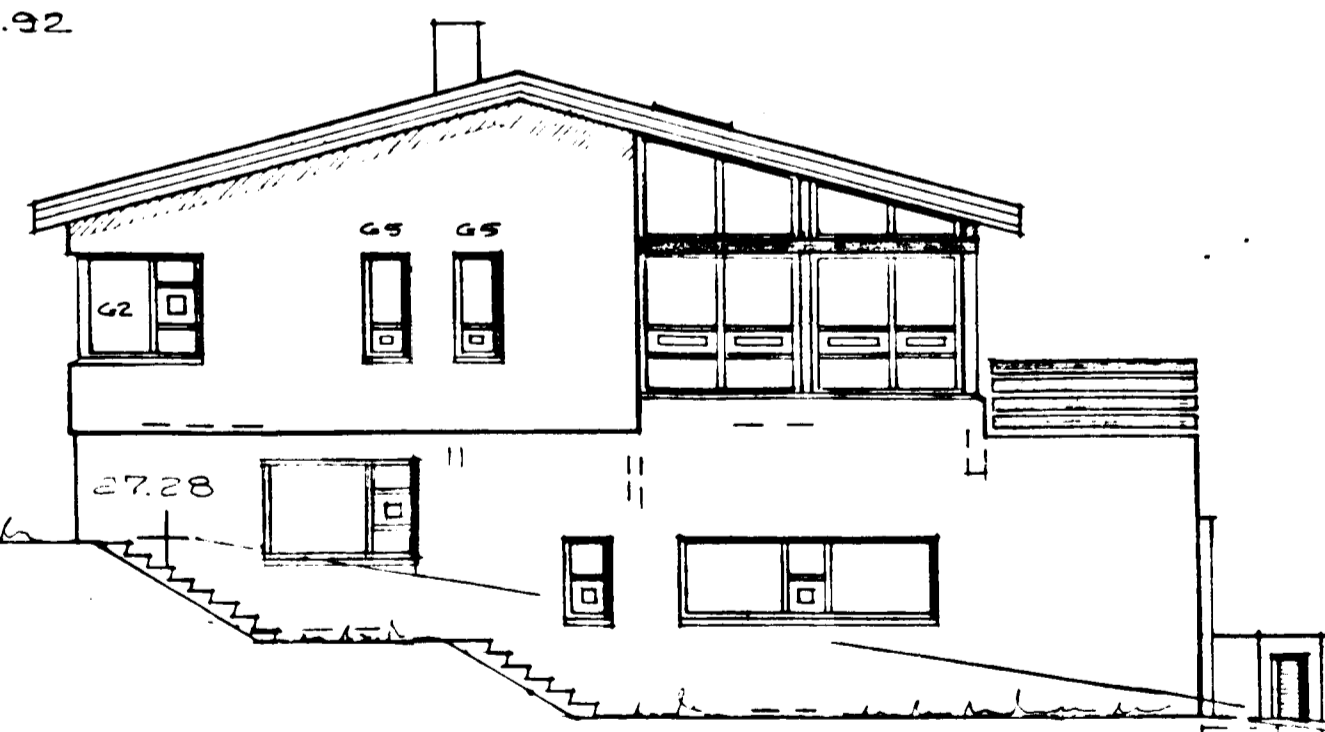

NORDEVESTURHLIÐ

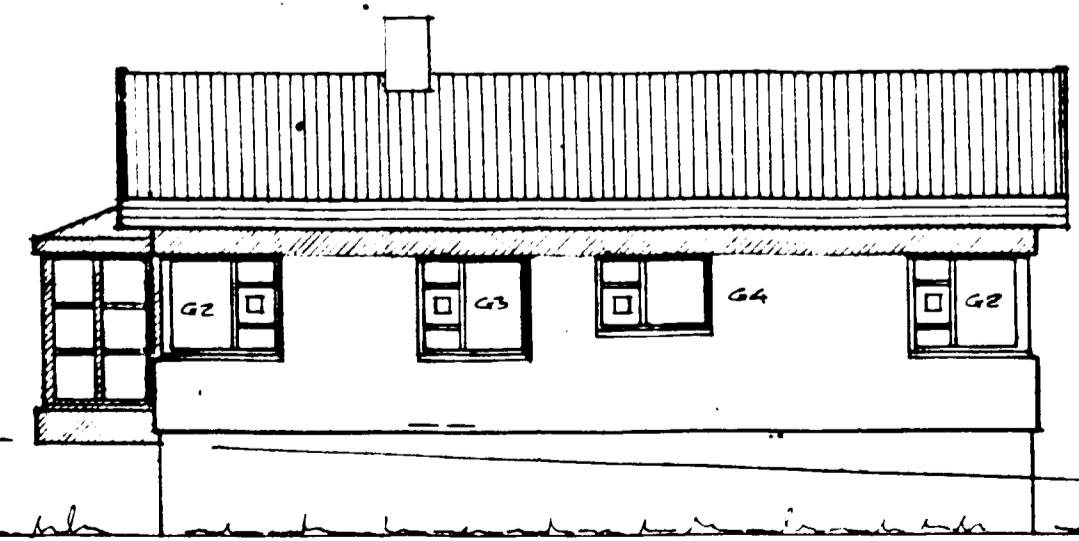

NORDAUSTURHLIÐ

Breytt í maí 1996
Agnar Magnússon

BIRKIBERG NR. 40 M-13100
HAFNARFIRÐI Í SEPTEMBER 1978
ARNARÞRAUNI 47. 651412