
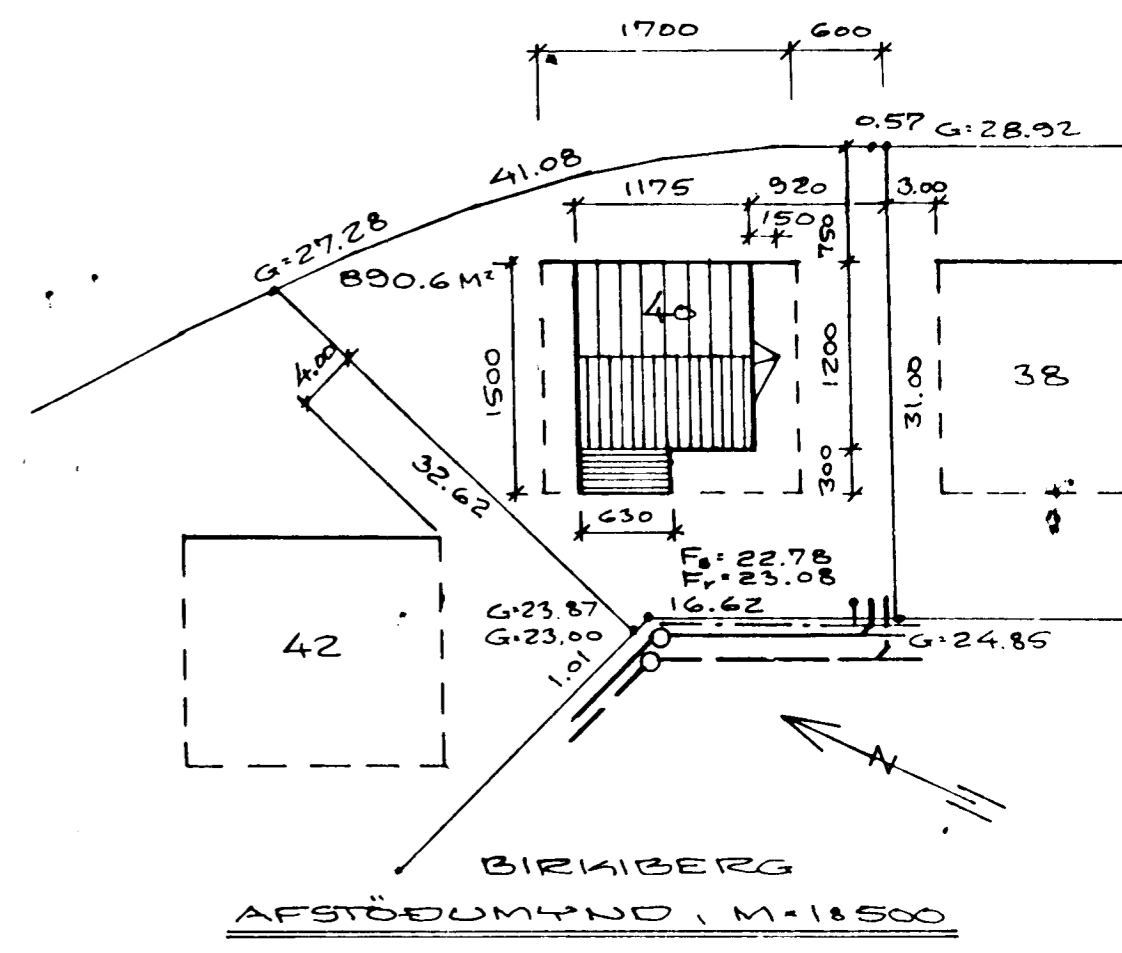


Samþykkt þann  
 03 JUNI 1996  
 Byggingaulltrúnni í Hafnarfirði  
 Erlendur Hjálmarsson

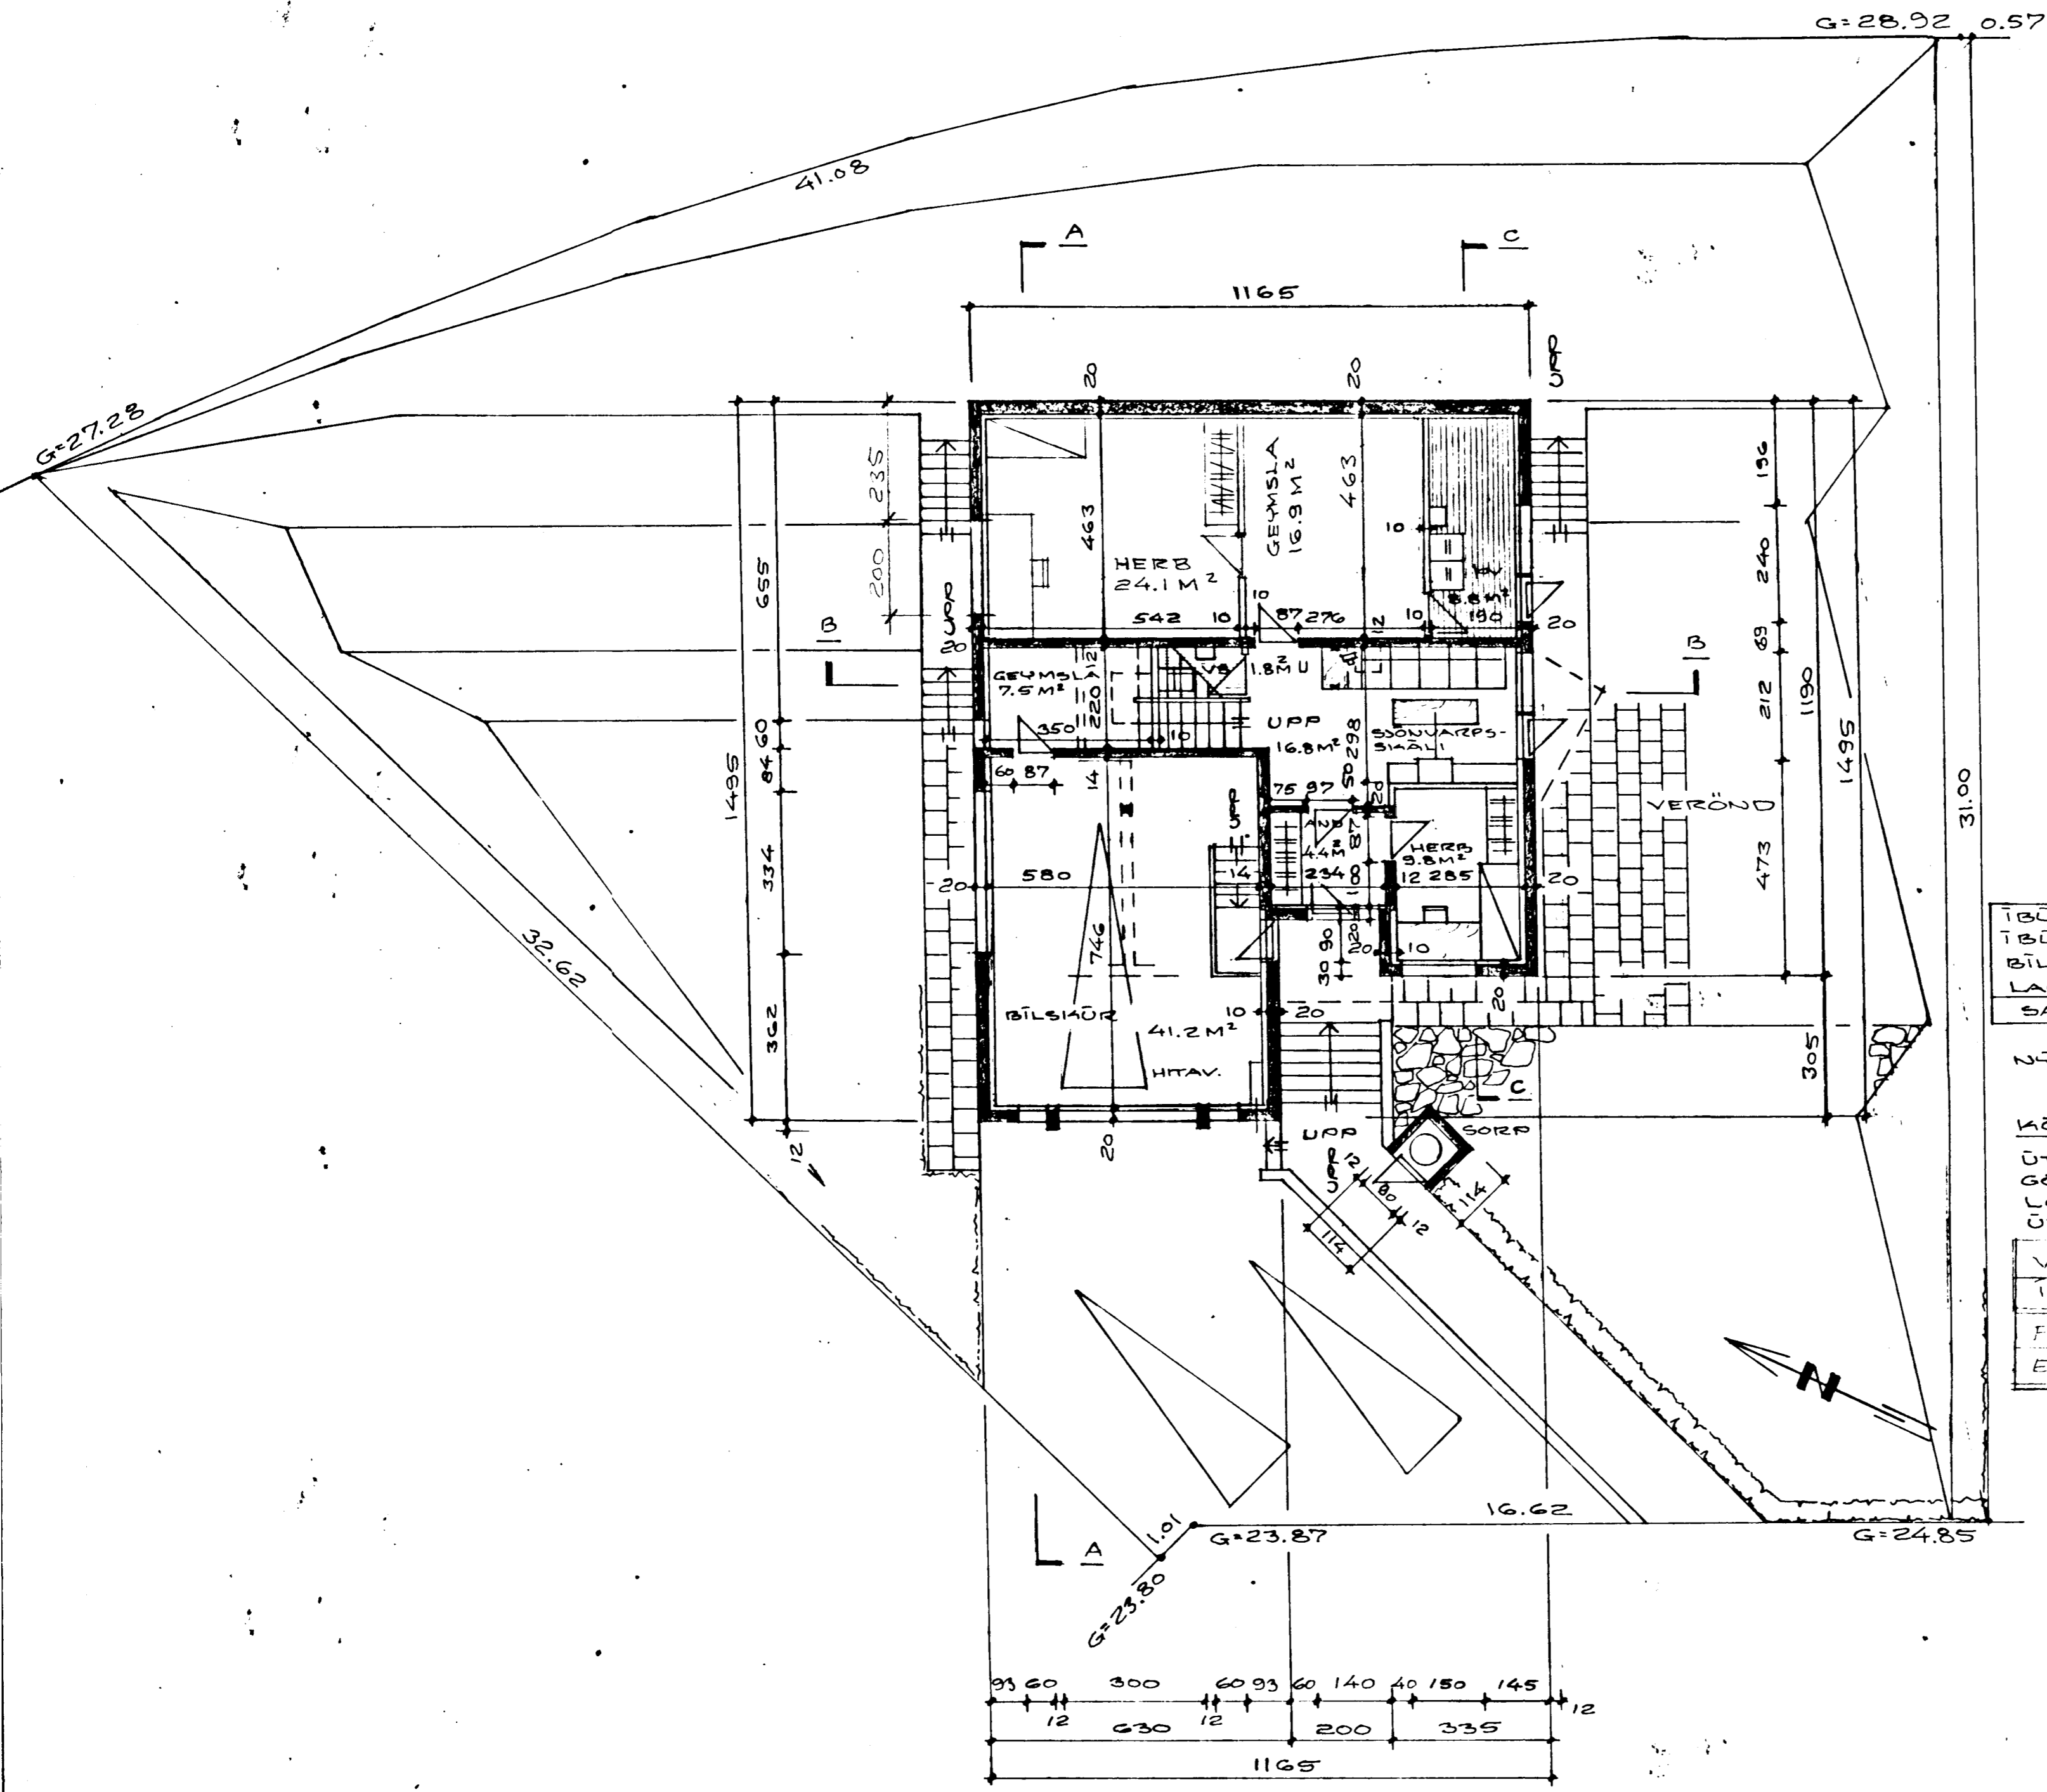

	NETTÓ M <sup>2</sup>	BRÜTTÓ M <sup>2</sup>	BRÜTTÓ M <sup>3</sup>
ÍBÚÐ EÐRI HÆÐ	115.04	129.33	
ÍBÚÐ NEDRI HÆÐ	57.36	65.74	
BÍLSIÐUR	41.20	48.08	
LAUFSKÁLI	13.05	14.18	
SANTALS	226.65	257.33	892.52

NÝTINGARHLUTFALL =  $\frac{11.75 \times 12 + 6.3 \times 3}{890.6} = 0.18$

KÖLNUNARTÖLUR W/M<sup>2</sup>C°  
 ÚTVEGGIR, VEGIÐ MEÐALGILDI: 1.00  
 GÖLF: 0.40  
 LOFT: 0.30  
 ÚTVEGGIR: 0.55

VIÐBÓT	NETTÓ M <sup>2</sup>	BRÜTTÓ M <sup>2</sup>	BRÜTTÓ M <sup>3</sup>
ÍBÚÐ NEDRI HÆÐ	41.44	45.64	123.43
FYRIR BREYTINGU	226.65	257.33	892.52
EFTIR BREYTINGU	268.09	302.97	1015.75

Breytt í maí 1996  
 Arnal Magnússon  
 BIRKIBERG NR. 40

HAFNARFIRÐI 7. SEPTEMBER 1988  
 ARNARHRAUNI 47. 651412

*Arnal Magnússon*