
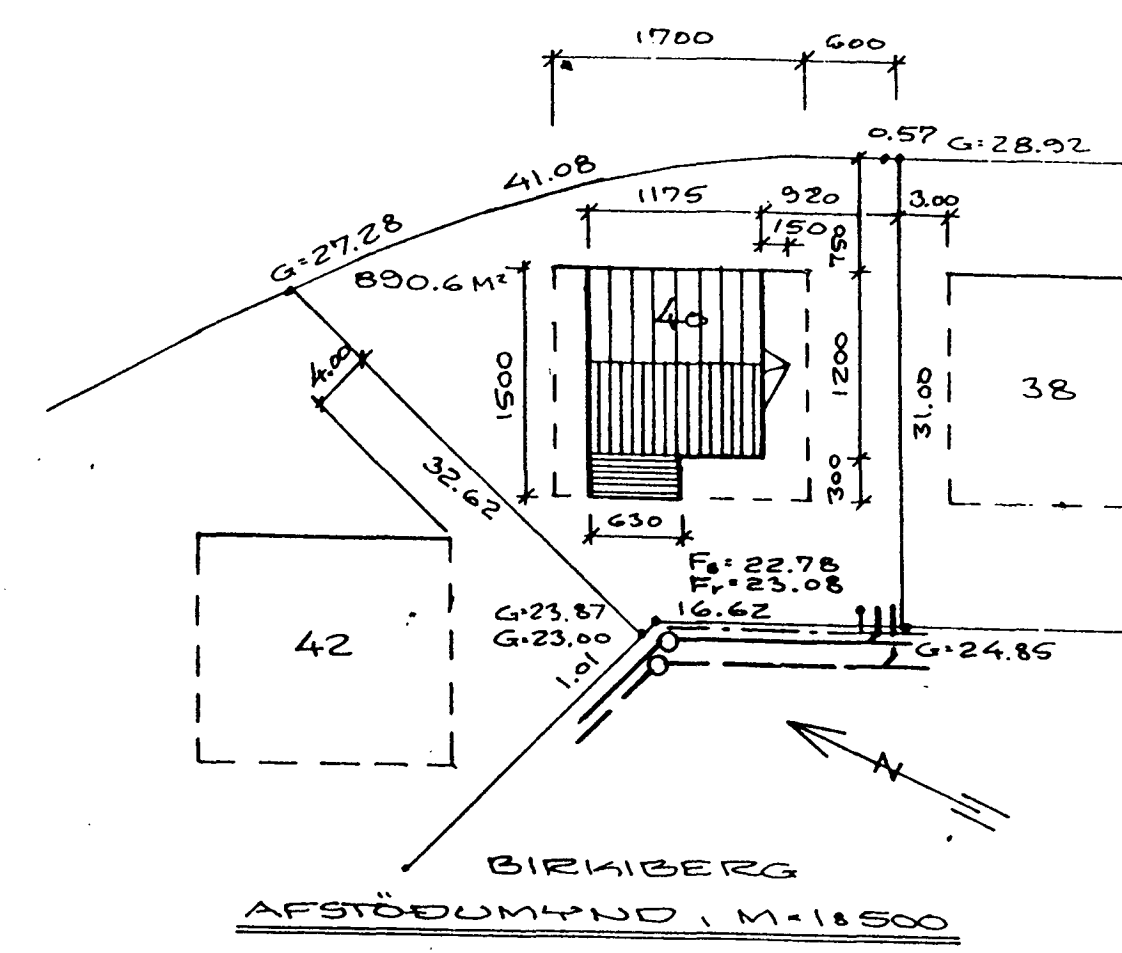


Samþykkt þann
19 FEB. 2002
Byggingafrúnn í Hafnarfirði
Erlendur Hjálmarsson

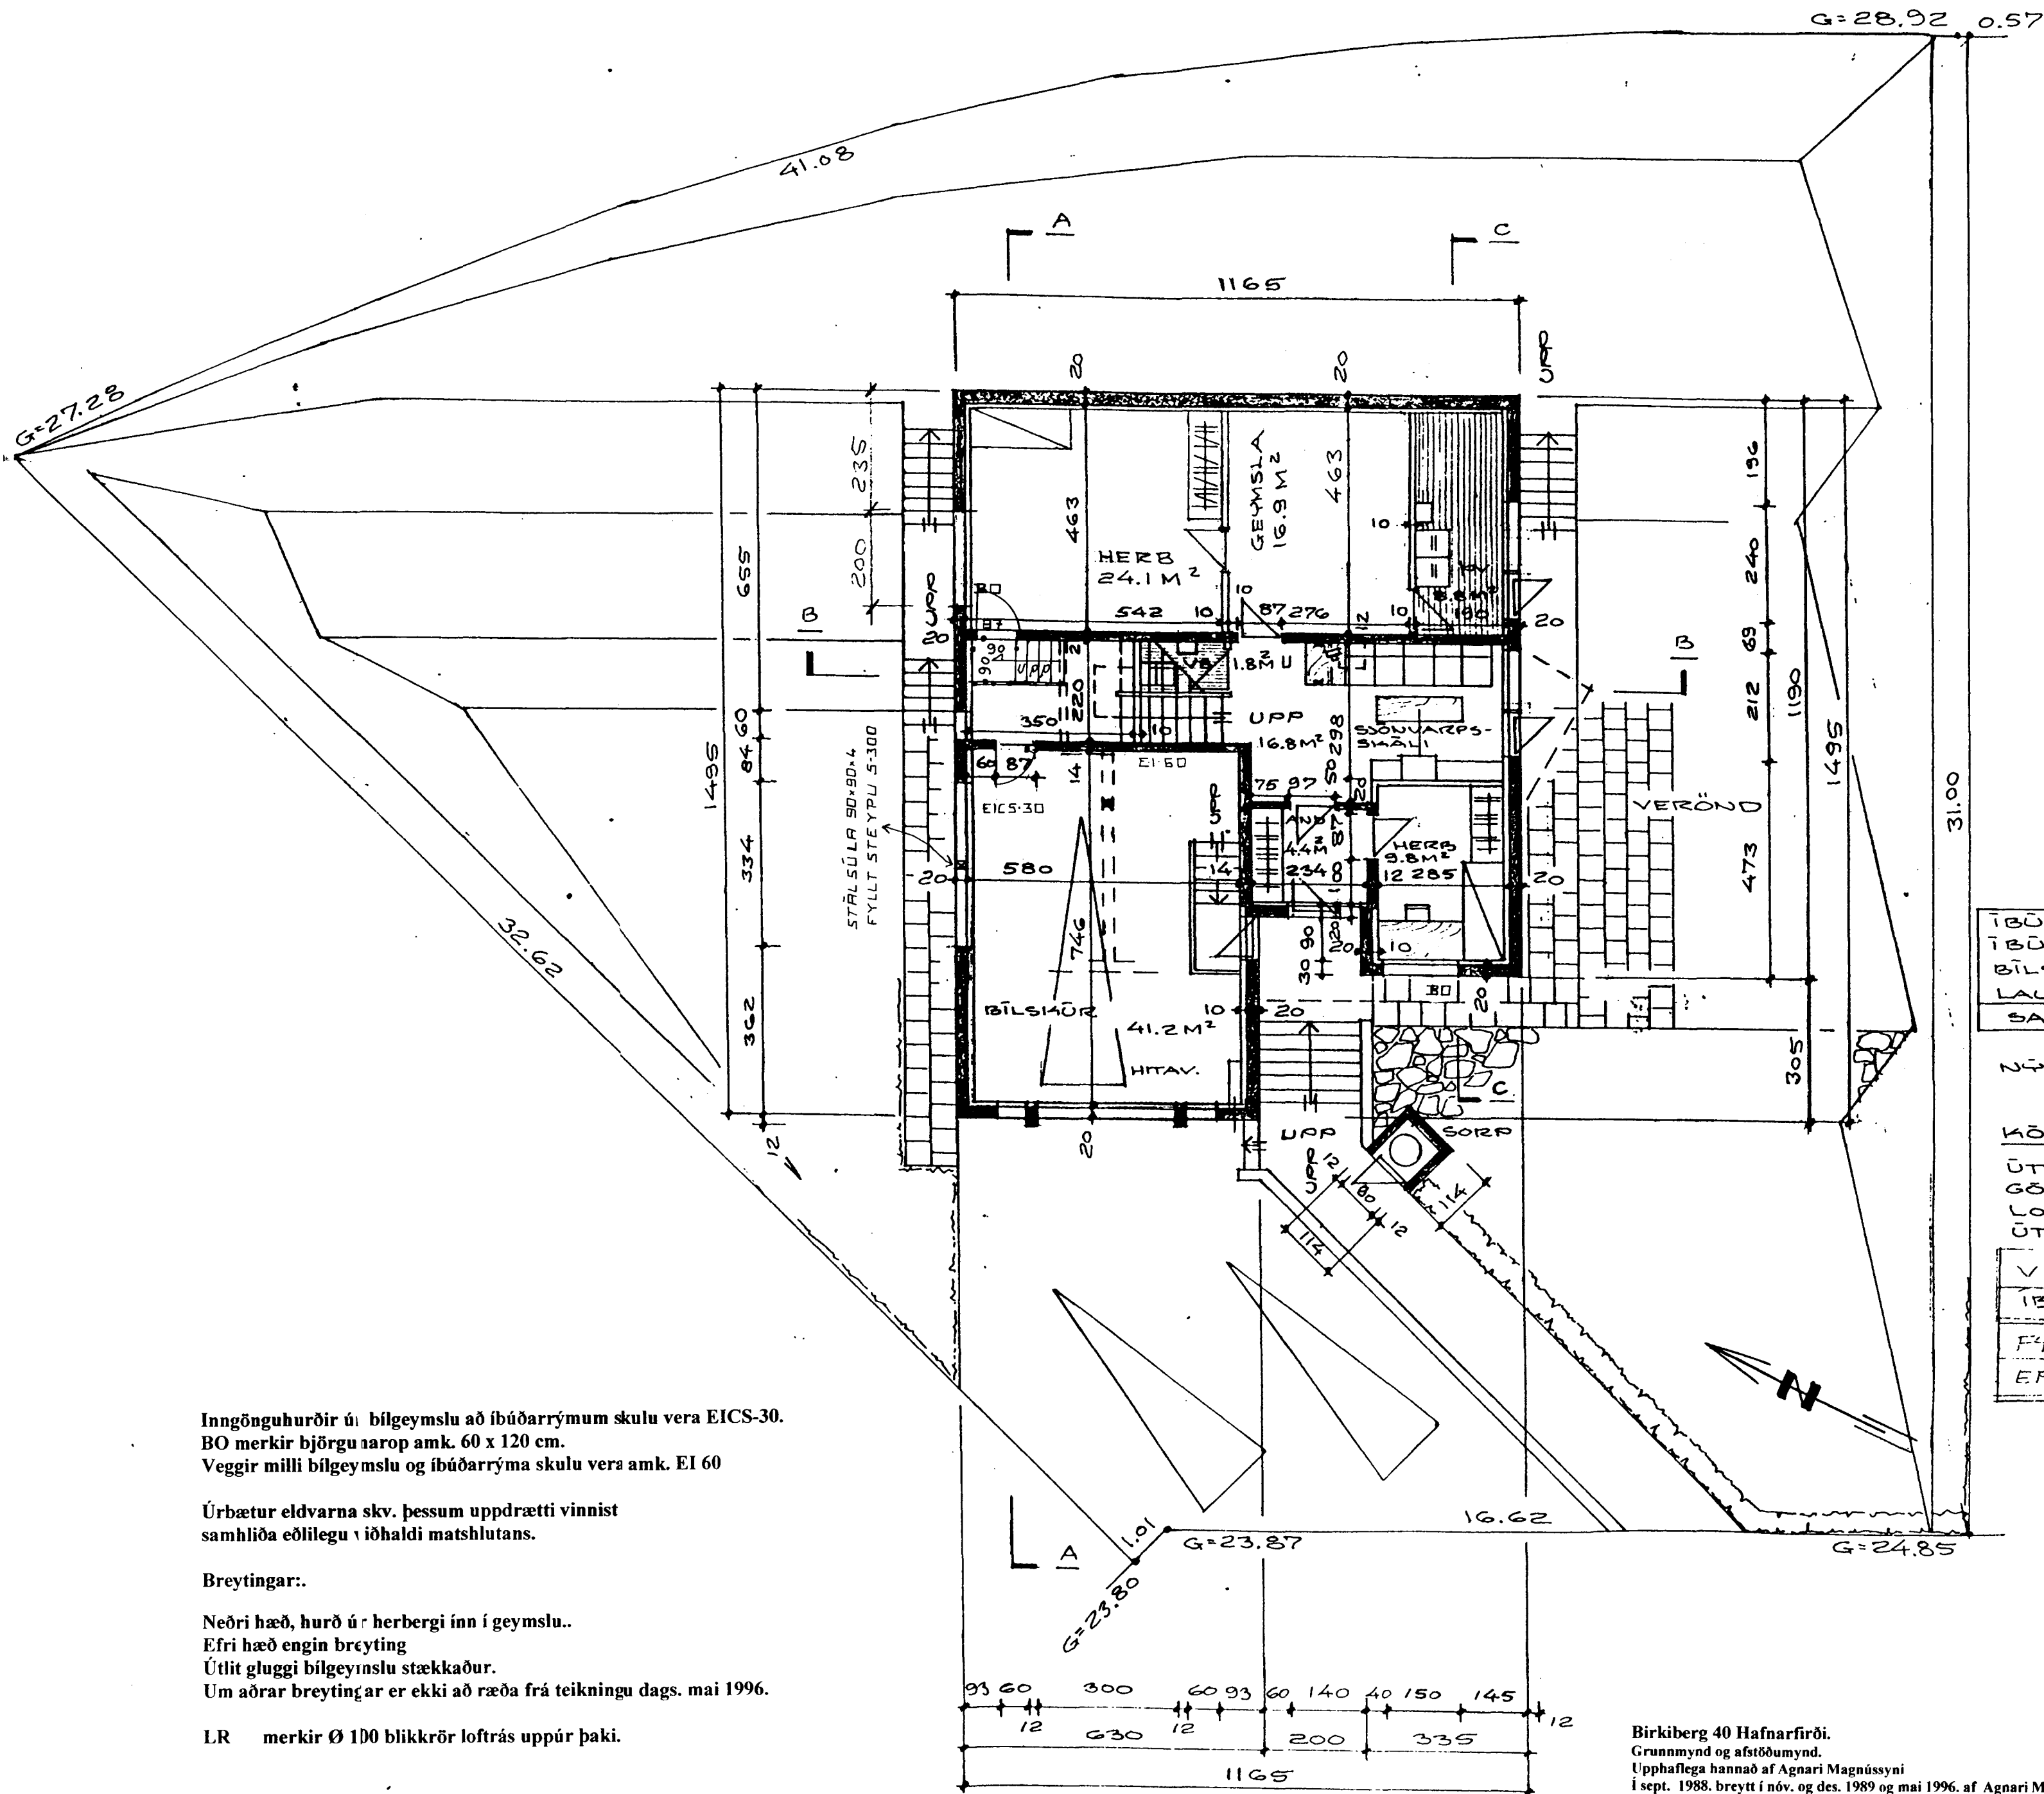

	NETTÓ M ²	BRÚTTÓ M ²	BRÚTTÓ M ³
ÍBÚÐ EÐRI HÆÐ	115.04	129.33	
ÍBÚÐ NEDRI HÆÐ	57.36	65.74	
BÍLSKÜR	41.20	48.08	
LAUFSKÁLI	13.05	14.18	
SAMTALS	226.65	257.33	892.52

NÝTINGARHLUTFALL = $\frac{11.75 \times 12 + 6.3 \times 3}{890.6} = 0.18$

KÖLNUNARTÖLUR W/M² C°
 ÚTVEGGIR, VEGIÐ MEÐALGILDI: 1.00
 GÖLF: 0.40
 LOFT: 0.30
 ÚTVEGGIR: 0.55

	NETTÓ M ²	BRÚTTÓ M ²	BRÚTTÓ M ³
VIÐBÓT			
ÍBÚÐ NEDRI HÆÐ	41.44	45.64	123.53
FYRIR BREYTINGU	226.65	257.33	892.52
EFTIR BREYTINGU	268.09	302.97	1015.75

Inngönguhurðir úr bílgeymslu að íbúðarrýmum skulu vera EICS-30.
 BO merkir björgu áarop amk. 60 x 120 cm.
 Veggir milli bílgeymslu og íbúðarrýma skulu vera amk. EI 60

Úrbætur eldvarna skv. þessum uppdrætti vinnist samhlíða eðlilegu í íðhaldi matshlutans.

Breytingar:.

Nedri hæð, hurð úr herbergi inn í geymslu.
 Eðri hæð engin breyting
 Útlit gluggi bílgeymslu stækkaður.
 Um aðrar breytingar er ekki að ræða frá teikningu dags. maí 1996.

LR merkir Ø 100 blikkrör loftrás uppúr þaki.

Birkiberg 40 Hafnarfirði.
 Grunnmynd og afstöðumynd.
 Upphaflega hannað af Agnari Magnússyni
 í sept. 1988, breytt í nóv. og des. 1989 og maí 1996. af Agnari Magnússyni

Birkiberg 40 Hafnarfirði.
 Breyting á útliti og innra skipulagi nedri hæðar.
 Grunnmynd og afstöðumynd.
 22. jan. 2002. Mkv. 1: 100. 1: 500.
 Jóhannes Pétursson kt. 010448-3959 FTFÍ. S-567-5107.