




Samþykkt þann

19 FEB. 2002

Byggingafulltrúinn í Hafnarfirði
Erlendur Hjálmarsson

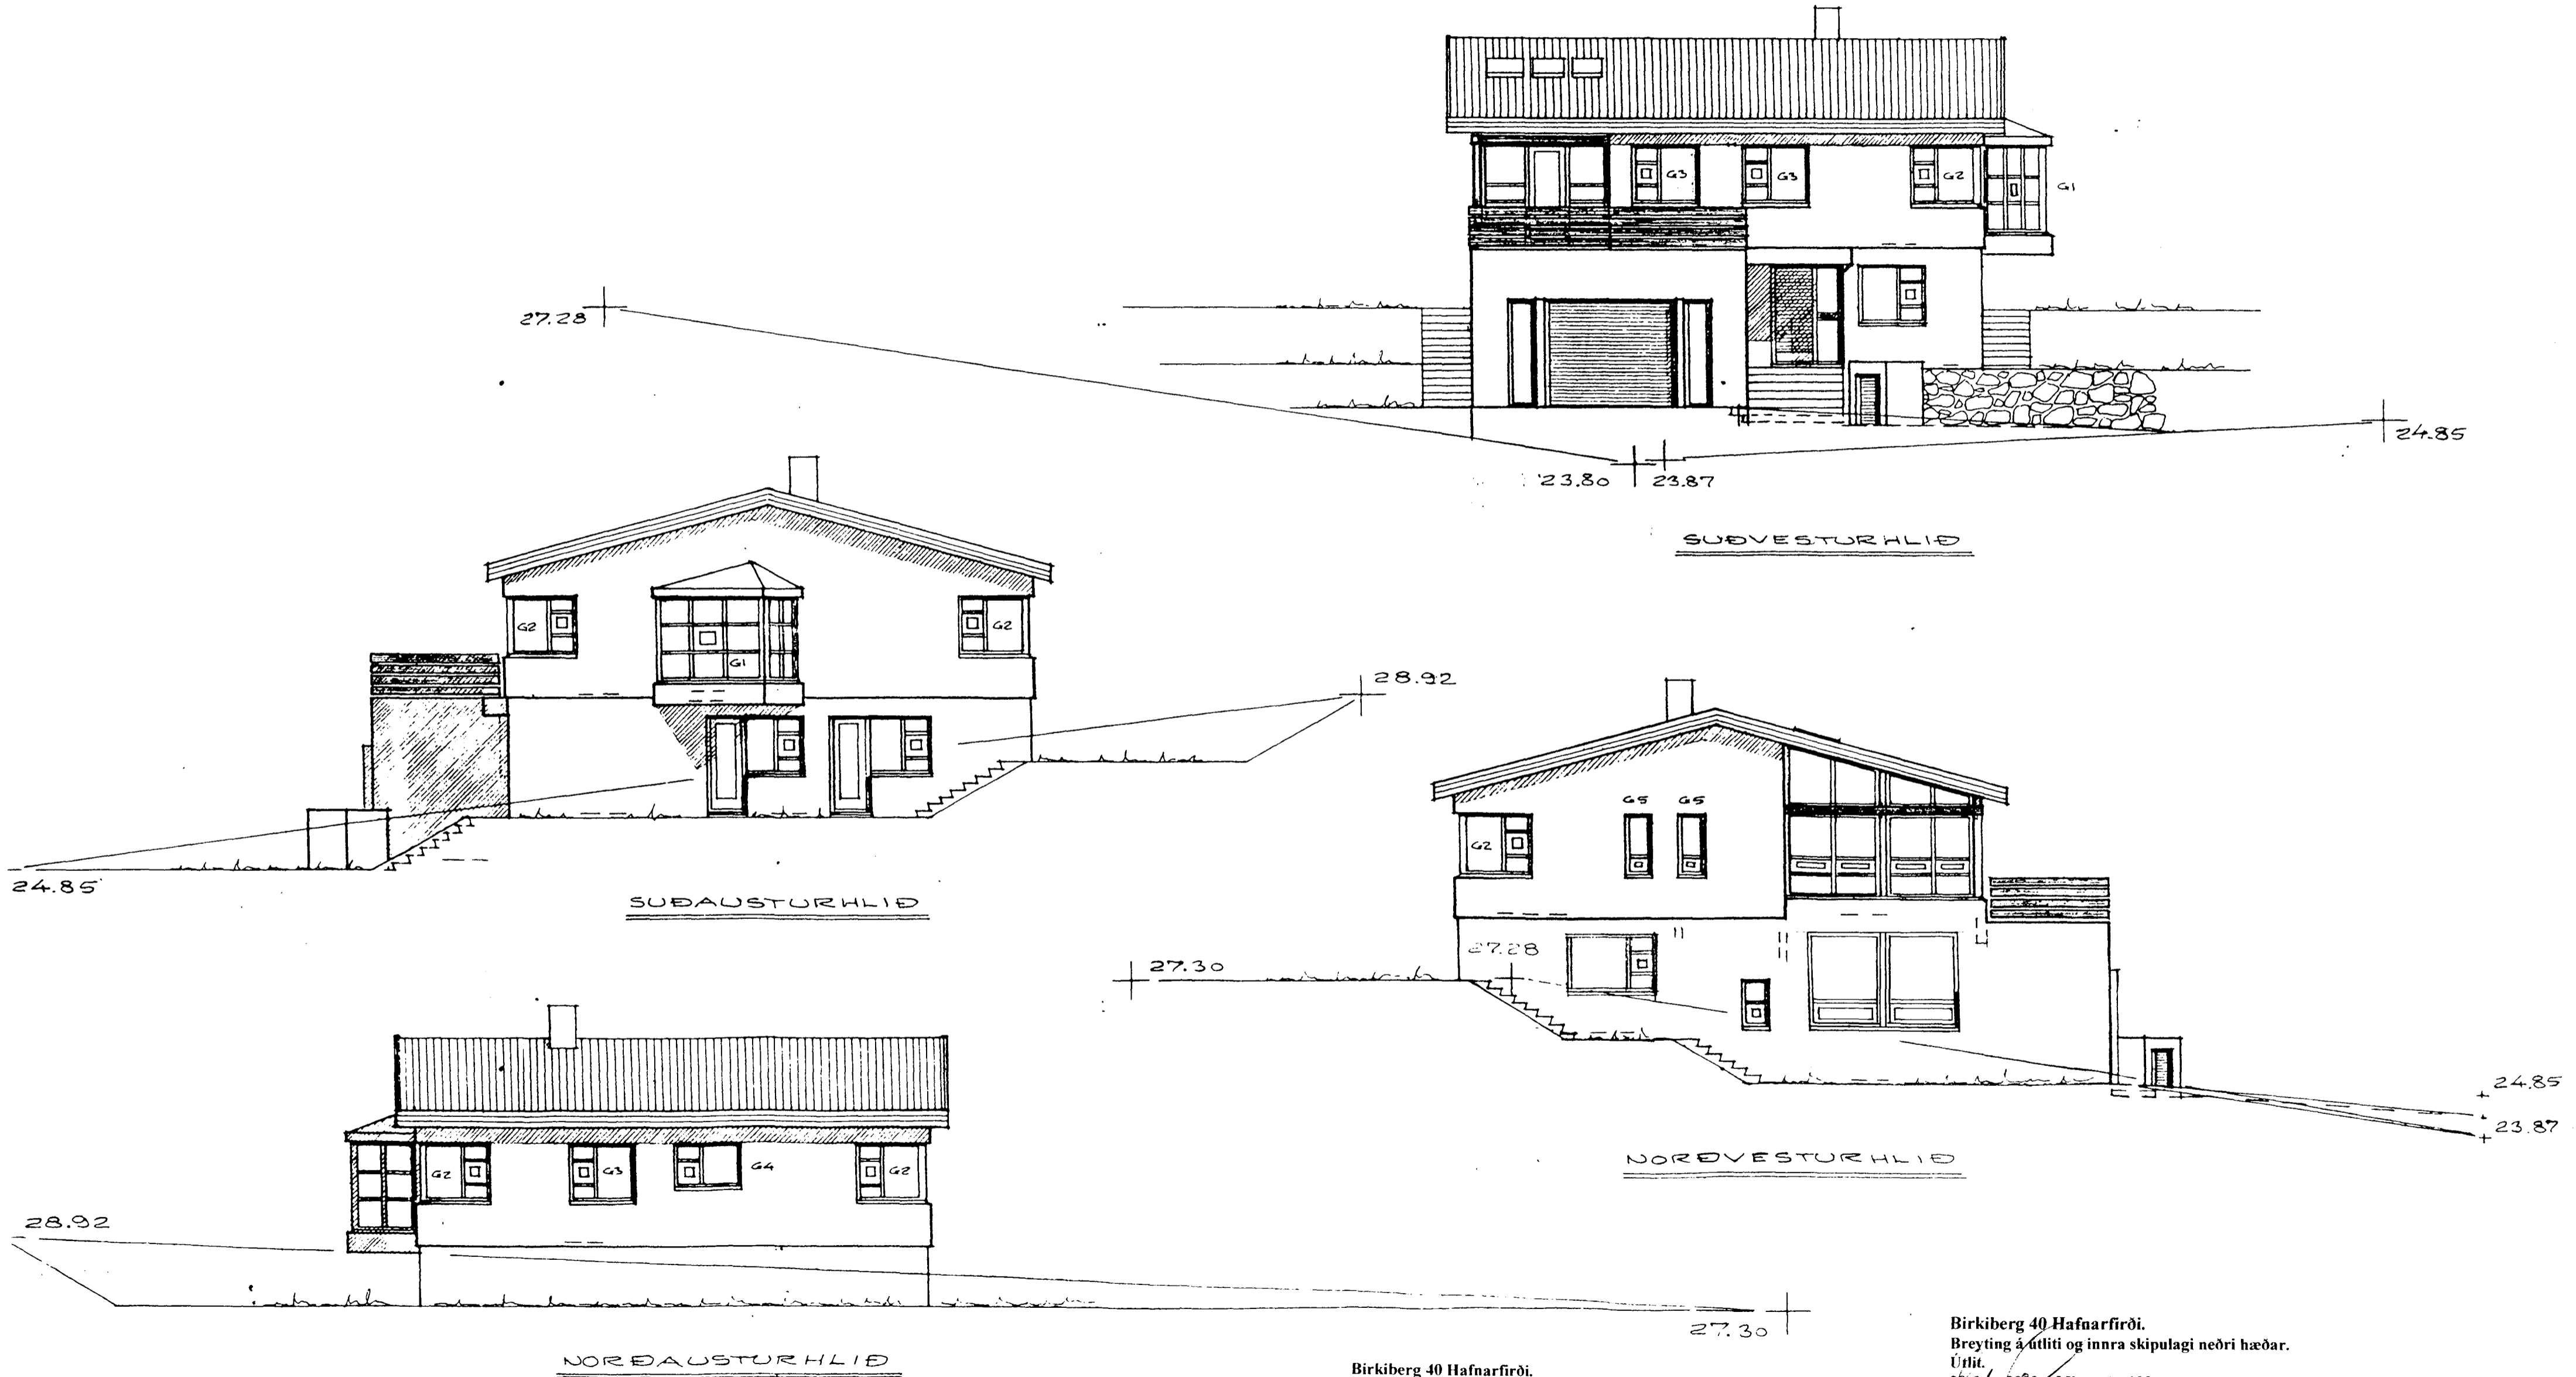

Birkiberg 40 Hafnarfirði.
Útlit.
Upphaflega hannað af Agnari Magnússyni
í sept. 1988, breytt í nóv. og des. 1989 og maí 1996. af Agnari Magnússyni

Birkiberg 40 Hafnarfirði.
Breyting á útliti og innra skipulagi nedri hæðar.
Útlit.
20. Jan. 2002 Mkv. 1 : 100.
Johannes Pétursson kt. 010448-3959 FTFÍ. S-567-5107.