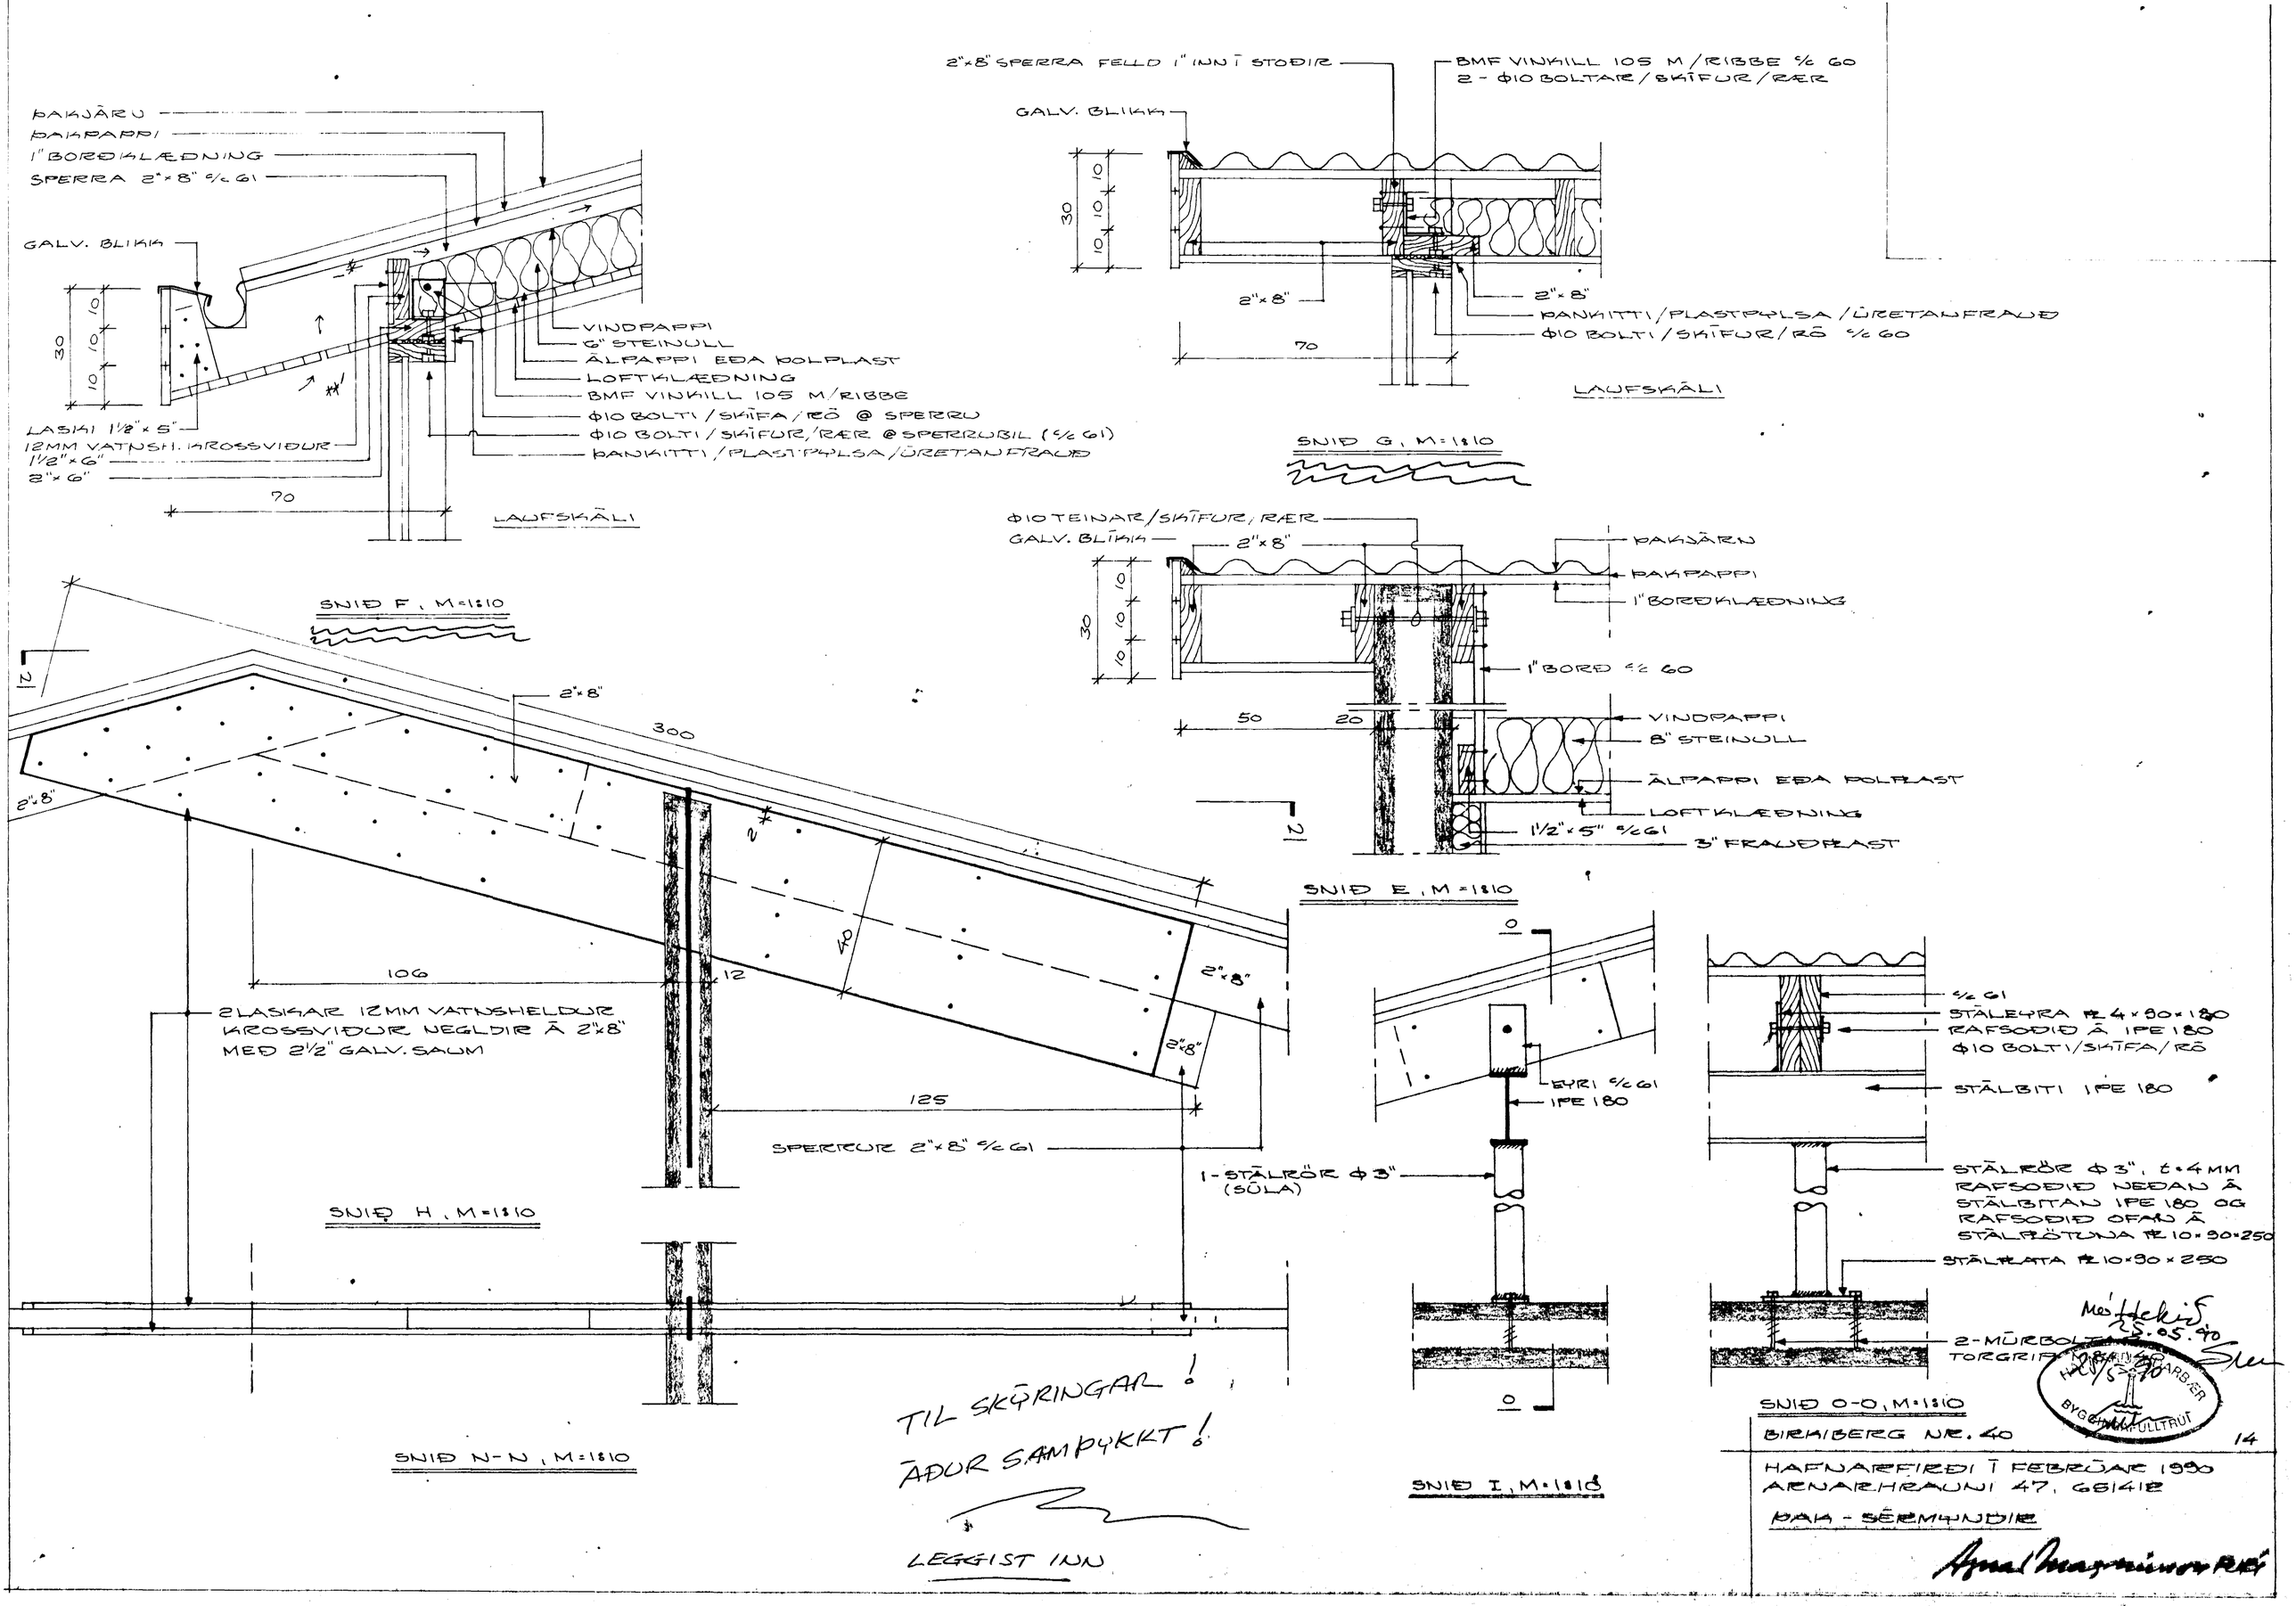

ÞAKJÁRN
ÞAKPAPPI
1" BORÐKLÆÐNING
SPERRA 2"×8" c/c 61
GALV. BLIKK
30
10
10
10
LASKI 1½"×5"
12MM VATNSH. KROSSVIÐUR
1½"×6"
2"×6"
70
VINDPAPPI
6" STEINULL
ÁLPAPPI EÐA ÞOLPLAST
LOFTKLÆÐNING
BMF VINKILL 105 M/RIBBE
Φ10 BOLTI/SKÍFA/RÓ @ SPERRU
Φ10 BOLTI/SKÍFUR/RÆR @ SPERRUBIL (c/c 61)
ÞANKITTI/PLASTPÝLSA/ÚRETANFRAUÐ
LAUFSKÁLI
SNIÐ F, M=1:10
2"×8" SPERRA FELLD 1" INN Í STOÐIR
BMF VINKILL 105 M/RIBBE c/c 60
2 - Φ10 BOLTAR/SKÍFUR/RÆR
GALV. BLIKK
30
10
10
10
2"×8"
2"×8"
ÞANKITTI/PLASTPÝLSA/ÚRETANFRAUÐ
Φ10 BOLTI/SKÍFUR/RÓ c/c 60
70
LAUFSKÁLI
SNIÐ G, M=1:10
Φ10 TEINAR/SKÍFUR/RÆR
GALV. BLIKK
2"×8"
ÞAKJÁRN
ÞAKPAPPI
1" BORÐKLÆÐNING
30
10
10
10
1" BORÐ c/c 60
50
20
VINDPAPPI
8" STEINULL
ÁLPAPPI EÐA ÞOLPLAST
LOFTKLÆÐNING
1½"×5" c/c 61
3" FRAUÐPLAST
N
SNIÐ E, M=1:10
N
2"×8"
300
2"×8"
2
40
2"×8"
2"×8"
106
12
125
2 LASKAR 12MM VATNSHELDUR KROSSVIÐUR NEGLDIR Á 2"×8" MEÐ 2½" GALV. SAUM
SPERRUR 2"×8" c/c 61
SNIÐ H, M=1:10
SNIÐ N-N, M=1:10
0
EYRI c/c 61
IPE 180
1-STÁLRÖR Φ3" (SÚLA)
0
SNIÐ I, M=1:10
c/c 61
STÁLEYRA PL 4×90×180
RAFSOÐIÐ Á IPE 180
Φ10 BOLTI/SKÍFA/RÓ
STÁLBITI IPE 180
STÁLRÖR Φ3", t=4MM RAFSOÐIÐ NEÐAN Á STÁLBITAN IPE 180 OG RAFSOÐIÐ OFAN Á STÁLPLÖTUNA PL 10×90×250
STÁLPLATA PL 10×90×250
2-MÚRBOLTAR TORGRIP
SNIÐ O-O, M=1:10
TIL SKÝRINGAR!
ÁÐUR SAMÞYKKT!
LEGGIST INN
BIRKIBERG NR. 40
14
HAFNARFIRÐI Í FEBRÚAR 1990
ARNARHRAUNI 47, 651412
ÞAK - SÉRMYNDIR