

Samþykkt á fundi bygginga-  
nefndar þ. 15.9. 1988

BYGGINGAFULLTRÚINN  
Í HAFNARFIRÐI


Ganga skal frá opnu  
eldstæði í samræmi  
við reglugerðir

G 2380




VESTUR

LEGA LANDS Í LÖÐARMÖRKUM

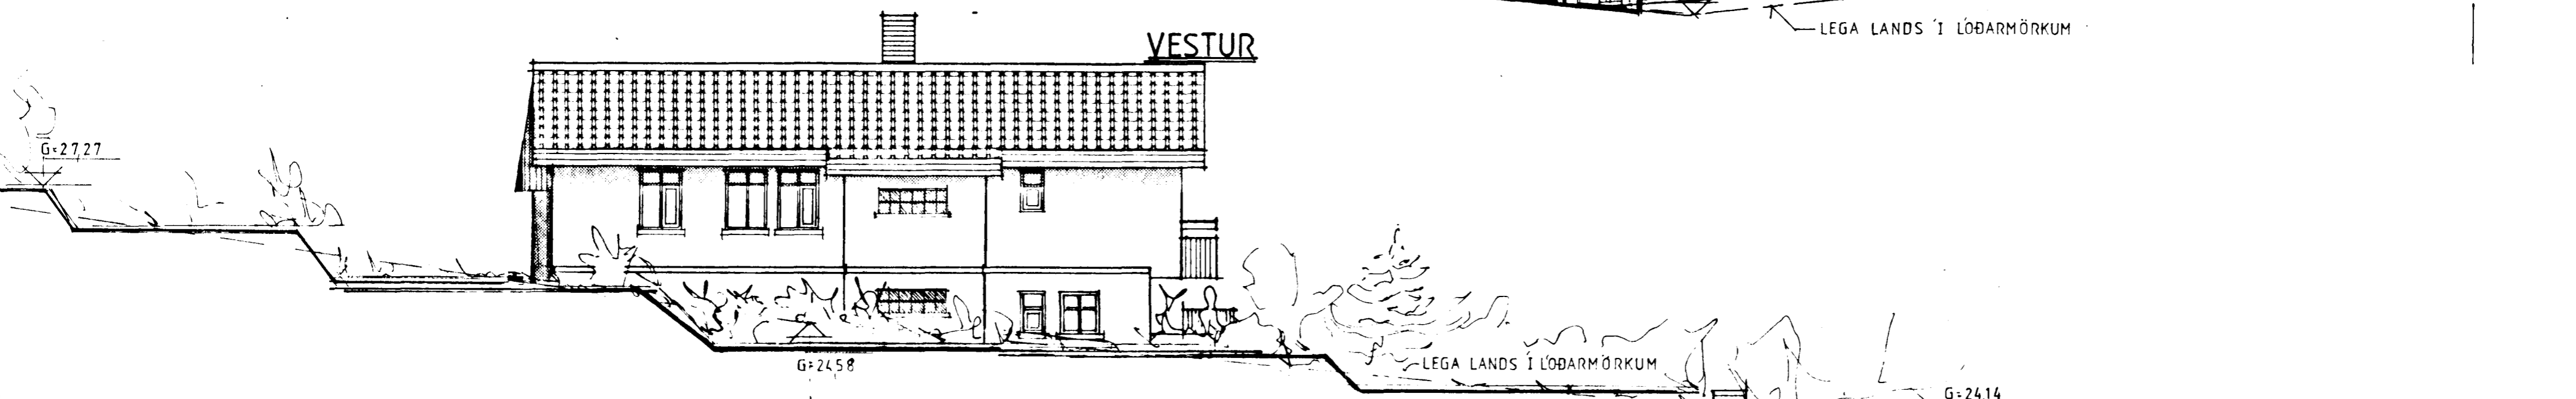


NORÐUR

AUSTUR

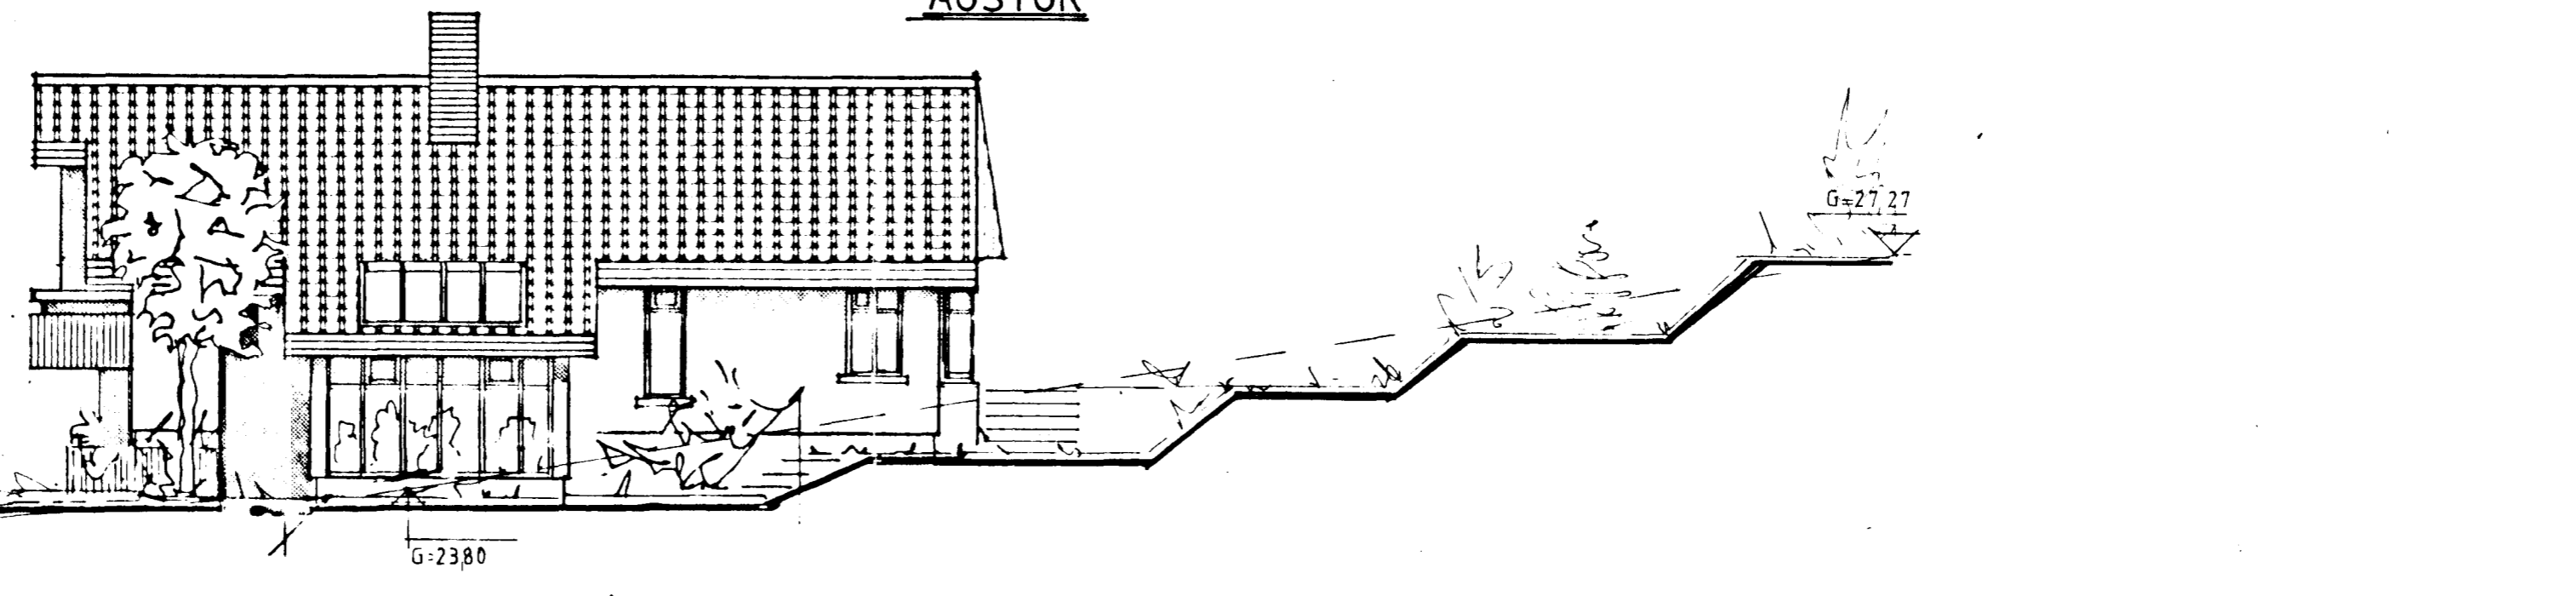


SUÐUR

<b>TEIKNISTOFAN</b>  <b>KVARDI</b>	VERKEFNI	BIRKIBERG 42 HAFNARFJÖRÐUR	KVARDI	1:100	VERK NR.	8871
	HEITI	ÚTLITSMYNDIR	DAGS.	SEPT. 88	TÝPA NR.	
			HÖNNUN	G.G.	TEIKN. NR.	A-3
			TEIKN	G.G.		


*Guðni Gunnarsson*

 KVARDI 8871