


SNID A A M 1:100

GEYMFINGAR/ÞYGGINGARFRÖMNINGUR:

UNDIRSTÖÐUR: STADSTEYPTAR
BOGNPLATA: STADSTEYPT A BRAUNFYLLINGU
UTVEGGIR: STADSTEYPTIR 20 CM 7 CM EINANGRUN,
2 CM MURHÖND
LOFTPLATA KJALLARA: STADSTEYPT,
LAK: HEILFÆTT MED 1"X6" BORDVID, DAPPAPÉL
OG DAFOTAL, DAPPANGRUN 20 CM
STEINULL,
LOFTAKLÆÐNING: 10 MM SPONAPLOTUR, MÁLABAR,
I.R. TAENAR LOFTRÆSTINGU,
B-30 ELDVARNARHURD,
KÖLNUNARTÓLUR EINSTAFA BYGGINGAHLUTA SEU Í SAMFEMI VÍÐ
I.S.T. 66.

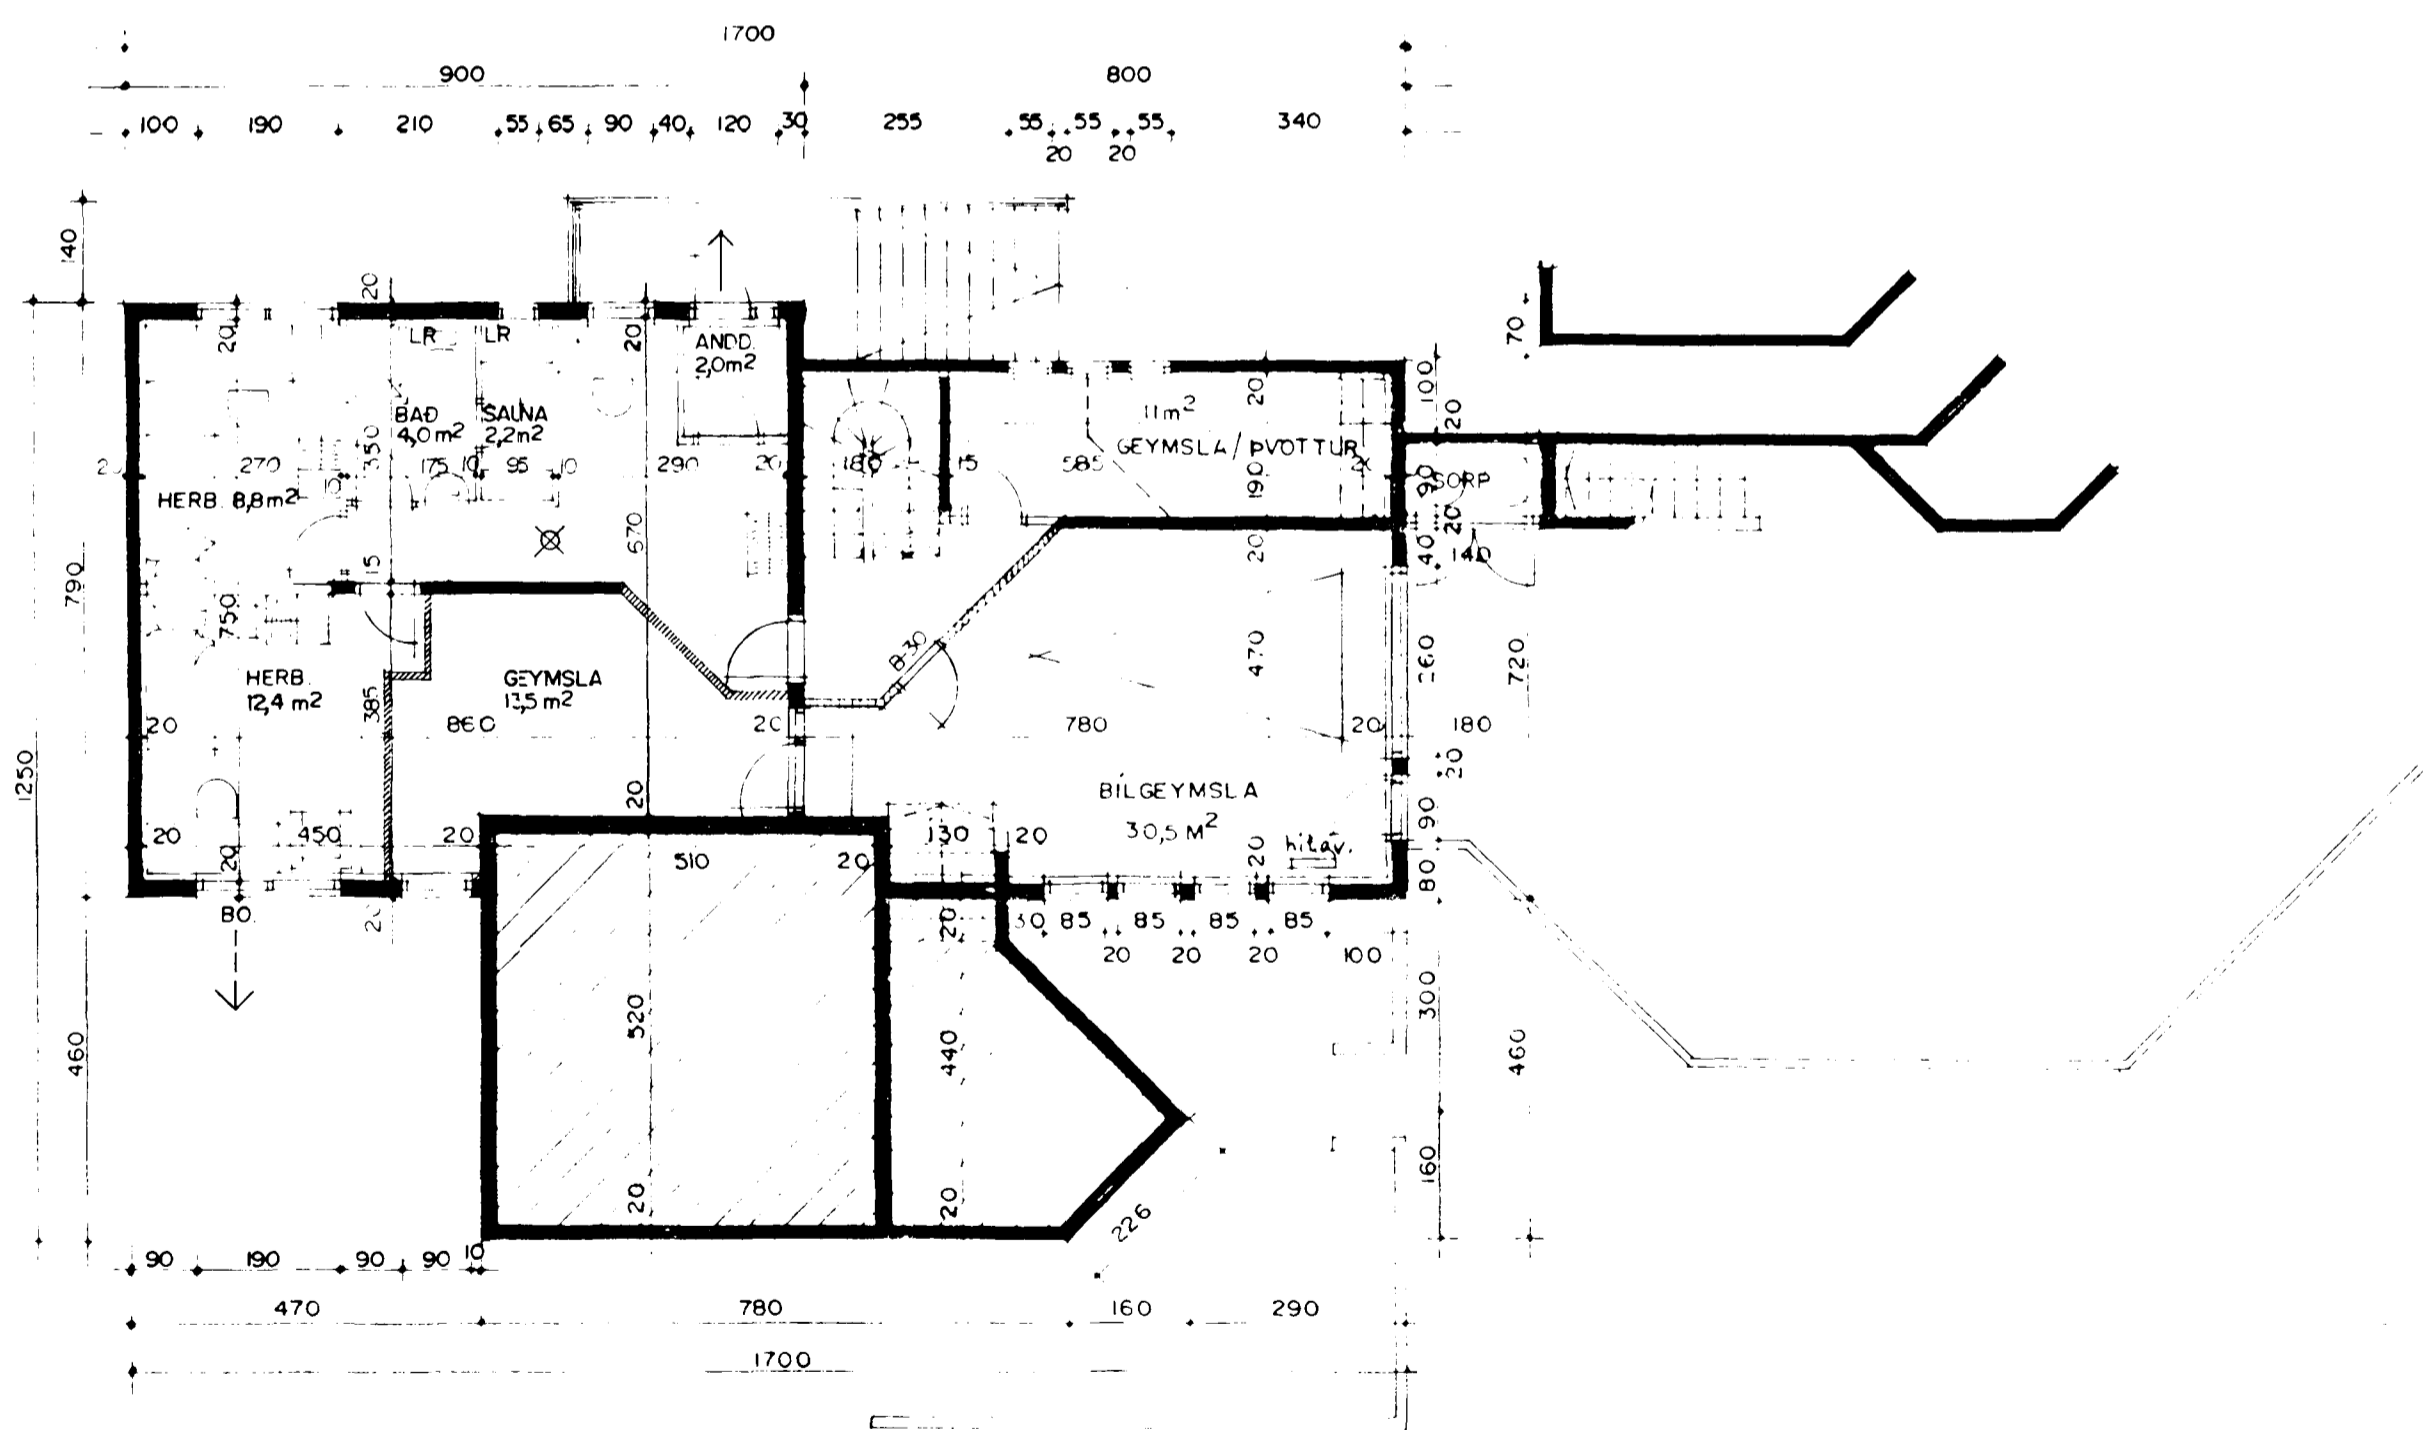

GRUNNMÝND KJALLARA M 1:100

STÆÐIR HUSSINS VÍÐ BIRKIBERG NR.4

FLATARMÁL HÉÐAR, IBÚÐAR	157,5 M ² BR.
FLATARMÁL KJALLARA	124,1 M ² BR.
FLATARMÁL SAMTALS	281,6 M ² BR.
ÞAR AF ER FLATARMÁL ÞILGEYMSLU	30,3 M ² BR.
HEILDARRÚMMÁL HUSS MED ÞILGEYMSLU	888,0 M ³ BR.
FLATARMÁL LOÐAR ER	90,0 M ²

21/10 96
Breytt í OKTÓBER 1996
KJALLARA Breytt Jún 96
Sigurður Þorvarðarson