


GRUNNMYND HÆÐAR M:100

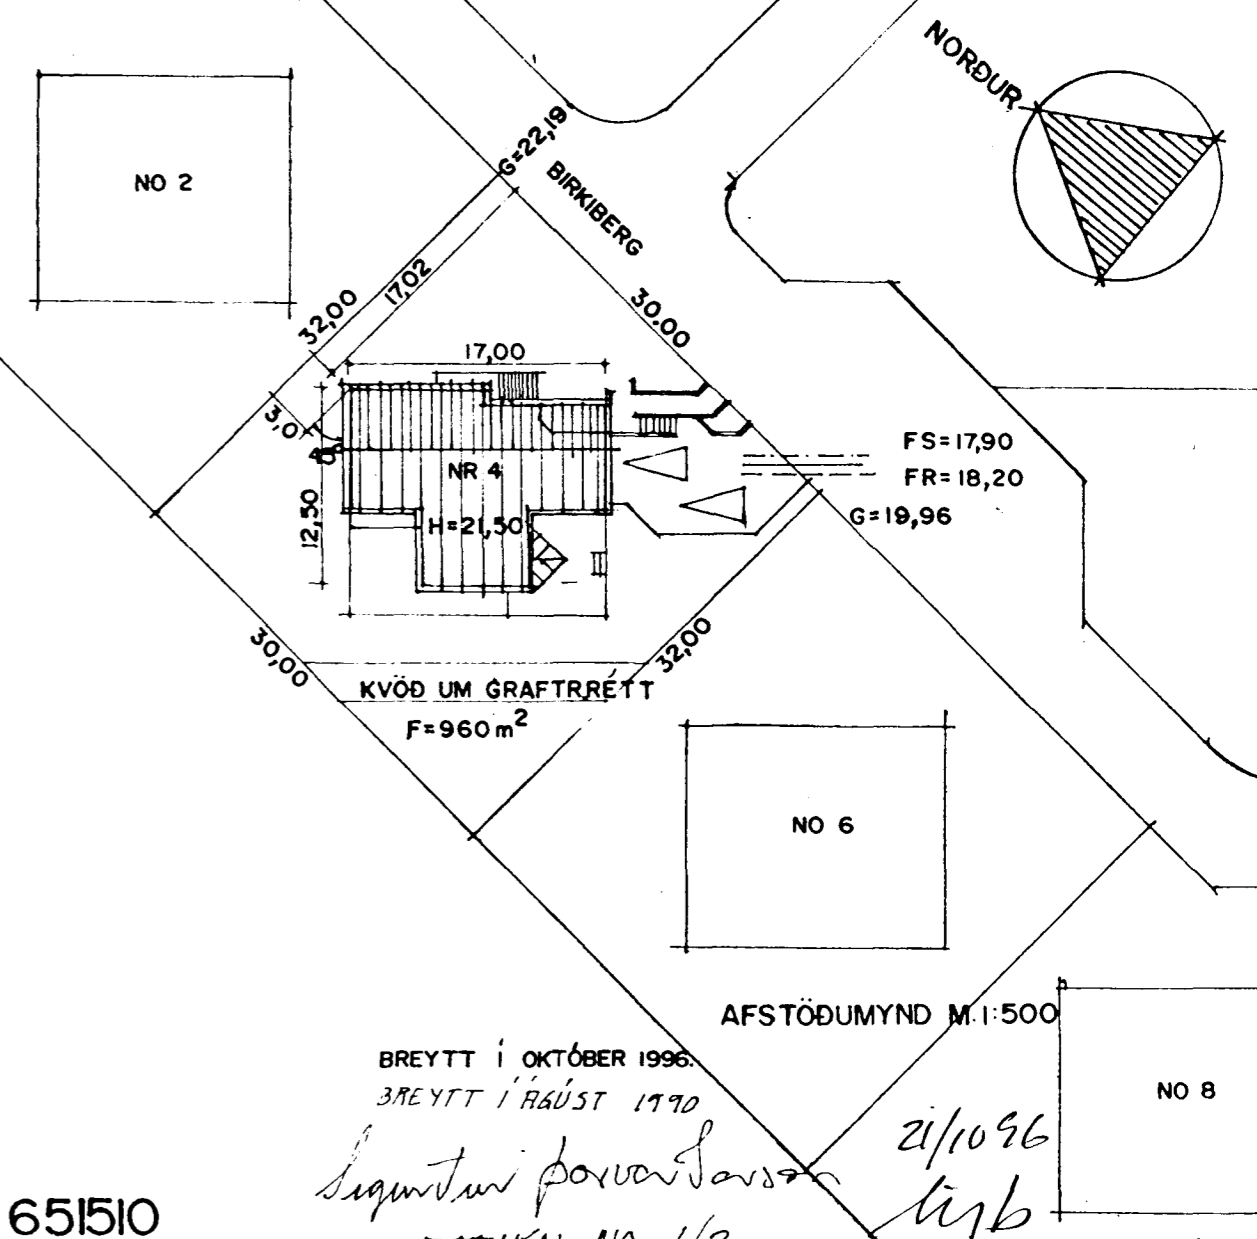

AFSTÖÐUMYND M:1:500