



SNID a-a 1:20

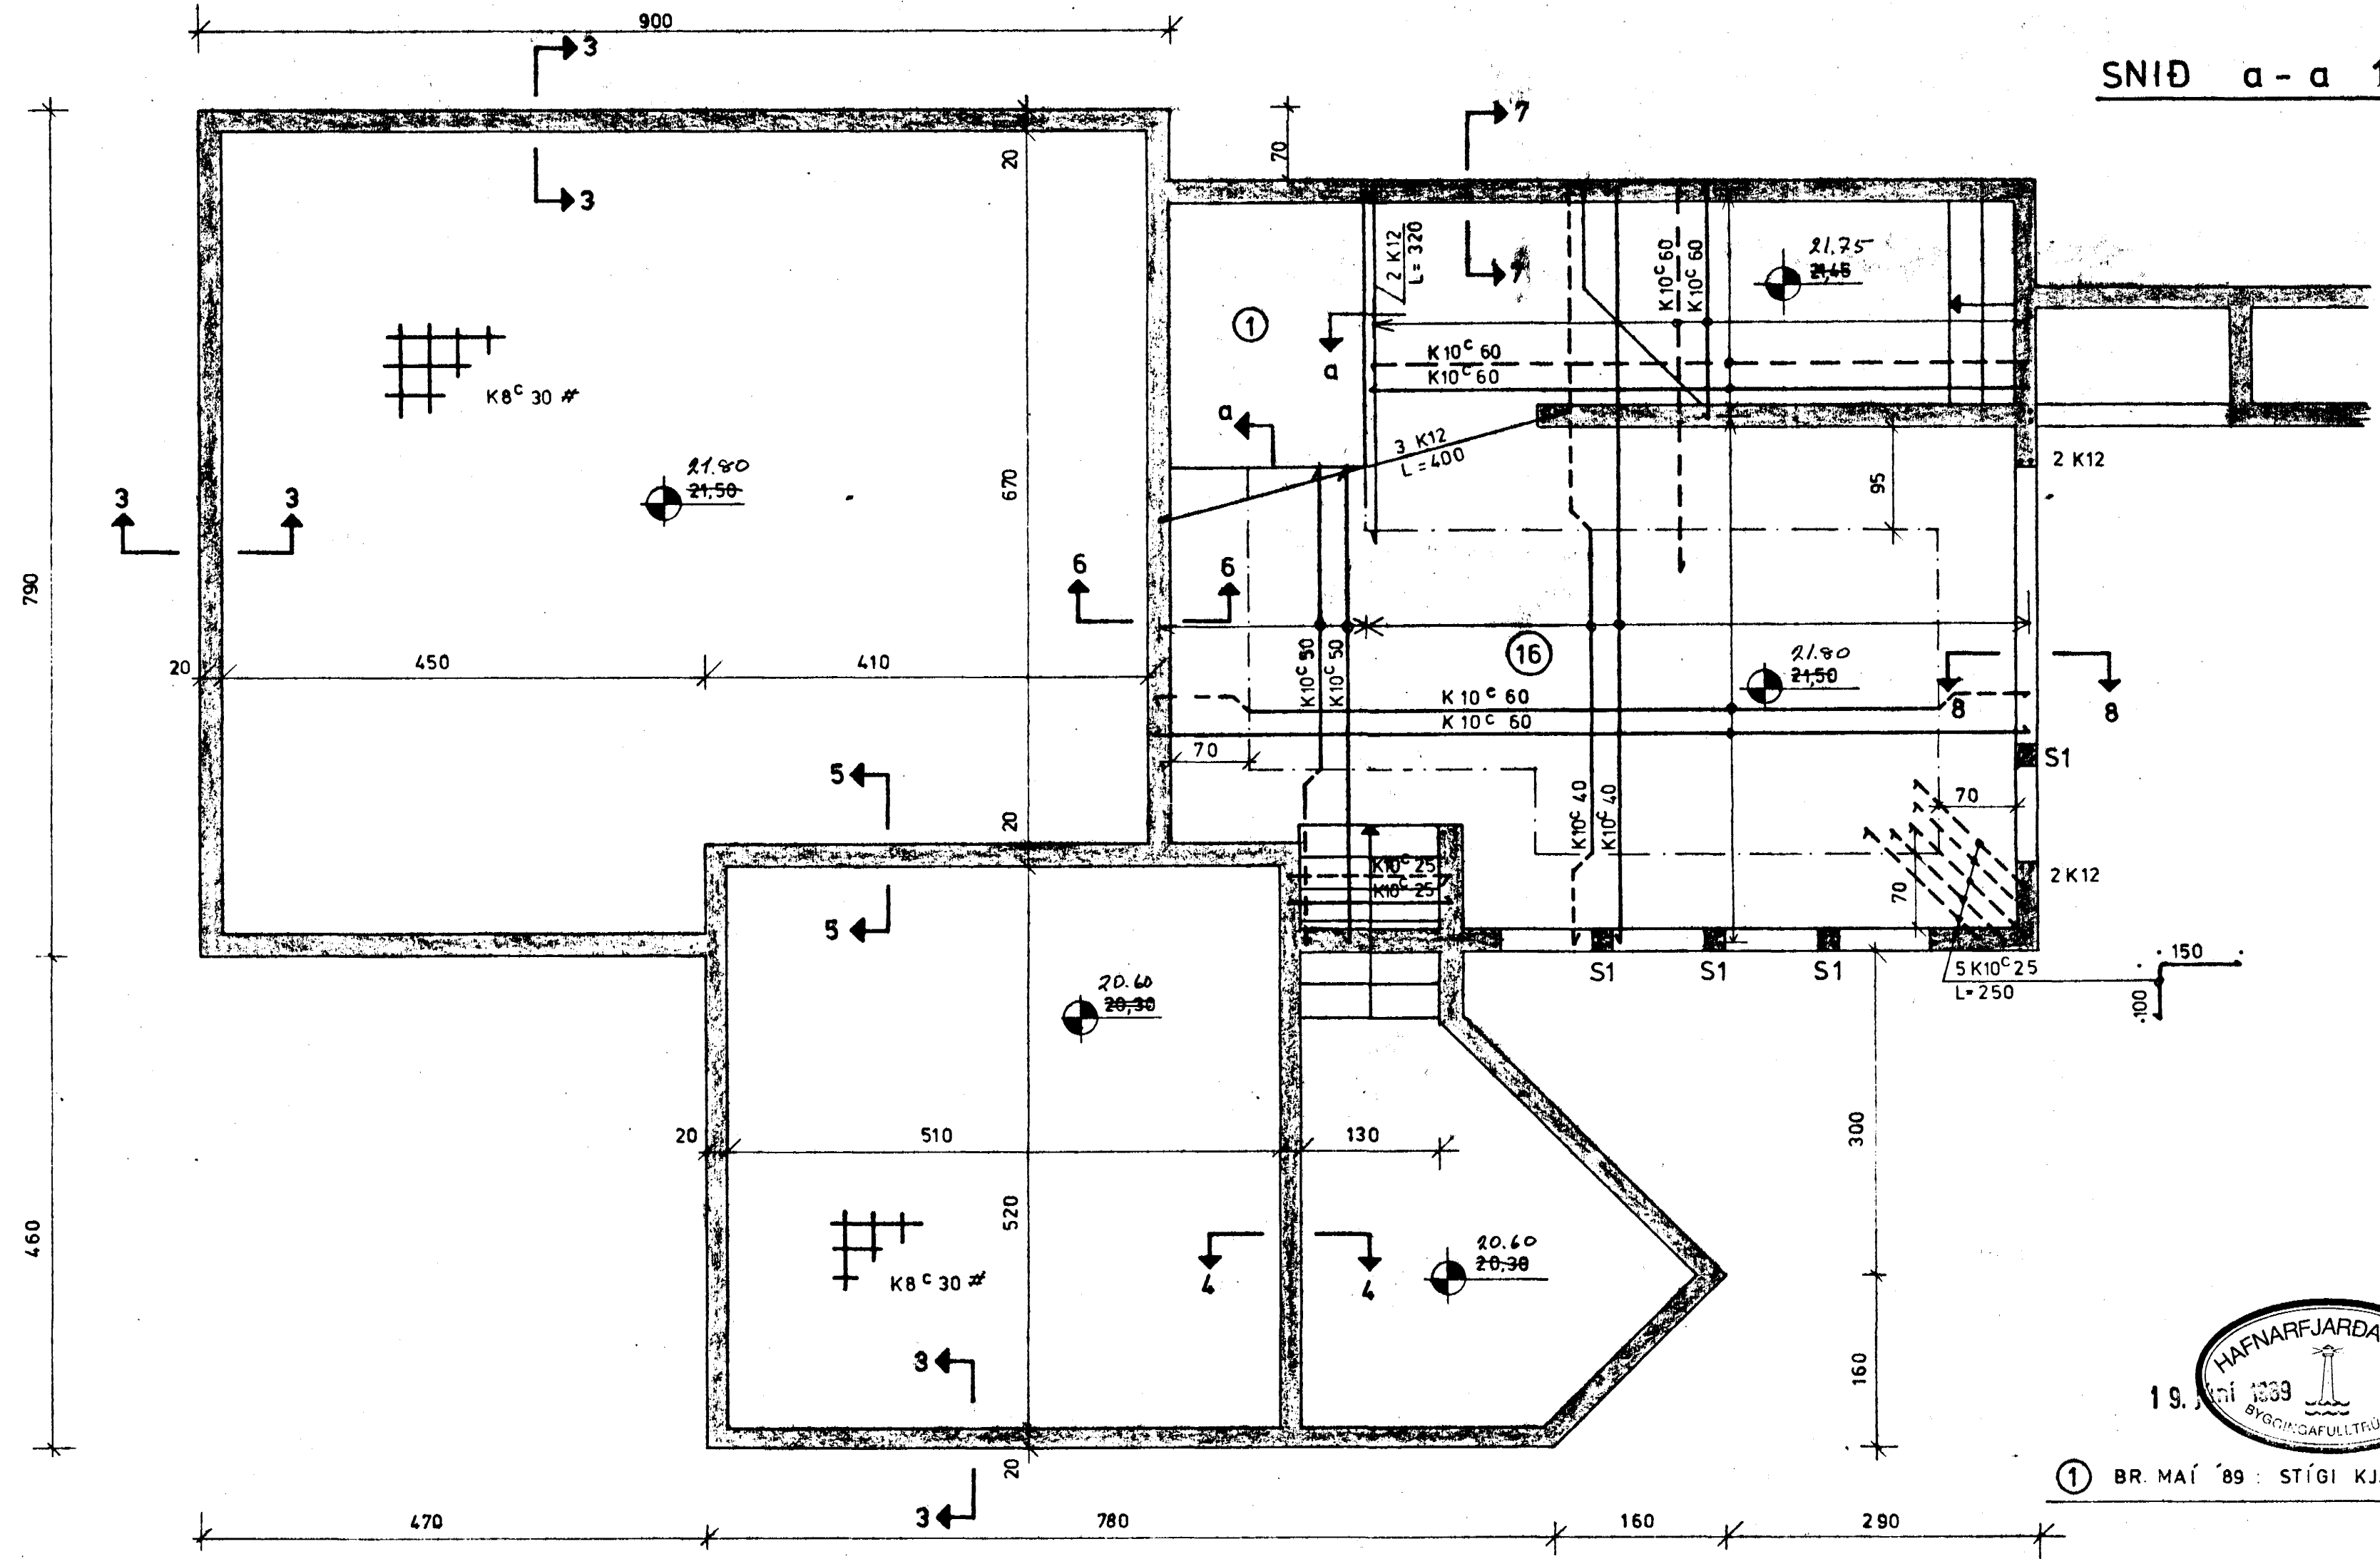

GRUNNMYND 1:50

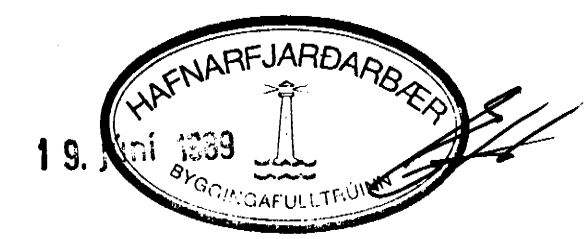

BR. MAÍ '89: STÍGI KJALLARA

TEKNING NR. 883-01-02	DAGS	NAFN	YFIRF
BIRKIBERG 4	Mætt:		
HAFNARFIRÐI	Hannað:	OKT'88	K.K.
	Teknað:	OKT'88	S.E.K.
PLATA YFIR KJALLARA OG UNDIRSTÖÐUR: GRUNNMYND			Mættur
KRISTJAN KNÚTSSON TÆKNIFR. F.T.F.Í. LYNGBERGI 27, HAFNARFIRÐI S. 651647			1:50
			Samb