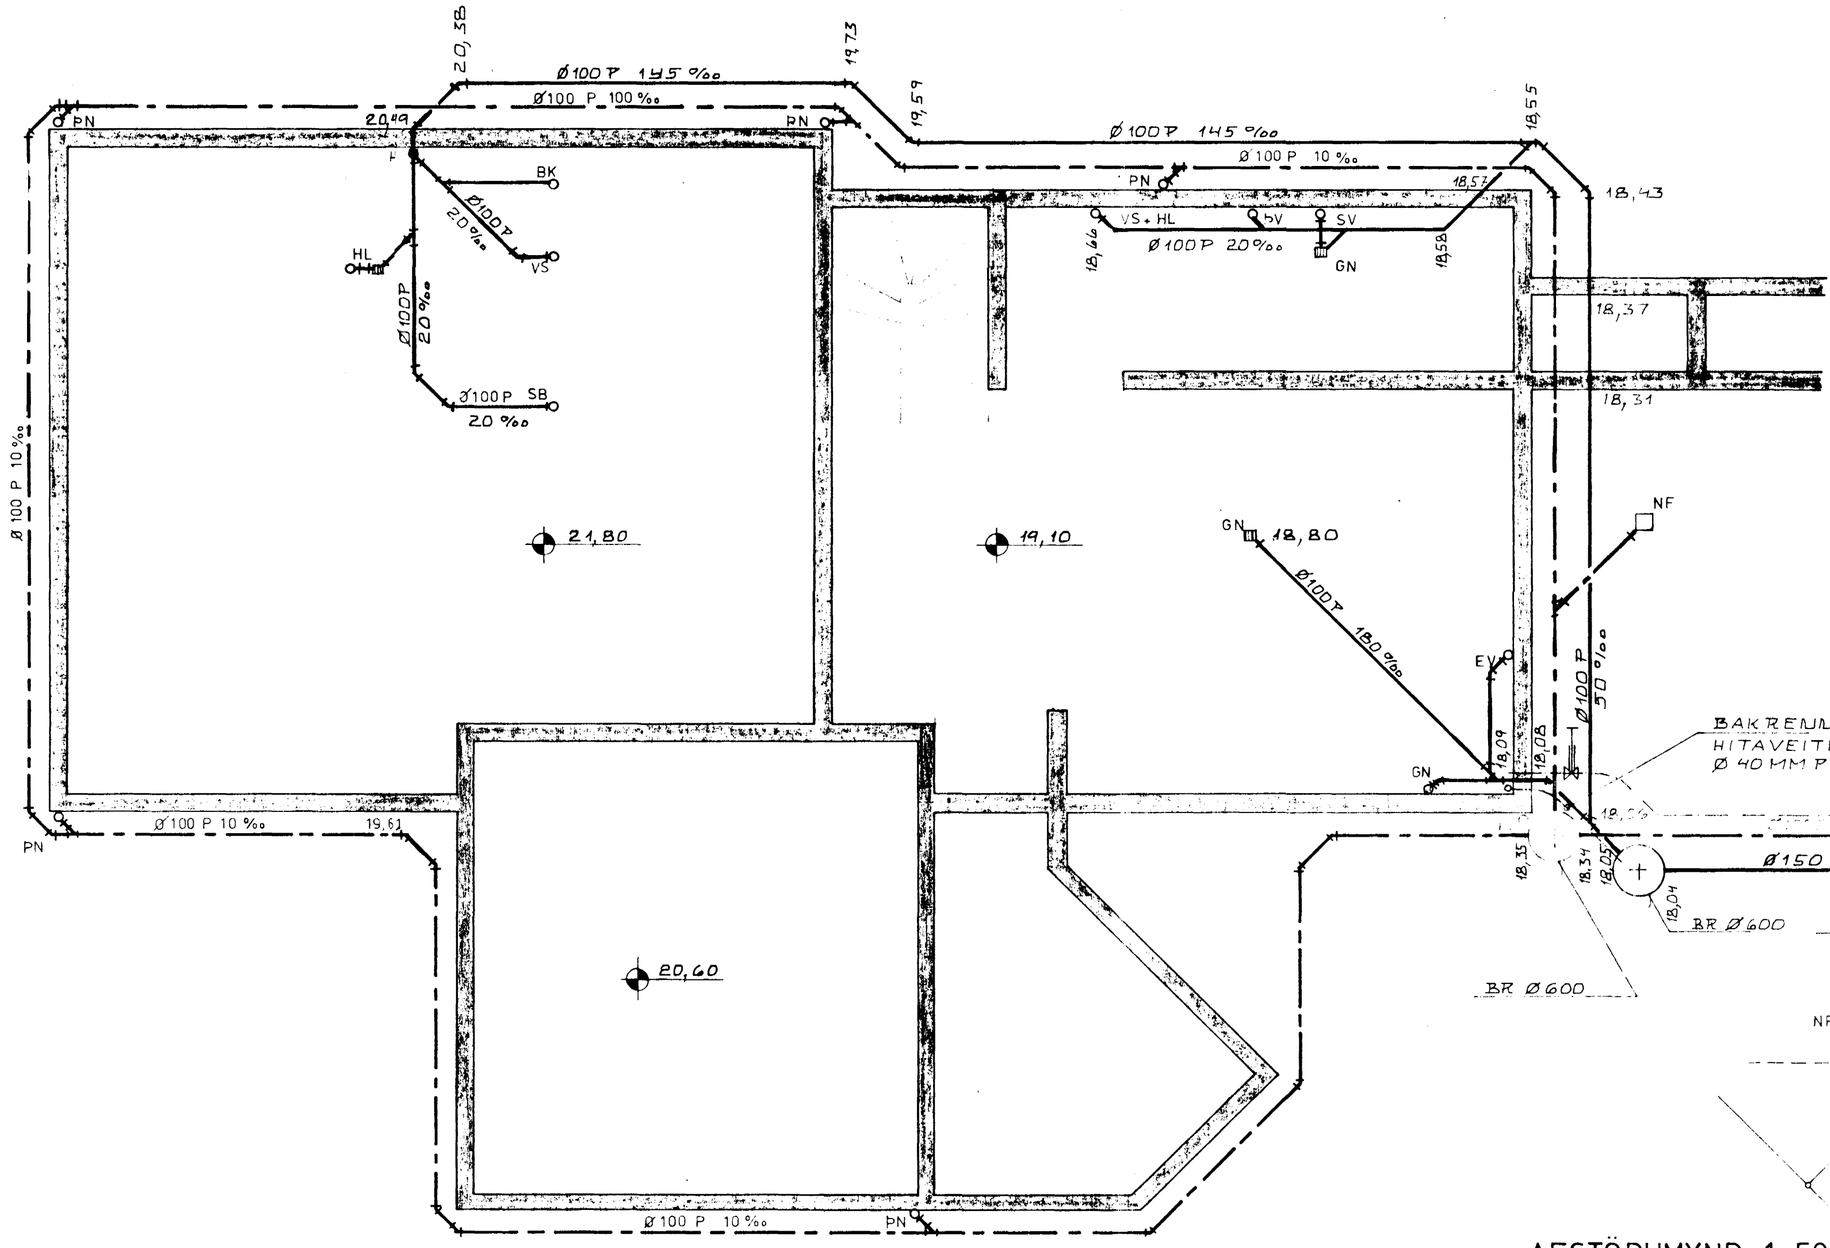

GRUNNMYND 1:50

AFSTÖÐUMYND 1:500

HAFNARFJARÐARBÆR
BYGGINGAFULLTRÚINN
26.06.90

BREYTING.

① JÚNÍ '90	LEGA LAGNA OG BRUNNA. GÖLFKÓTAR

TEIKNING NR. 883-02-01		DAGS	NAFN	YFIRF
BIRKIBERG 4 HAFNARFIRÐI	Mælt:			
	Hannað:	NÓV '88	K K	
	Teiknað:	NÓV '88	S E K	
FRÁRENNSLISLAGNIR: LAGNIR Í GRUNNI OG AFSTÖÐUMYND				Mælikv 1:50 1:500
KRISTJÁN KNÚTSSON TÆKNIFR. F.T.F.Í. LYNGBERGI 27, HAFNARFIRÐI, S. 651647				Samþ