



SNID V3 - V3 1 : 50

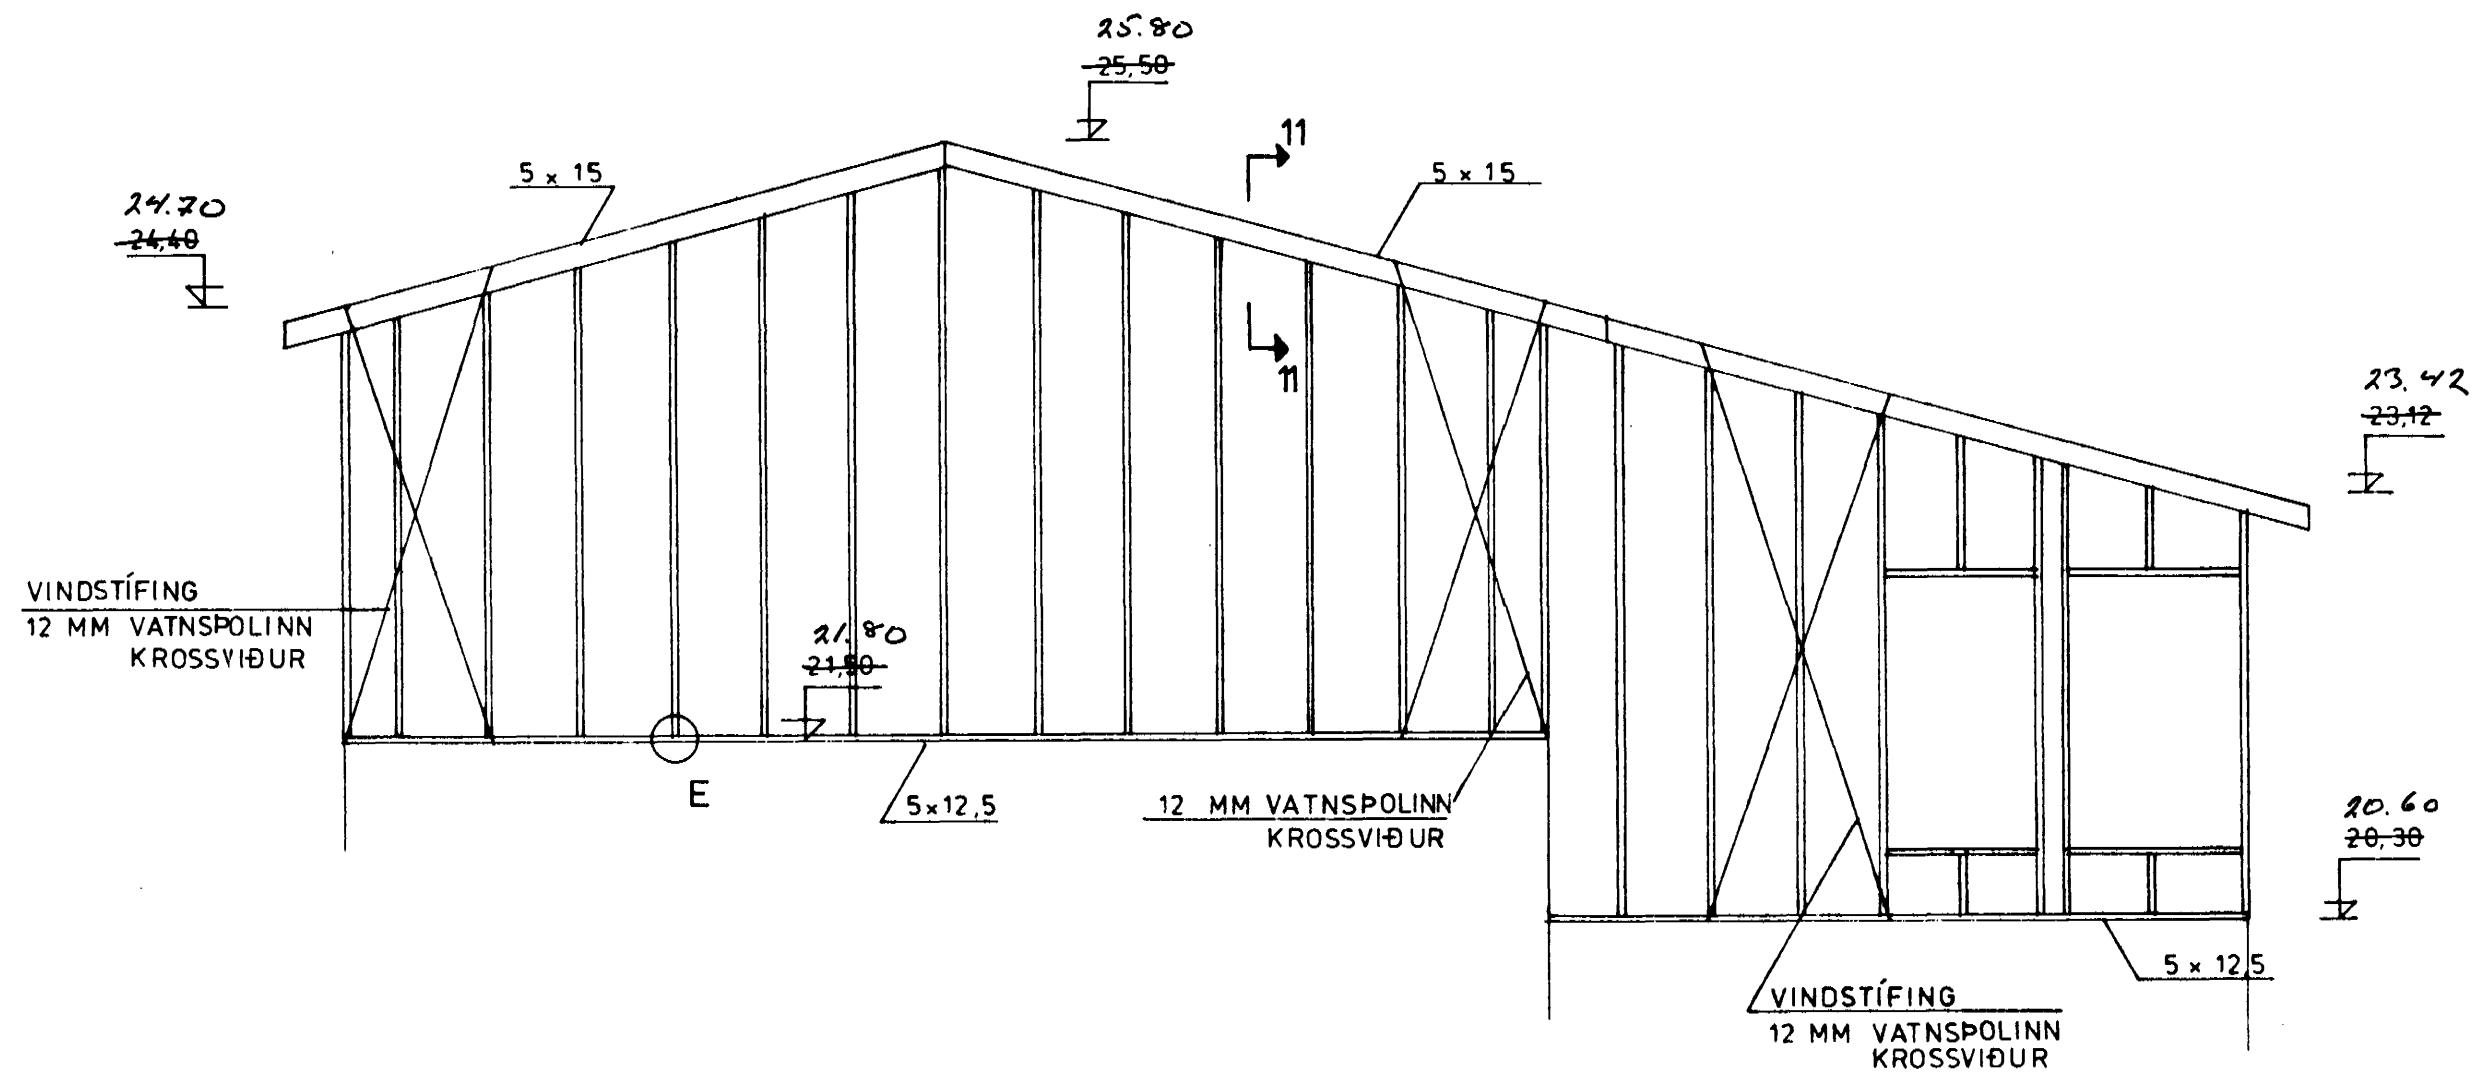

SNID V4 - V4 1 : 50

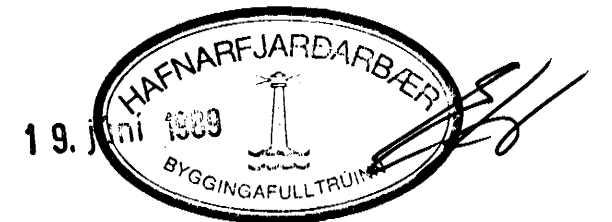

TEIKNING NR. 883-01-07		DAGS	NAFN	YFIRF
BIRKIBERG 4	Mælt:			
HAFNARFIRÐI	Hannað:	MAI '89	K. K.	MK
	Teiknað:	MAI '89	S. E. K.	
ÞAKVIRKI OG VEGGIR				Mællkv 1:50
SNID				Samb
KRISTJÁN KNÚTSSON TÆKNIFR. F.T.F.Í. LYNGBERGI 27, HAFNARFIRÐI, S. 651647				