



SNID a-a 1:20

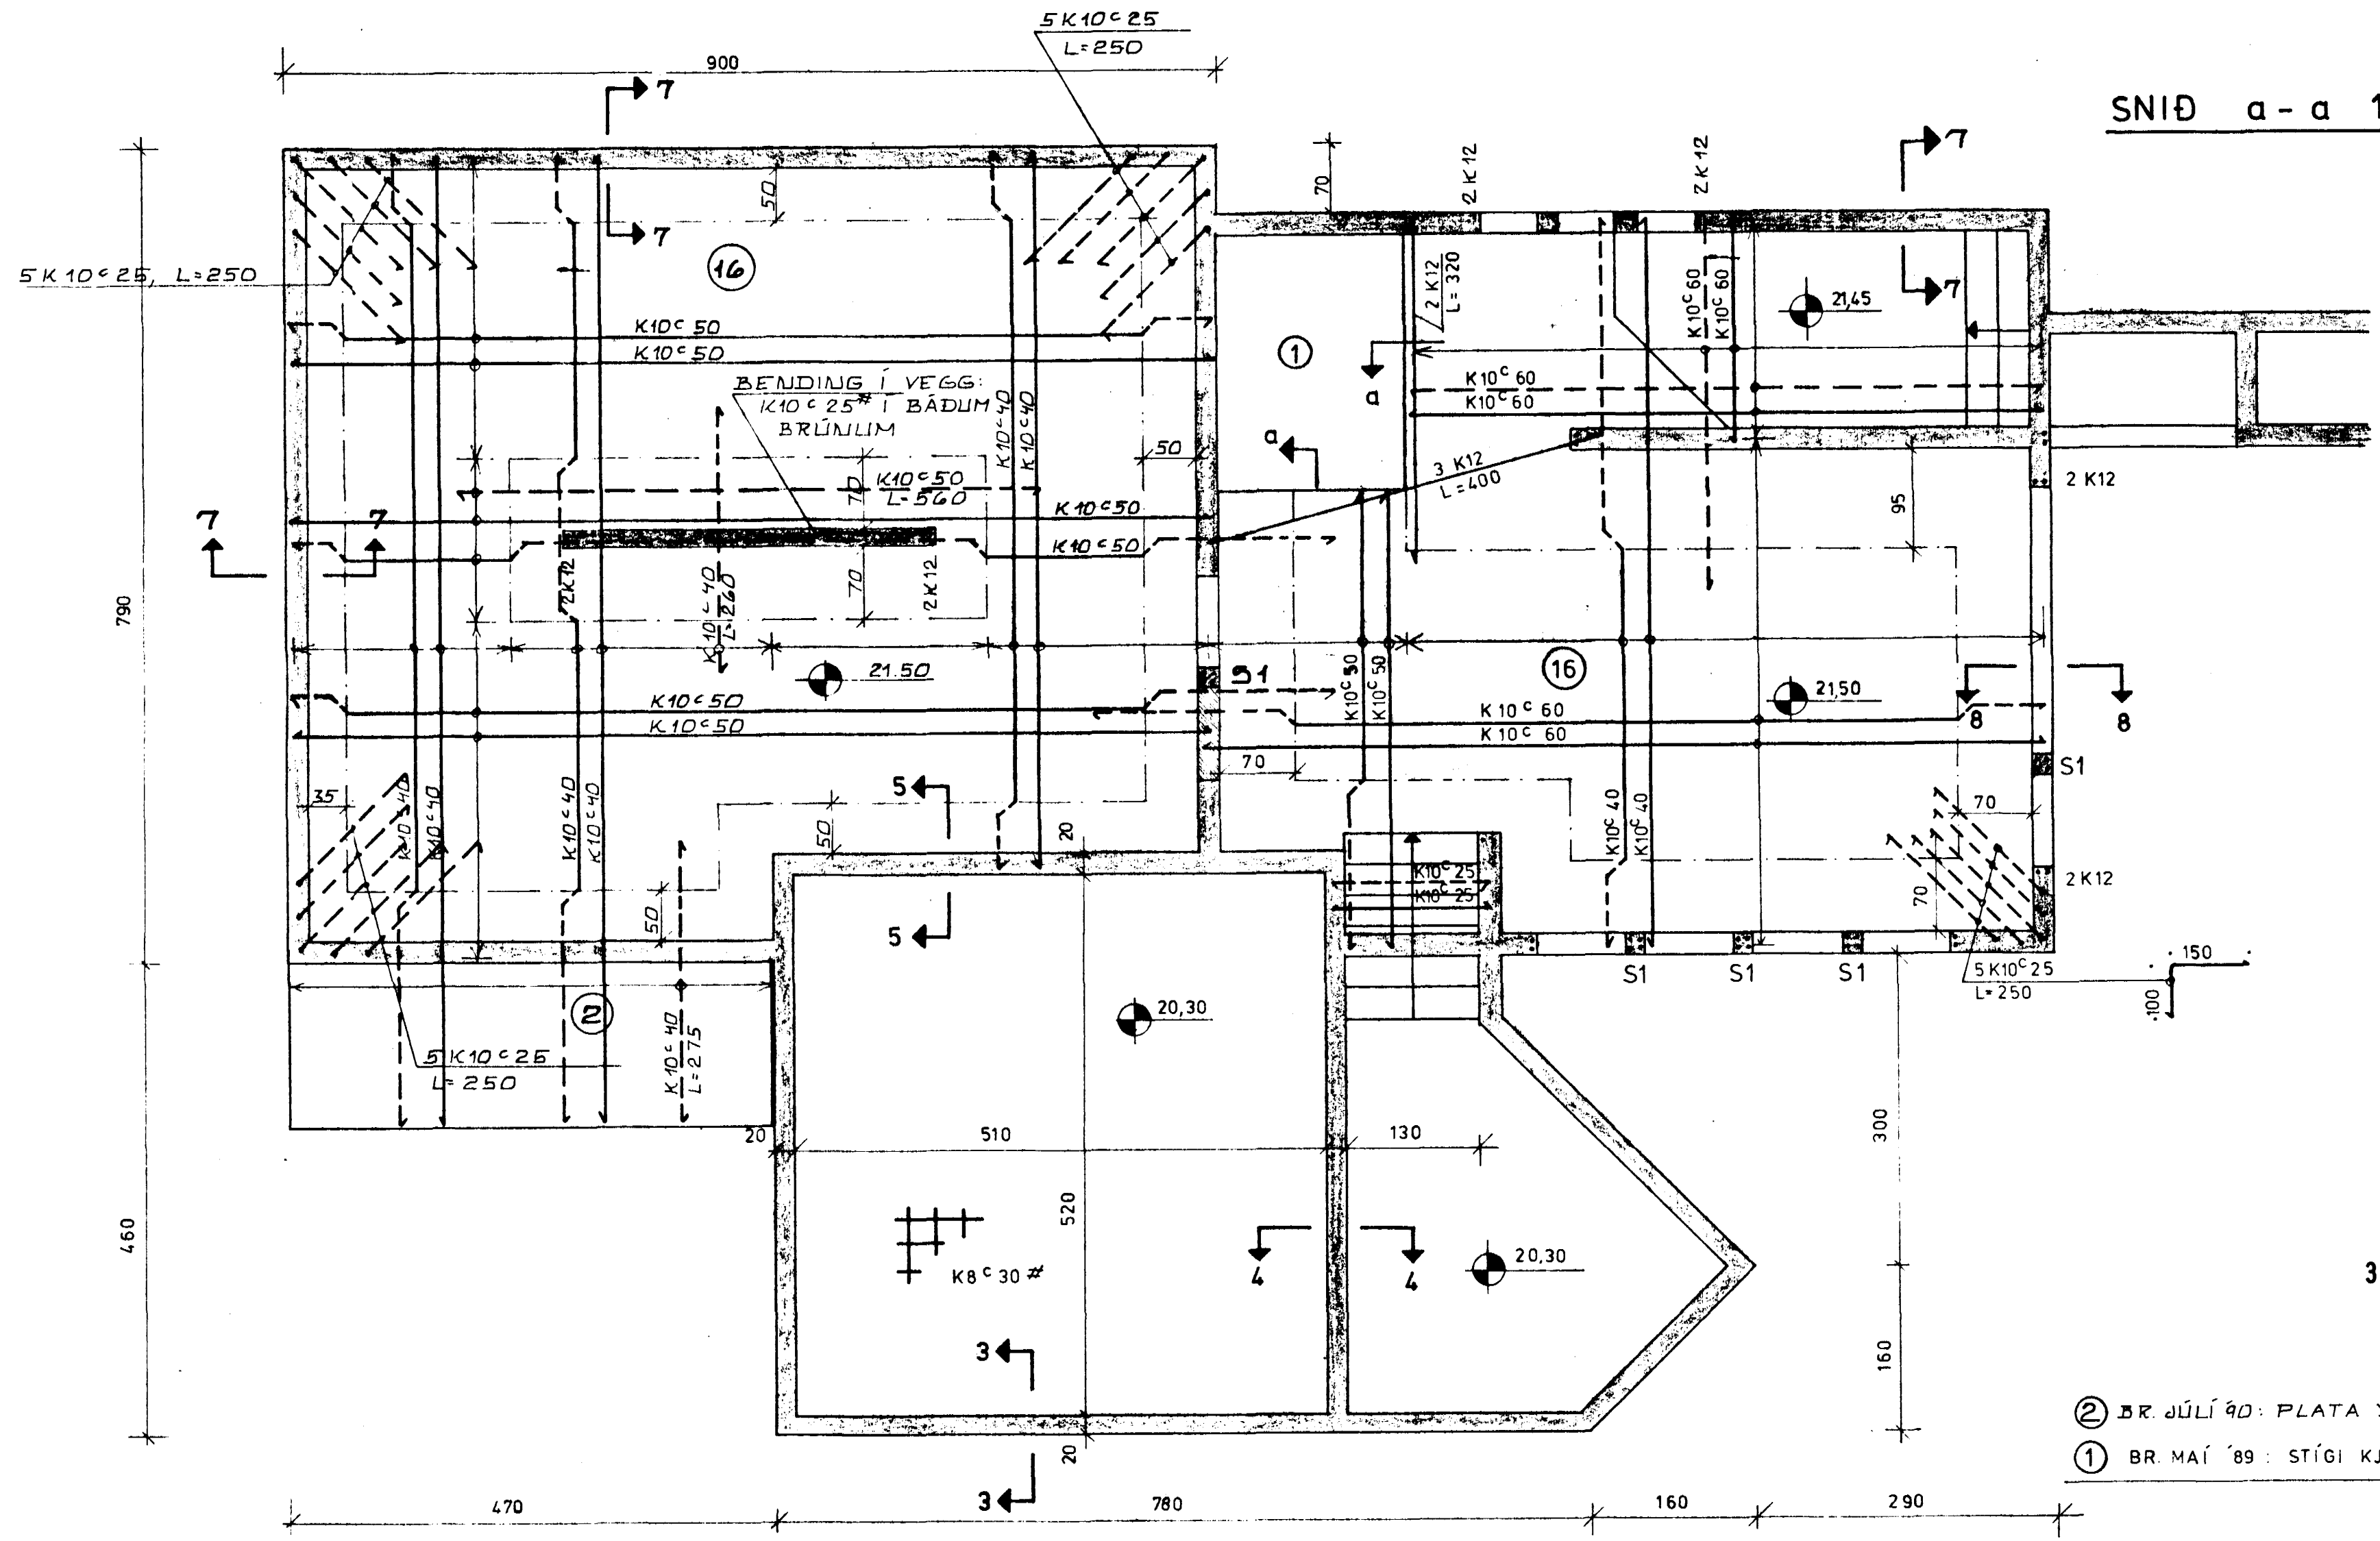

GRUNNMYND 1:50

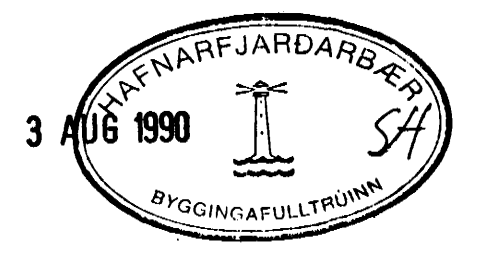

- ② BR. JÚLÍ '90: PLATA YFIR GEYMSLU.
- ① BR. MAÍ '89: STÍGI KJALLARA

TEIKNING NR. 883-01-02	DAGS	NAFN	YFIRF
BIRKIBERG 4	Mælt:		
HAFNARFIRÐI	Hannað:	OKT.'88	K. K.
	Teiknað:	OKT.'88	S. E. K.
PLATA YFIR KJALLARA OG UNDIRSTÖÐUR: GRUNNMYND			Mættiv 1:50
KRISTJÁN KNÚTSSON TÆKNIFR. F.T.F.Í. LYNGBERGI 27, HAFNARFIRÐI S. 651647			Samb