




SNID 9 - 9 1 : 50

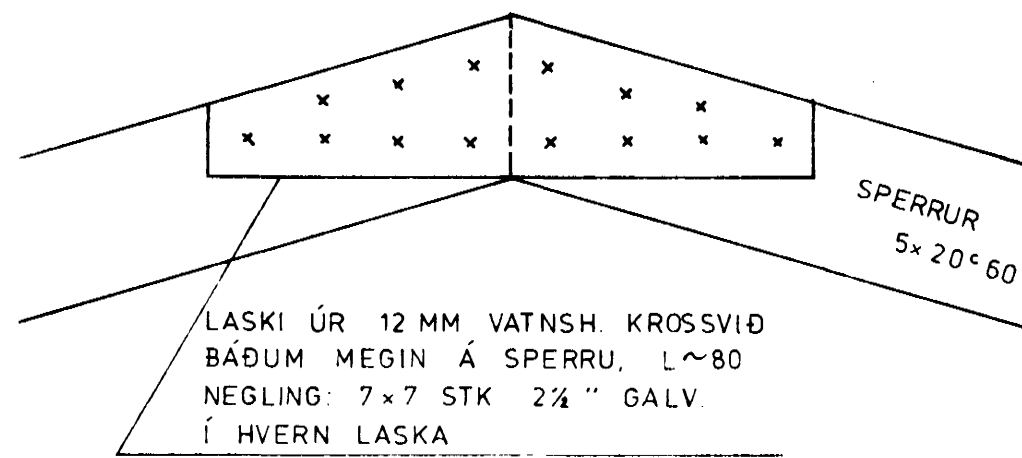


SÉRMYND C 1 : 10

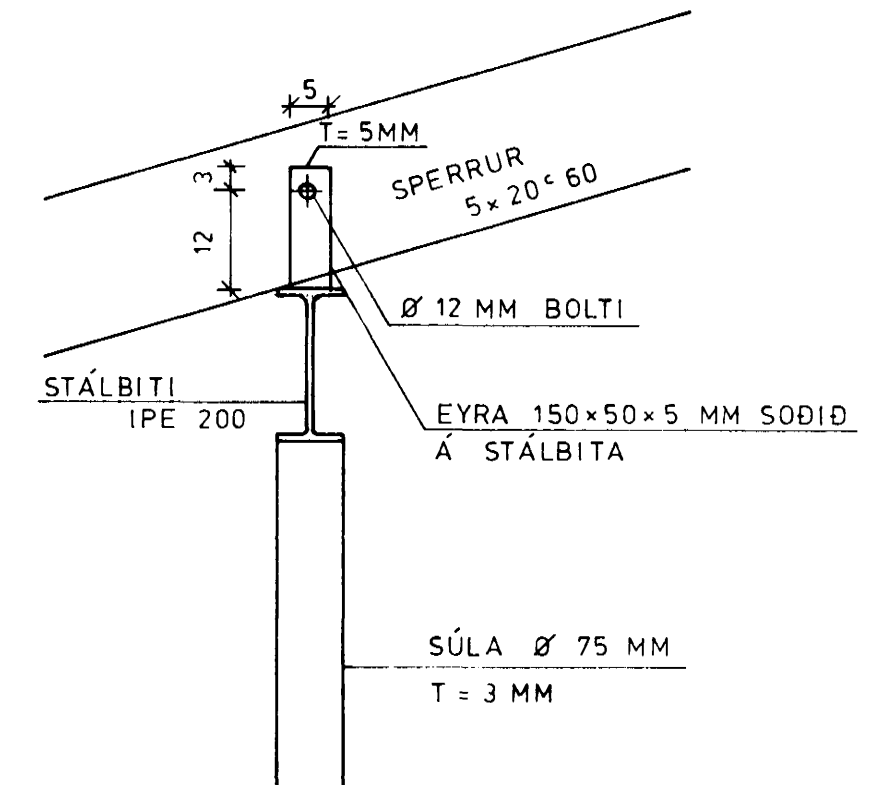


SÉRMYND B 1 : 10

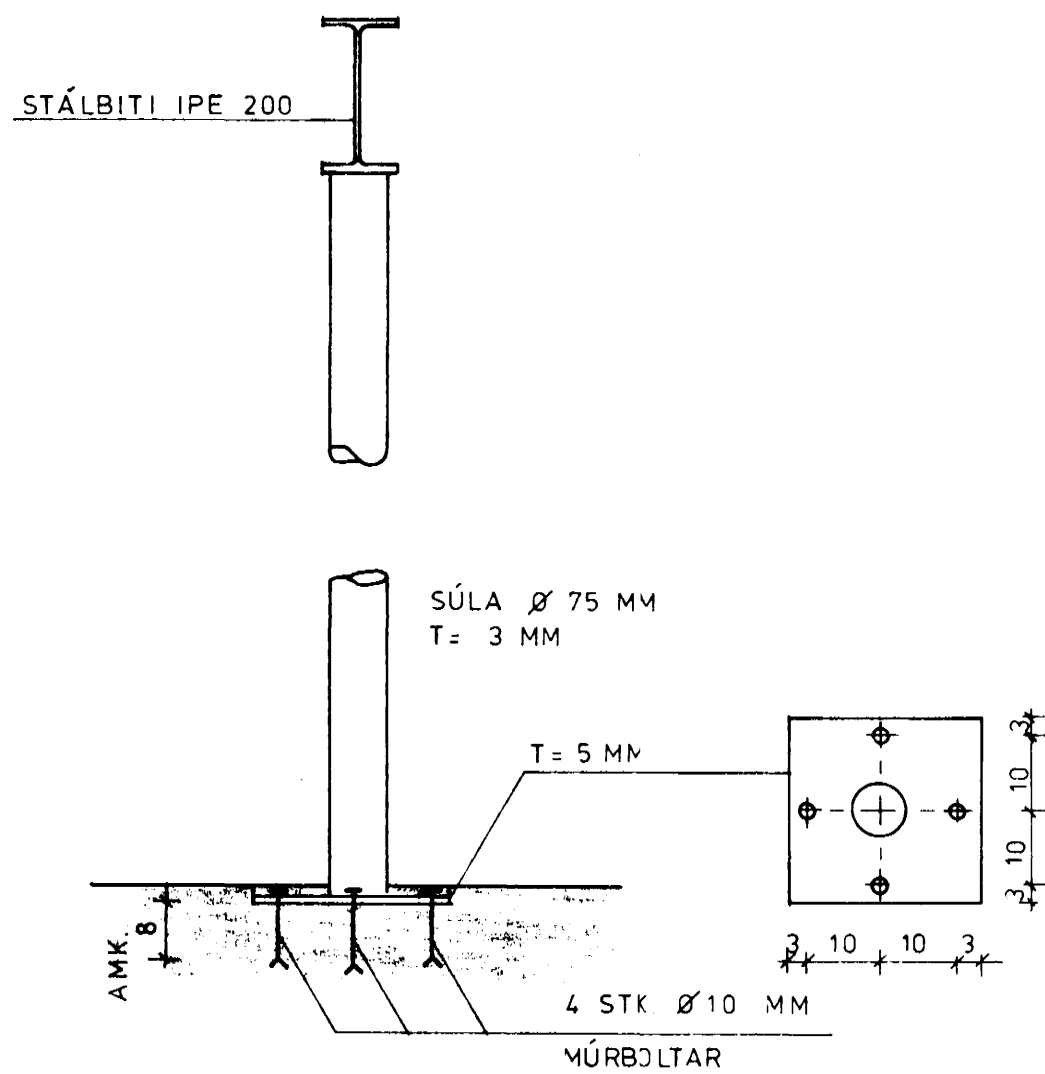

SÚLA 1 : 10

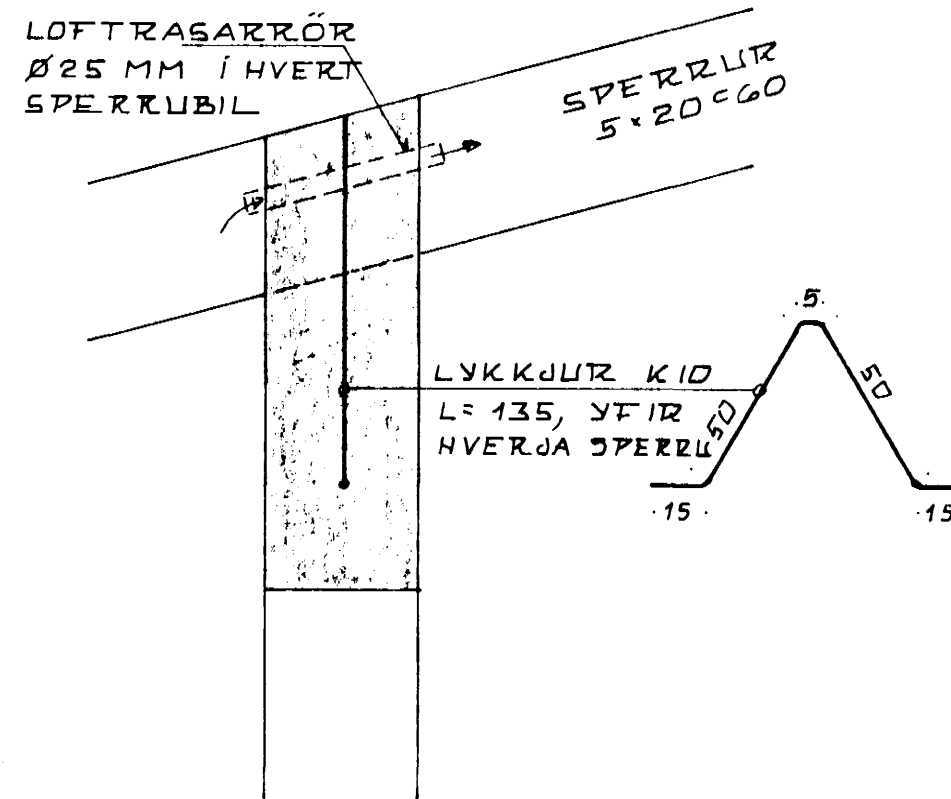

SÉRMYND A 1 : 10

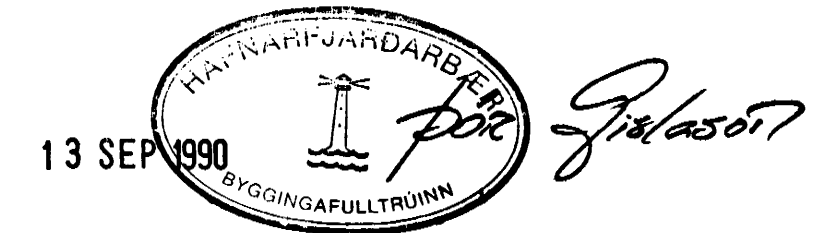

① BR. ÁGÚST '90: ÚTVEGGIR STEYPTIR

TEIKNING NR. 883-01-08	DAGS	NAFN	YFIRF
BIRKIBERG 4 HAFNARFIRÐI	Mælt:		
	Hannað:	MAÍ '89	K. K.
	Telknað:	MAÍ '89	S. E. K.
PAKVIRKI OG VEGGIR: SNID OG SÉRMYNDIR			Mælikv 1:10, 1:50
KRISTJÁN KNÚTSSON TÆKNIFR. F.T.F.Í. LYNGBERGI 27, HAFNARFIRÐI, S. 651647			Samp