
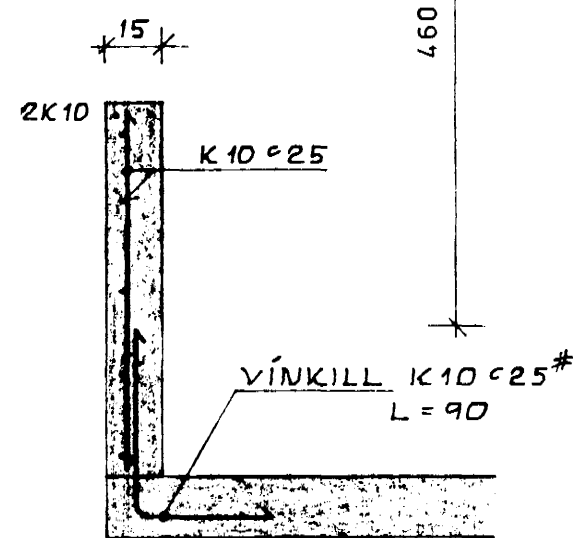


SNIÐ a-a 1:20

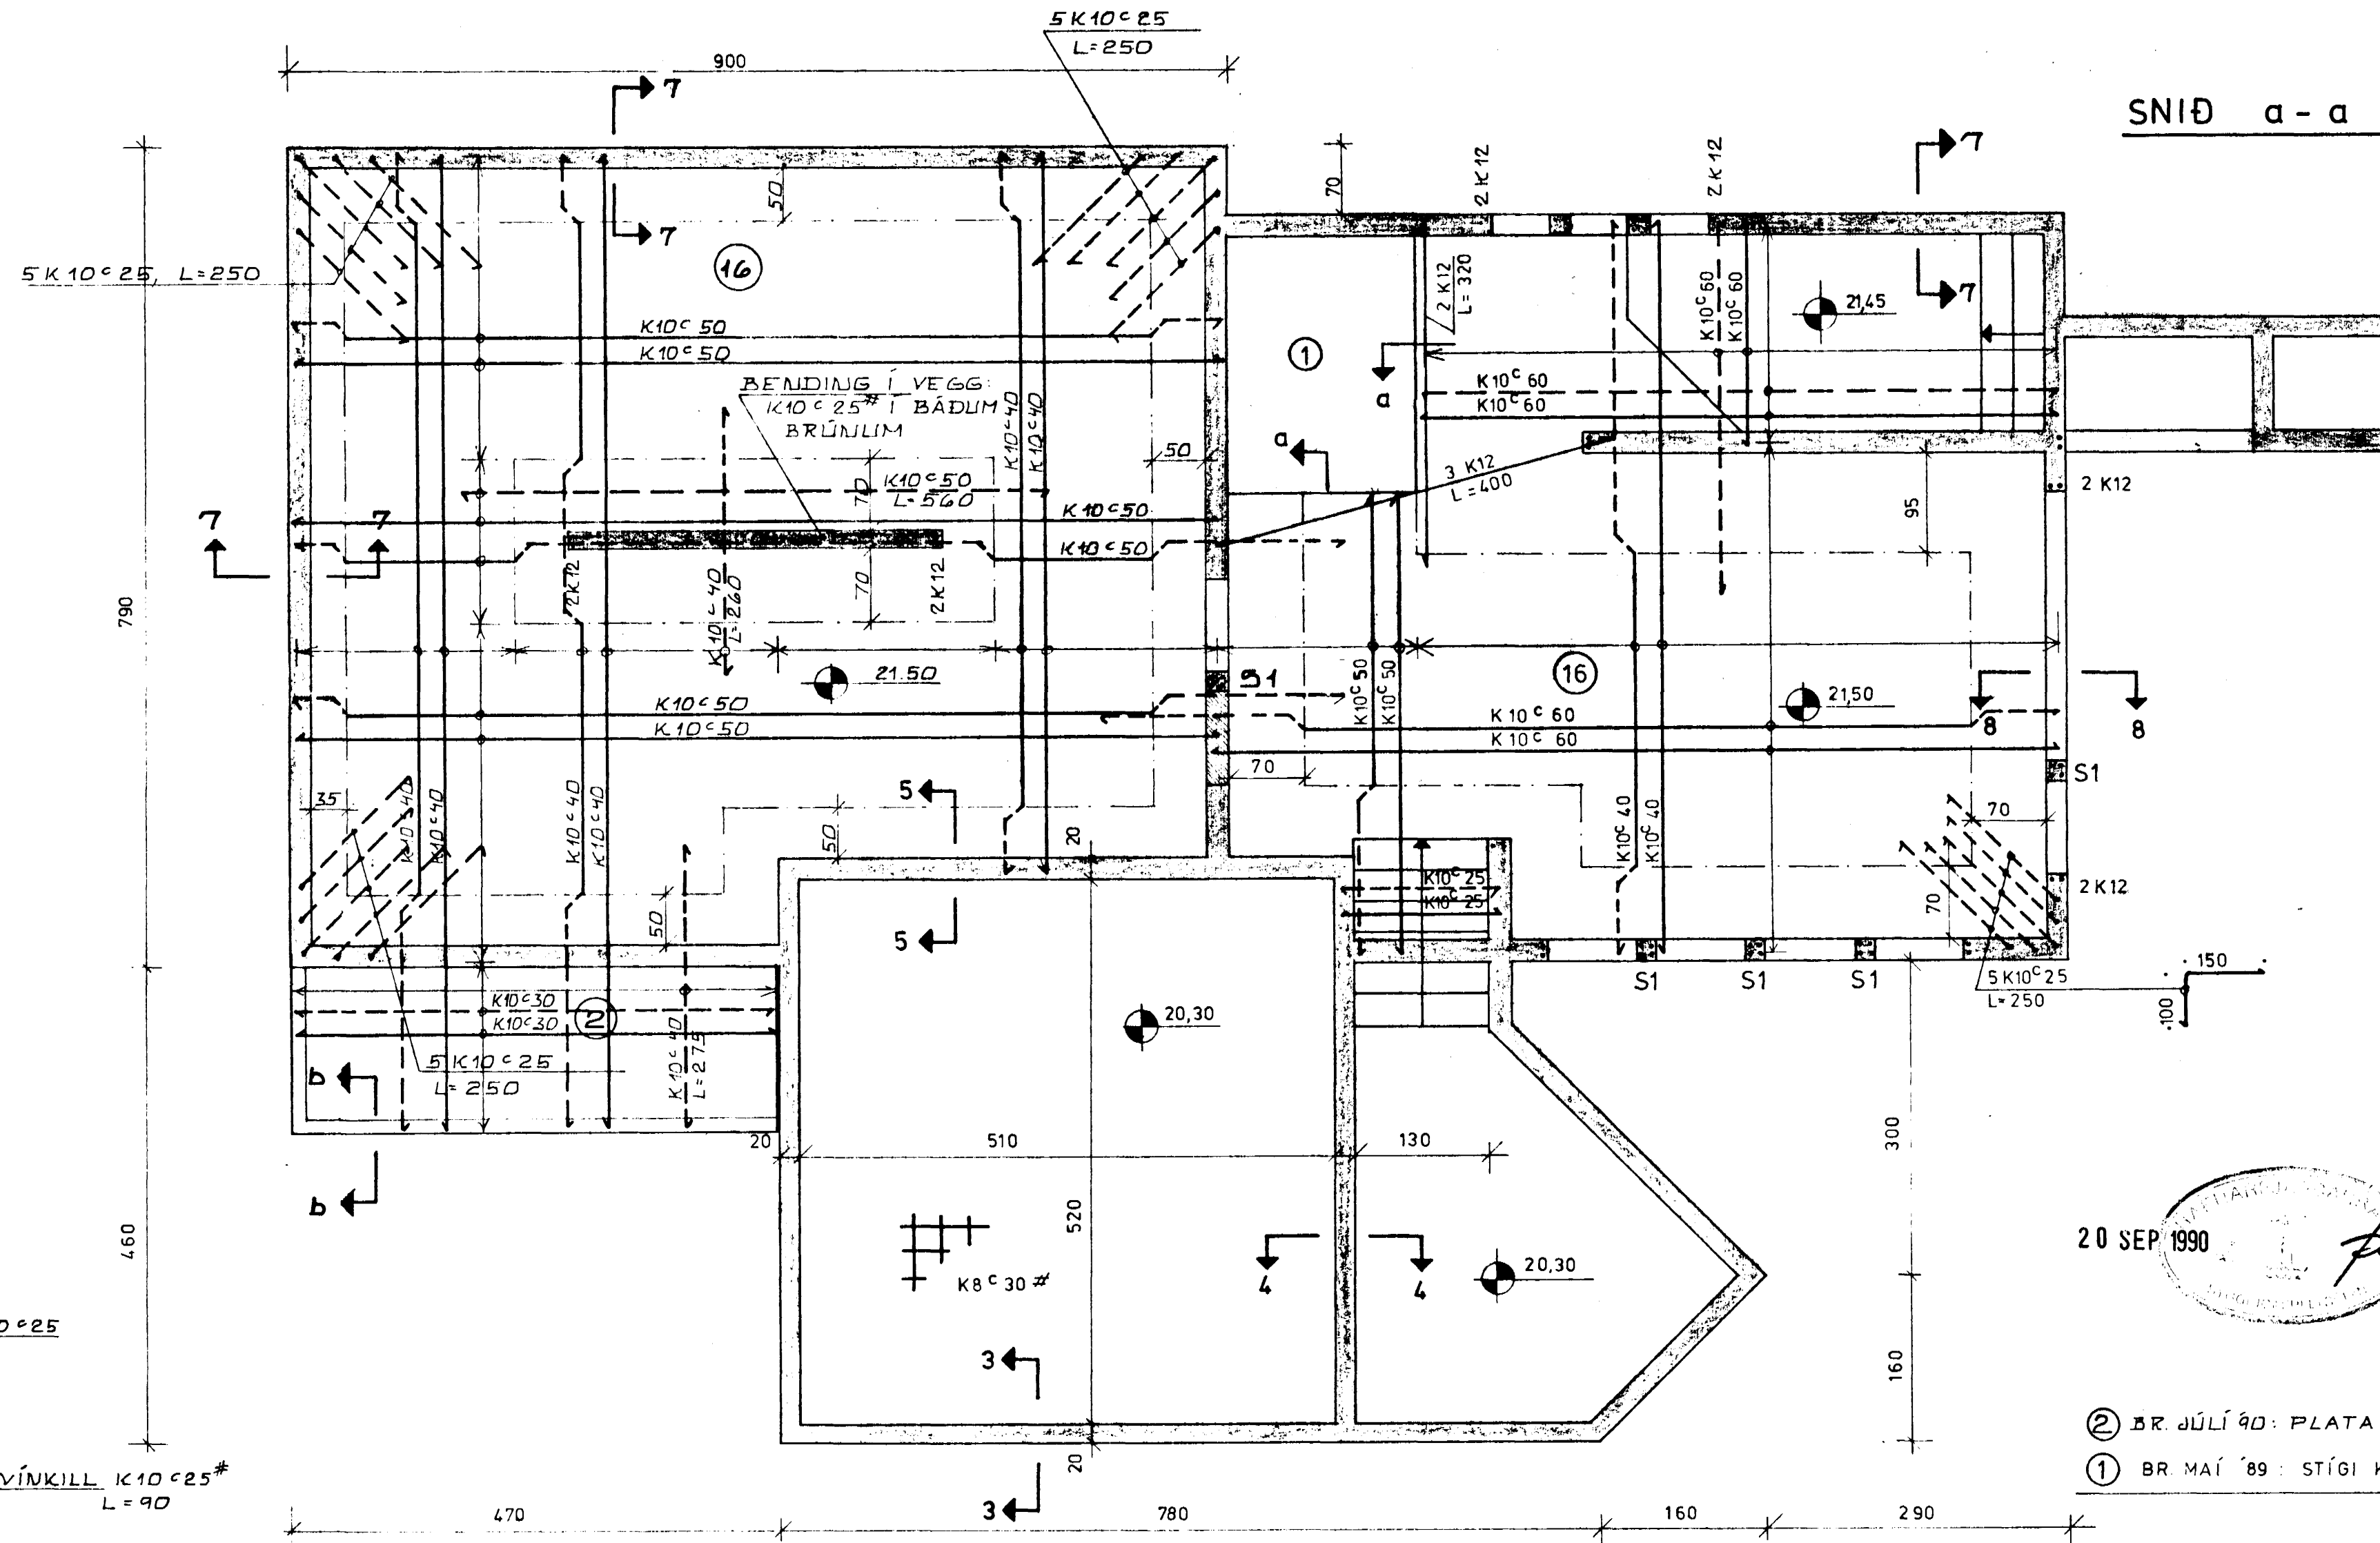

SNIÐ b-b 1:20

GRUNNMYND 1:50

20 SEP 1990
for Siglason

- ② BR. JÚLÍ '90: PLATA YFIR GEYMSLU
- ① BR. MAÍ '89: STÍGI KJALLARA

TEIKNING NR. 883-01-02	DAGS	NAFN	YFIRF
BIRKIBERG 4	Mælt:		
HAFNARFIRÐI	Hannað: OKT'88	K.K.	W.
	Telknað: OKT'88	S.E.K.	
PLATA YFIR KJALLARA OG UNDIRSTÖÐUR: GRUNNMYND			Mæltkv 1:50
KRISTJÁN KNÚTSSON TÆKNIFR. F.T.F.Í. LYNGBERGI 27, HAFNARFIRÐI S.651647			Samb