


GRUNNMYND 1:50

JÄRNBENDING:
 Í ALLA ÚTVEGGI KOMI JÄRNAGRIND
 K 10 C 25* Í YTRI BRÚN
 STEYPA: S 250
 SÚLA S1 SJÁ DL. NR. 883-01-04

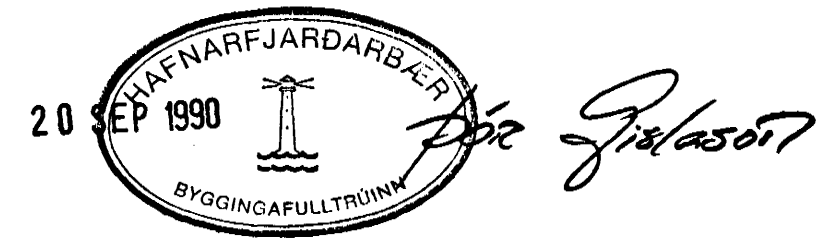

① BR. ÁGÚST 90: ÚTVEGGIR STEYPTIR

TEIKNING NR. 883-01-05	DAGS	NAFN	YFIRF
BIRKIBERG 4 HAFNARFIRÐI	Mælt:		
	Hannað:	MAÍ 89	K.K.
	Telknað:	MAÍ 89	SE.K.
PAKVIRKI OG VEGGIR: GRUNNMYND			Mælikv 1:50
KRISTJÁN KNÚTSSON TEKNIFR. F.T.F.Í. LYNGBERGI 27, HAFNARFIRÐI, S. 651647			Samp