
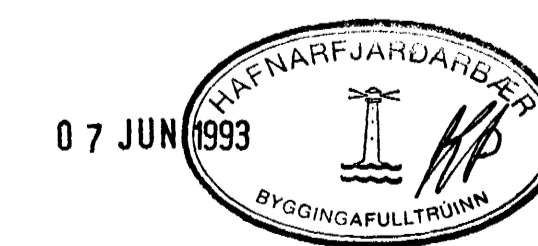


# Birkihlíð 2 - 4

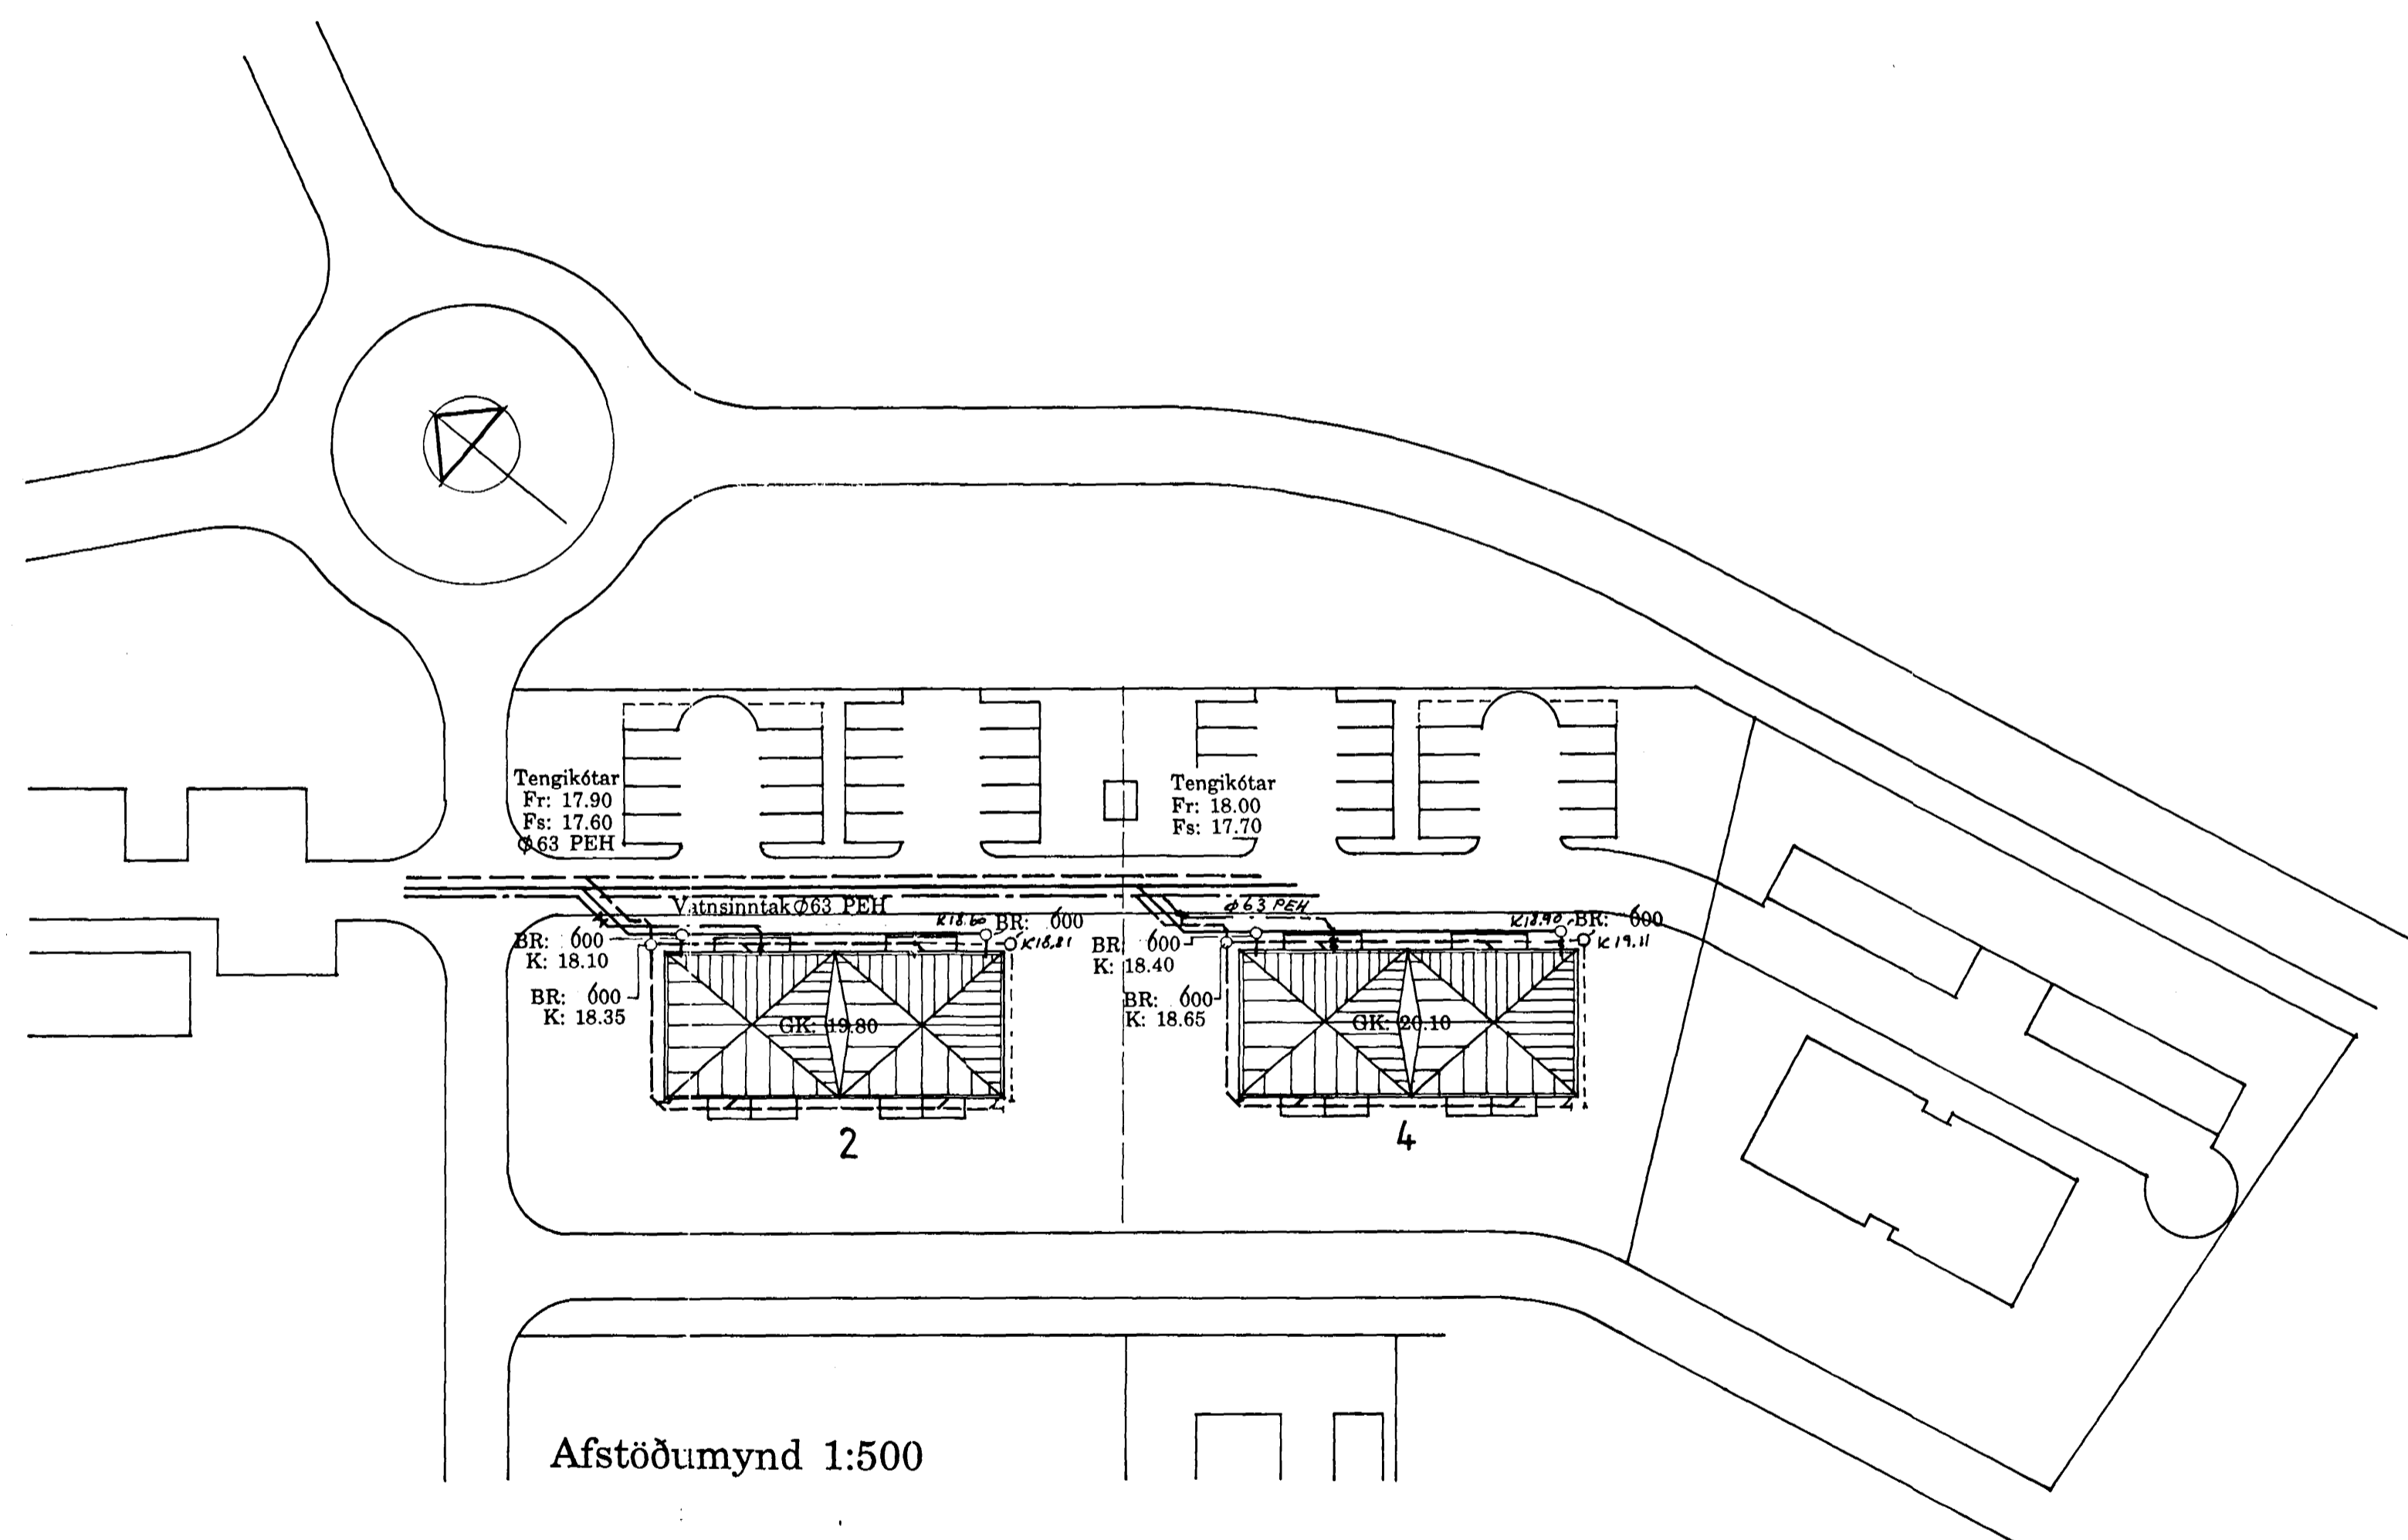

ÁGÚST ÞÓR JÓNSSON, verkfræðingur, FVFÍ, Túngötu 6. R., s. 26305

Birkihlíð 2 og 4  
Afstöðumynd

TEIKN. NR. 083 - 500  
HANSAD áþj  
TEIKNAD áþj/er  
YFIRF  
SAMP