



Tengist við stúta á stofnlögn
Fr: 17.90
Fs: 17.60

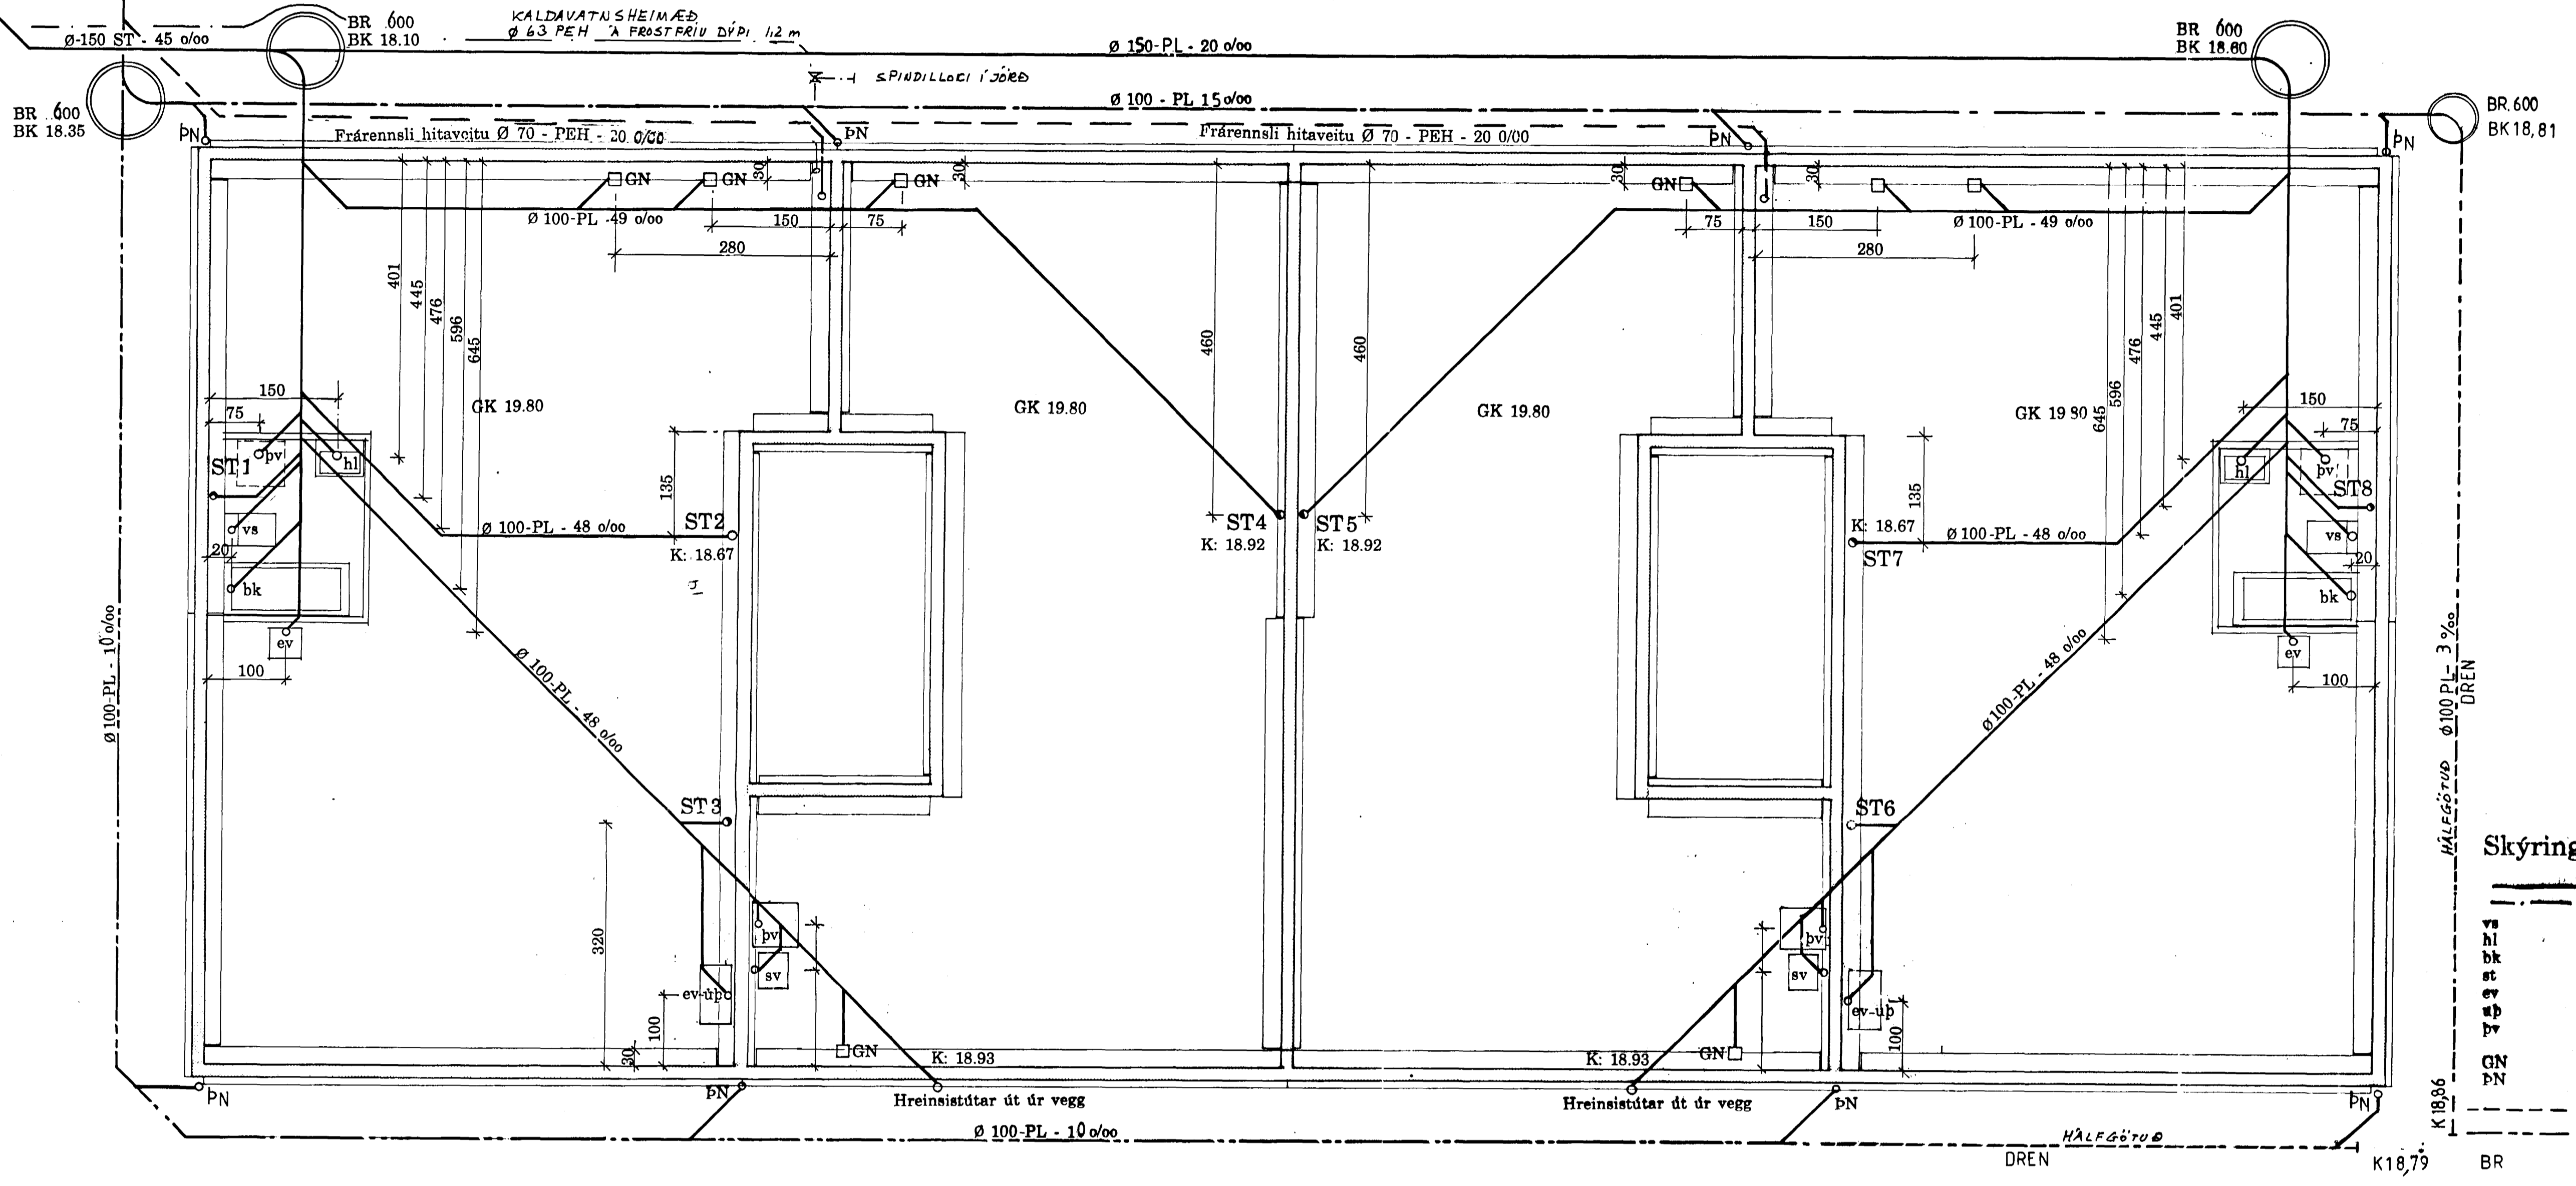

Skýringar

- skóplögn
- regnvatnlögn, PÖKKUÐ
- vatnssalerni
- handlaug
- baðkar
- sturtar
- eldhevaðkar
- uppþvottavél
- þvottavél
- GN gölfniðurföll
- PN þakniðurföll
- DREN LÖGN, ÖPÖKKUÐ
- REGNVATNS- OG DREN LÖGN, HÁLFÖKKUÐ
- BR PEH-PLASTBRUNNUR

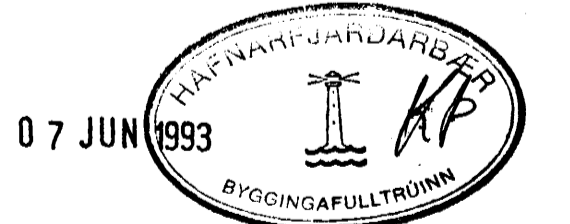

Allt efni og öll vinna skal vera í samræmi við ákvæði byggingareglugerðar og í samræmi við íslenska staðla.
Öll niðurföll skulu vera með vatnslási.
Öll rör skulu vera af viðurkenndri gerð og skulu tengistykki vera sömu gerðar og rör.
Sanda skal undir, upp með og yfir öll rör, minnst 15 sm.

ÁGÚST ÞÓR JÓNSSON, verkfræðingur, FVFI, Túngötu 6. R. n. 2630

TEIKN NR	083 - 503
HANNAD	AP
TEIKNAD	AP
VFIRF	AP
SAMP	AP