SKEYTI Á BANDI 50x125

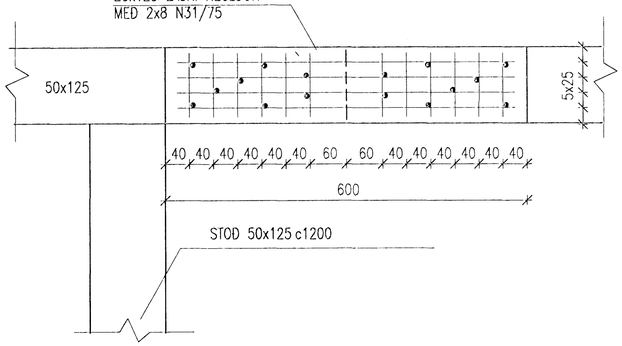

Þ02 / 1.08

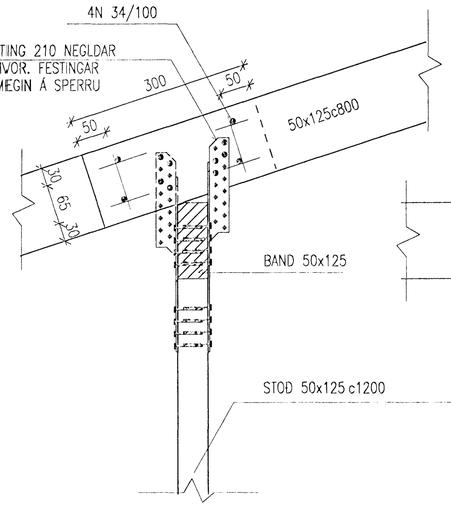

Þ04 / 1.08

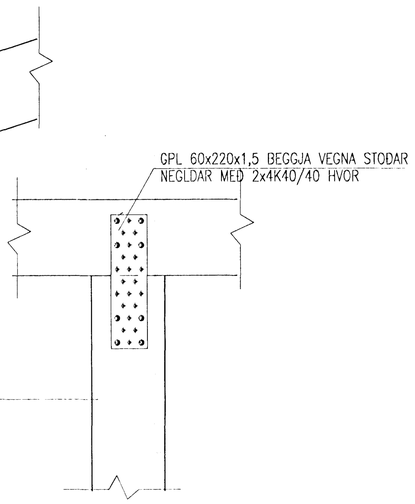

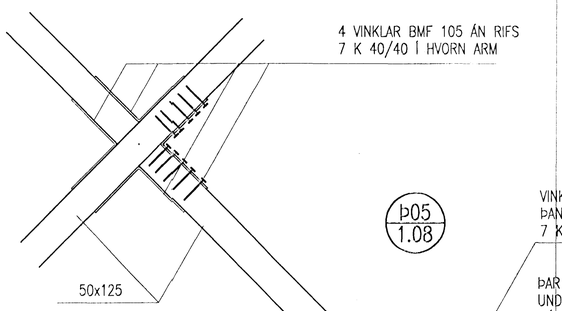

Þ05 / 1.08

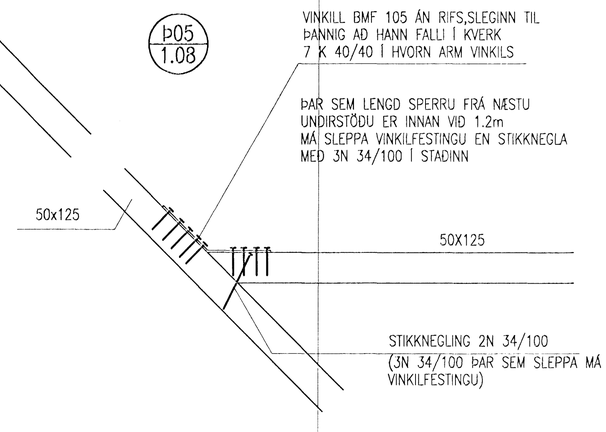

Þ03 / 1.08

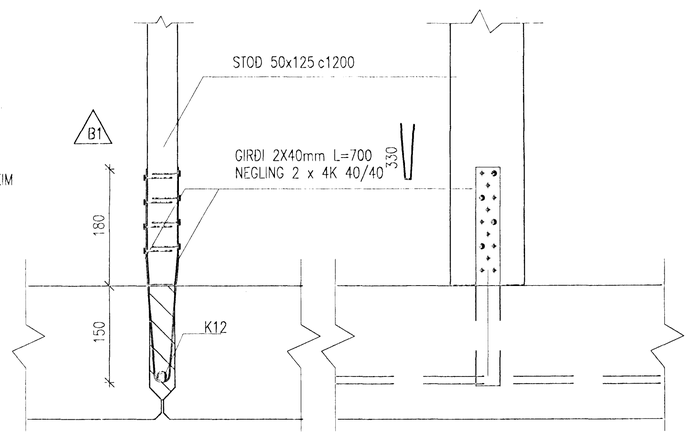

Þ01 / 1.08

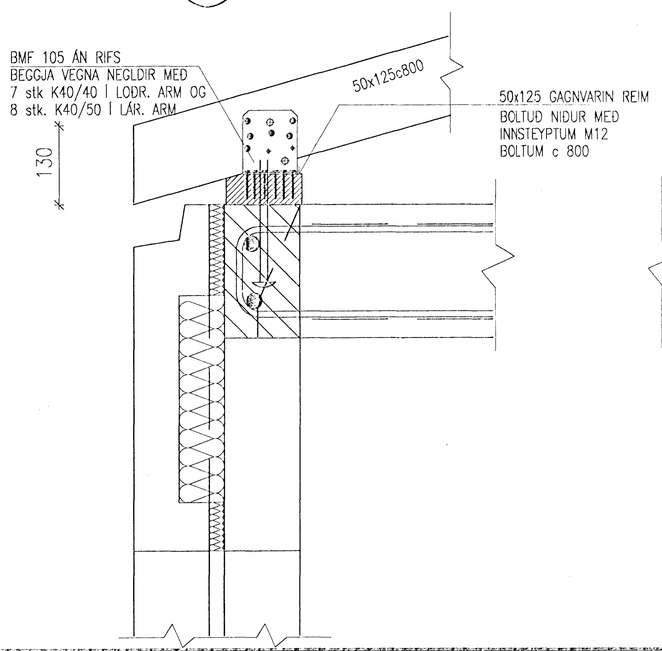

Þ06 / 1.08

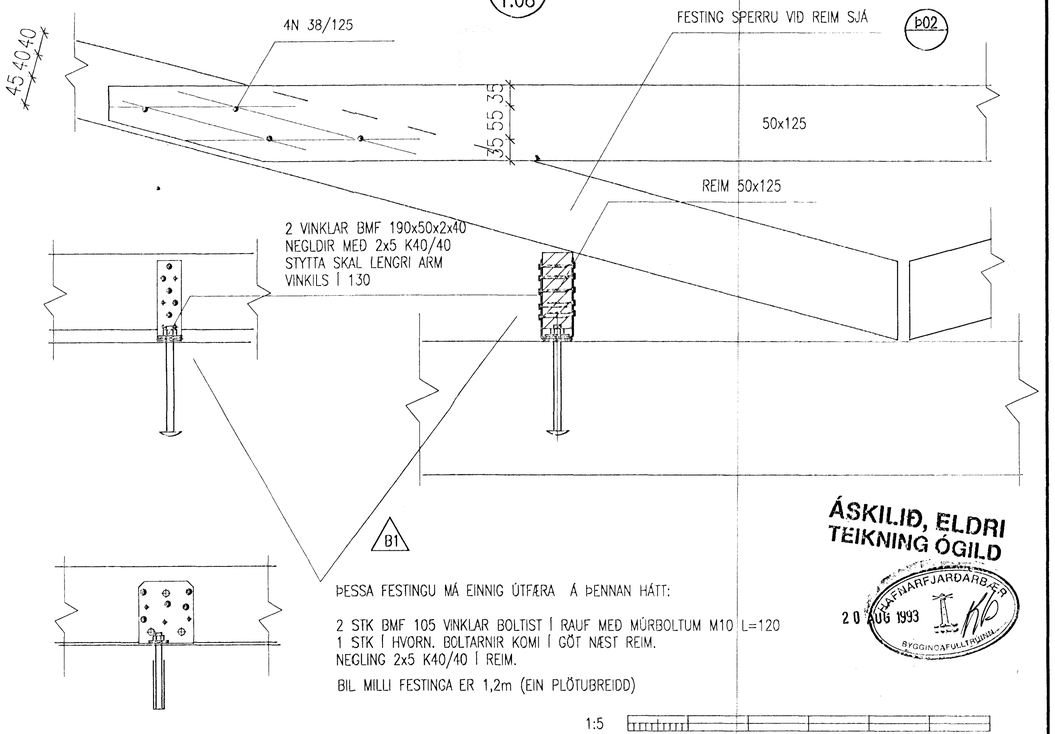

ÁSKILIÐ, ELDRI TEIKNING ÓGILD


ÞESSA FESTINGU MÁ EINNIG ÚTFÆRA Á ÞENNAN HÁTT:

2 STK BMF 105 VINKLAR BOLTIST Í RAUF MEÐ MÚRBOLTUM M10 L=120
1 STK Í HVORN. BOLTARNIR KOMI Í GÖT NÆST REIM.
NEGLING 2x5 K40/40 Í REIM.

BIL MILLI FESTINGA ER 1,2m (EIN PLÖTUBREIDD)

1:5

100 0 100 200 300 400 500 mm

Teikn. nr.	Tilvísun á teikningu
1.08	ÞAKVIRKI SNIÐ
1.01	ALMENNAR SKÝRINGAR

Br.	Dags.	Eðli breytingar
B1	18.08.93	FESTING Þ03 OG Þ06

VERKFRÆÐISTOFA SIGURÐAR THORODDSEN hf.
VERKFRÆÐIRÁÐGJAFAR FRV

		Sími:	Myndsendir:
Ármúla 4	108 Reykjavík	(91) 69 50 00	(91) 69 50 10
Glerárgötu 30	600 Akureyri	(96) 2 25 43	(96) 2 75 61
Bjarnarbraut 8	310 Borgarnes	(93) 7 13 17	
Hafnarstræti 1	400 Ísafjörður	(94) 37 08	(94) 39 65

Hannað	Teiknað	Yfirfarið	Samþykkt
K.S.	K.S.		

BIRKIHLÍÐ 2--4 HAFNARFIRÐI

BURÐARVIRKI
ÞAKVIRKI
SNIÐ OG DEILI

Dagsetning	Verk nr.	Teikn. nr.
ÁGÚST 1992	92.115	1.16 B1