



Tengist við stúta á stofnlögn
Fr: 18.00
Fs: 17.70

KALDA VATNSHEIMÆÐ
Ø 63 PEH A FROSTFRÍU DÝPI 1,2m

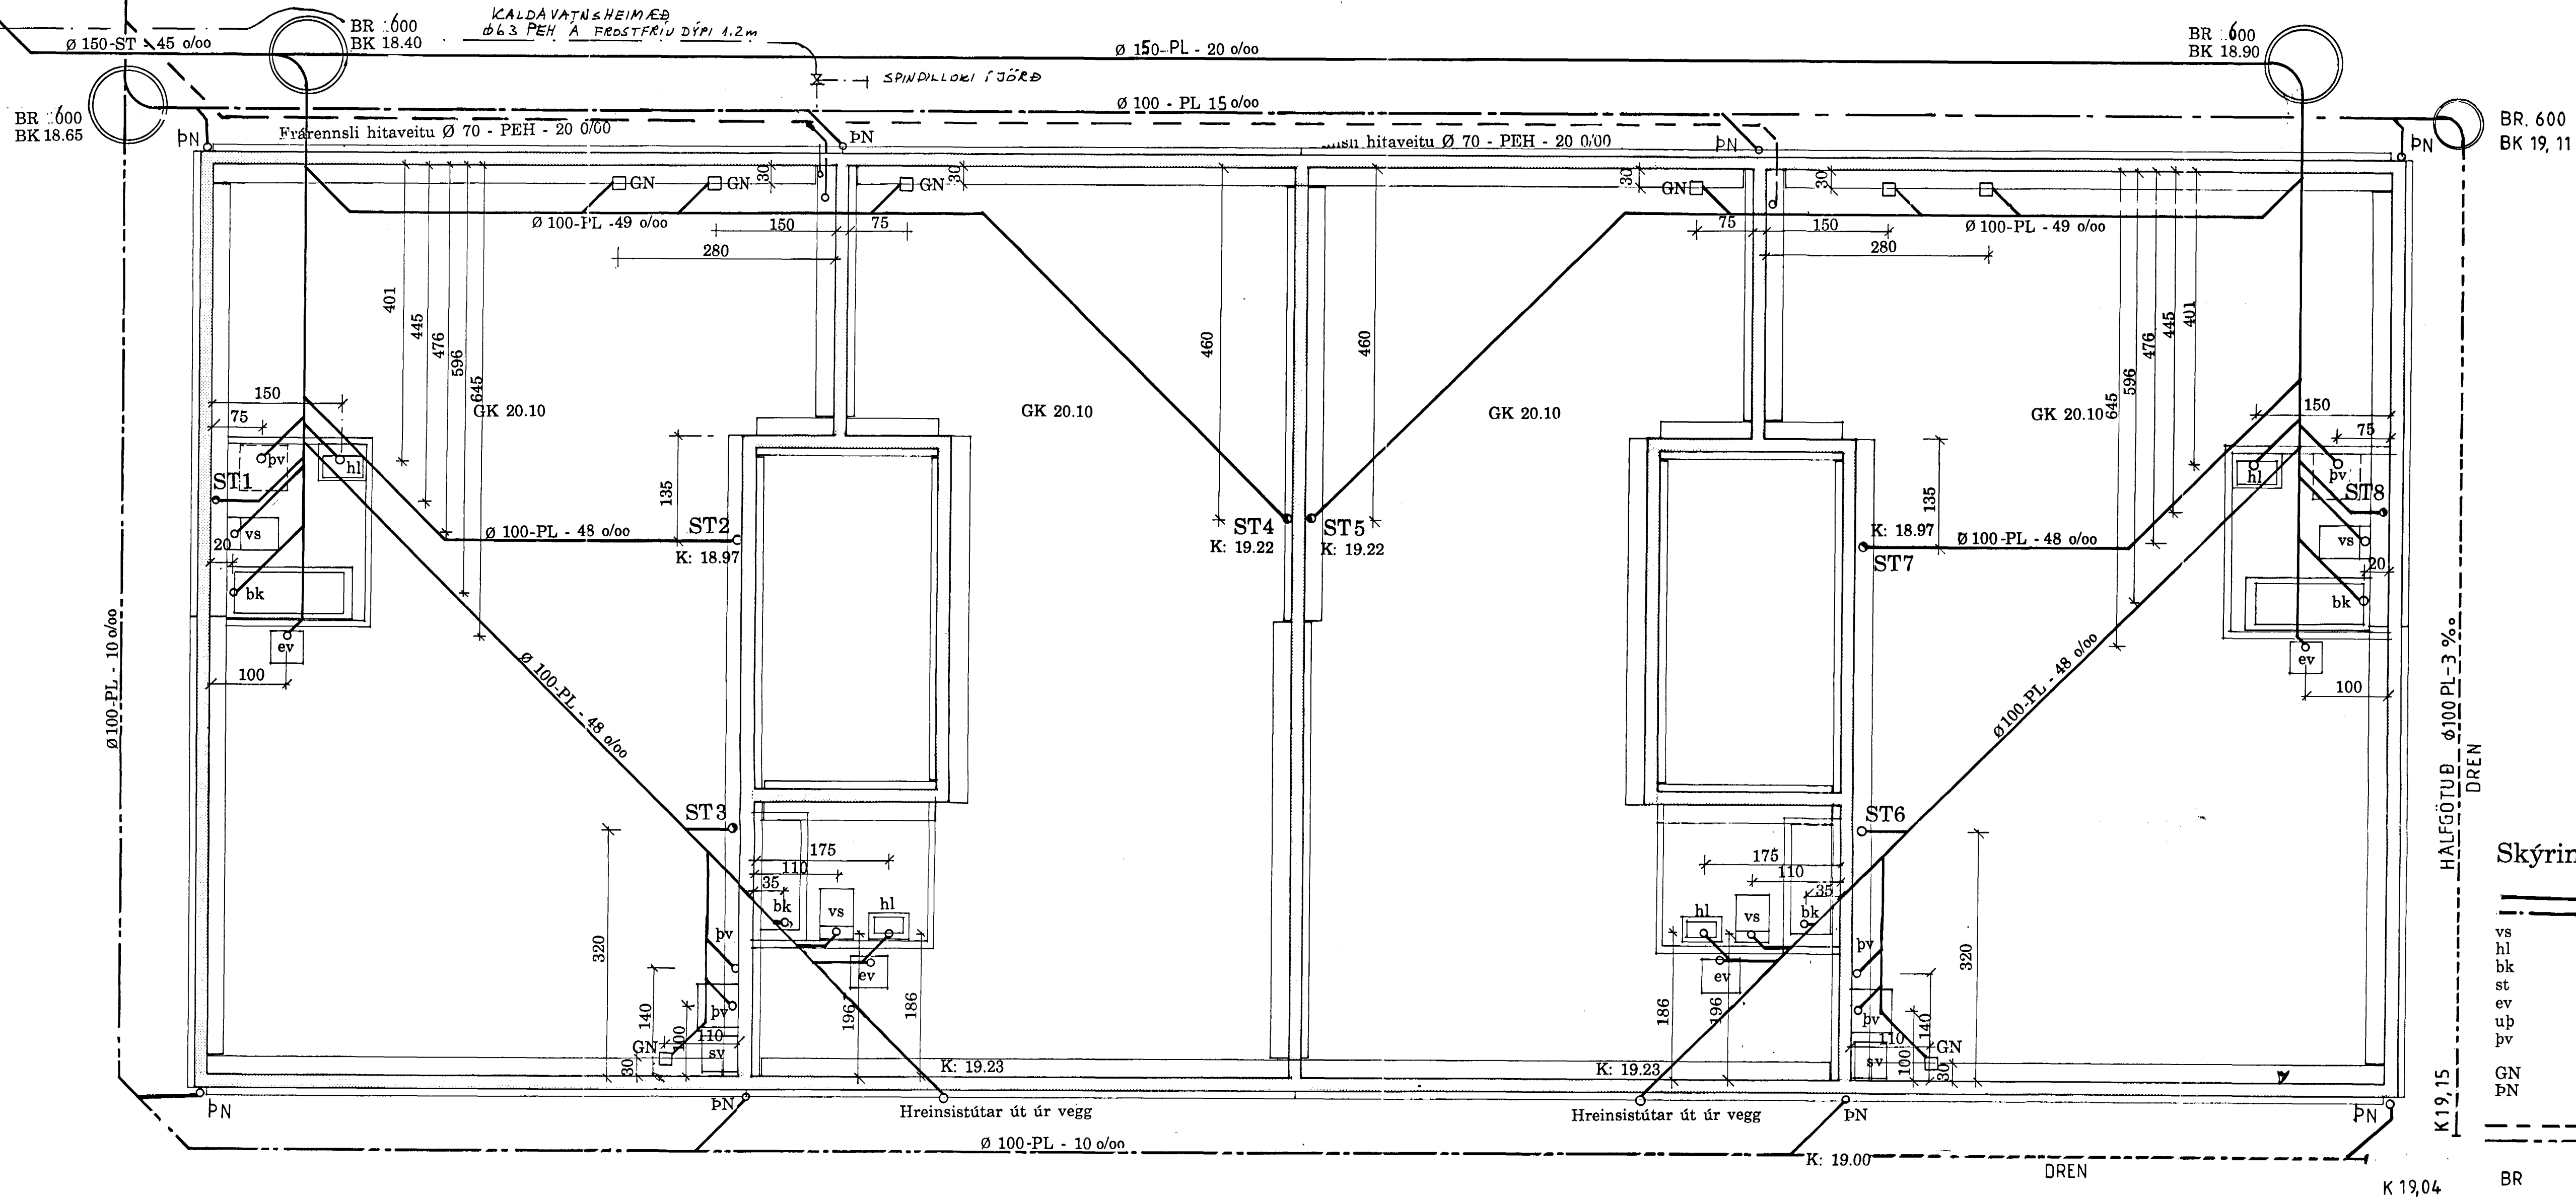

- Skýringar**
- skóplögn
 - regnvatnslögn, PVC-RÖR
 - vs vatnssalerni
 - hl handlaug
 - bk baðkar
 - st sturta
 - ev eldhúsvaskur
 - up upphvottavél
 - pv þvottavél
 - GN göfnidurfall
 - PN þaknidurfall
 - DRENLOGN, HALFGÖTUÐ PVC-RÖR
 - DREN+REGNV.LÖGN, ---
 - BR PEH-BRUNNUR

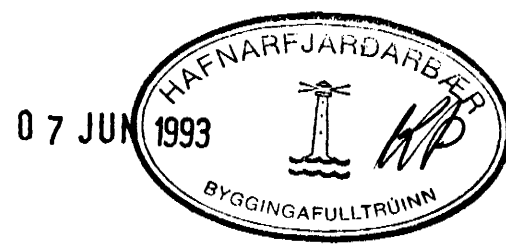

Allt efni og öll vinna skal vera í samræmi við ákvæði byggingareglugerðar og í samræmi við íslenska staðla.
Öll niðurföll skulu vera með vatnslási.
Öll rör skulu vera af viðurkenndri gerð og skulu tengistykki vera sömu gerðar og rör.
Sanda skal undir, upp með og yfir öll rör, minnst 15 sm.

ÁGÚST ÞÓR JÓNSSON, verkfræðingur, FVFI, Túngötu 6. R. 2630
Birkihlíð 4, Hafnarfirði TEIKN. NR. 083 - 502

Lagnir í grunni
HANNAÐ Ábj
TEIKNAD Ábj/er
VFIRF
SAMP júlí 92