



SUDAUSTUR

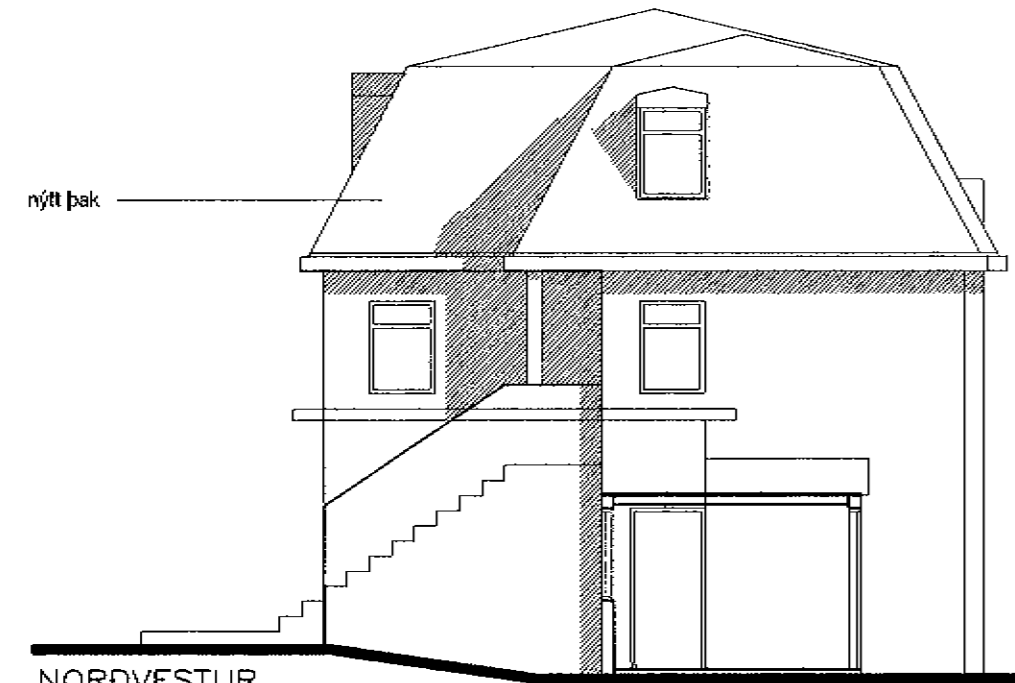

NORDVESTUR

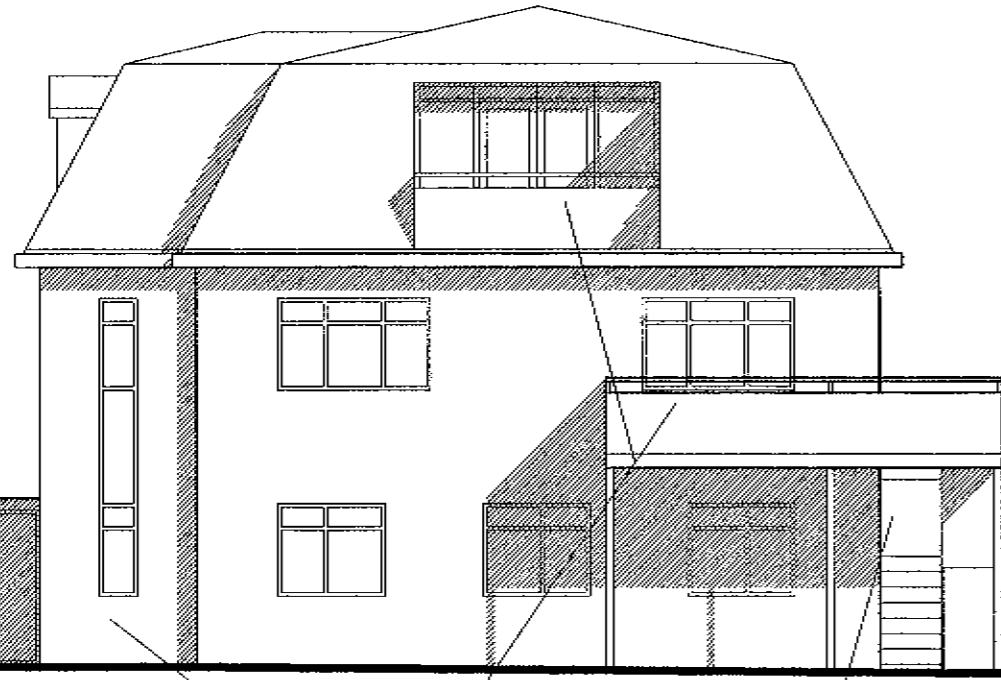

SUDVESTUR


Stigahúsið steinsteyp't svalir

stigi niður í garð




NORDAUSTUR

nýr steypur stigi

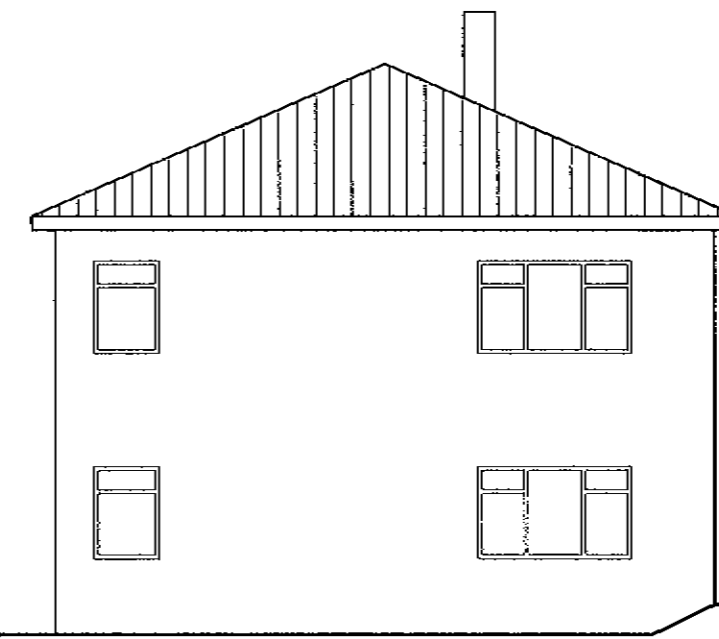

FYRIR BREYTINGU SUDAUSTUR

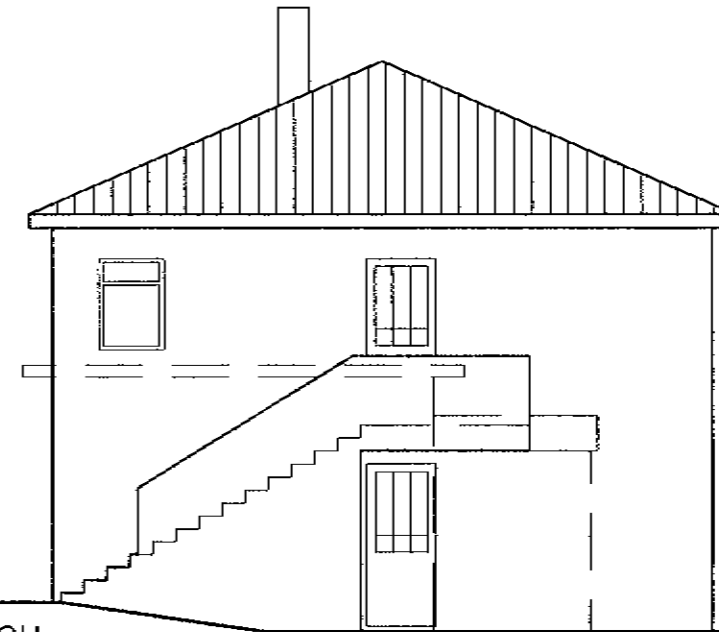

FYRIR BREYTINGU NORDVESTUR



FYRIR BREYTINGU SUDVESTUR



FYRIR BREYTINGU NORDAUSTUR



Byggingarfulltrúi samþykkir erindið.

27 MAÍ 2004

Bent skal á að samþykkt þessi verður ekki virk, fyrr en eftir þinglýsingu eignaskiptaþinglýsingarinnar og skráningu hennar hjá Fasteignamatrí ríkisins.  
Byggingarfulltrúinn í Hafnarfirði  
F.h. Kristján Þórarinnsson

Birkihvammur 2 Hafnarfirði

dags. 27.5.2002  
m.kv. 1:100  
teikn. ph ehe  
verknr.  
Stúmúla 20  
108 Reykjavík  
Sími. 533-5300  
Fax. 568-0868  
m3@m3.is

útlit  
breyting

Gunnar Guðnason arkitekti 010151 3689  
Páll Hjaltason arkitekti 070699 2119

*Páll Hjaltason*  
*Gunnar Guðnason*

m3arkitektar