
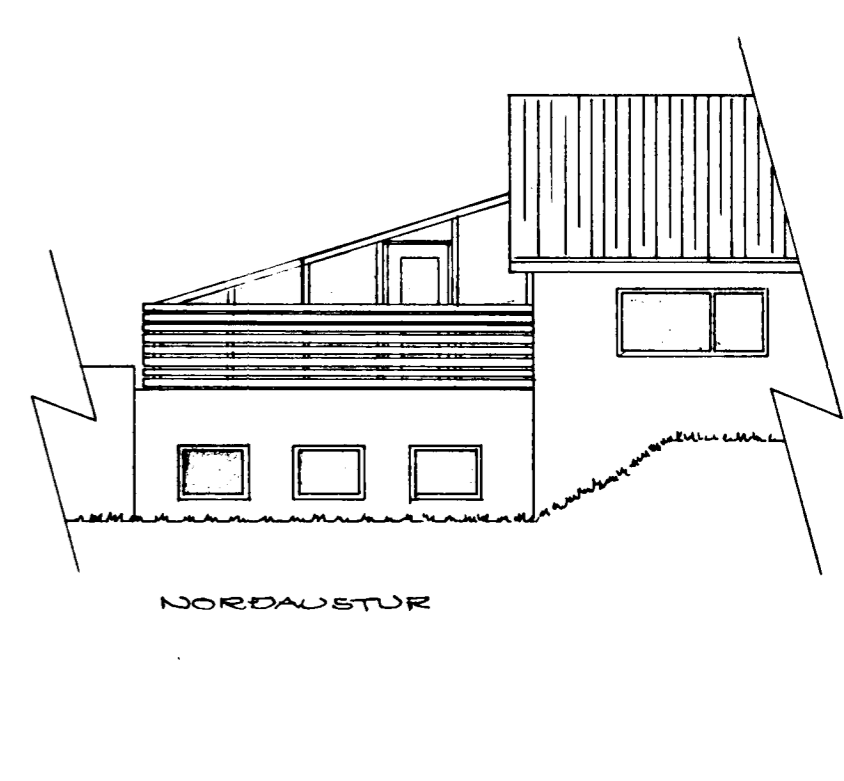
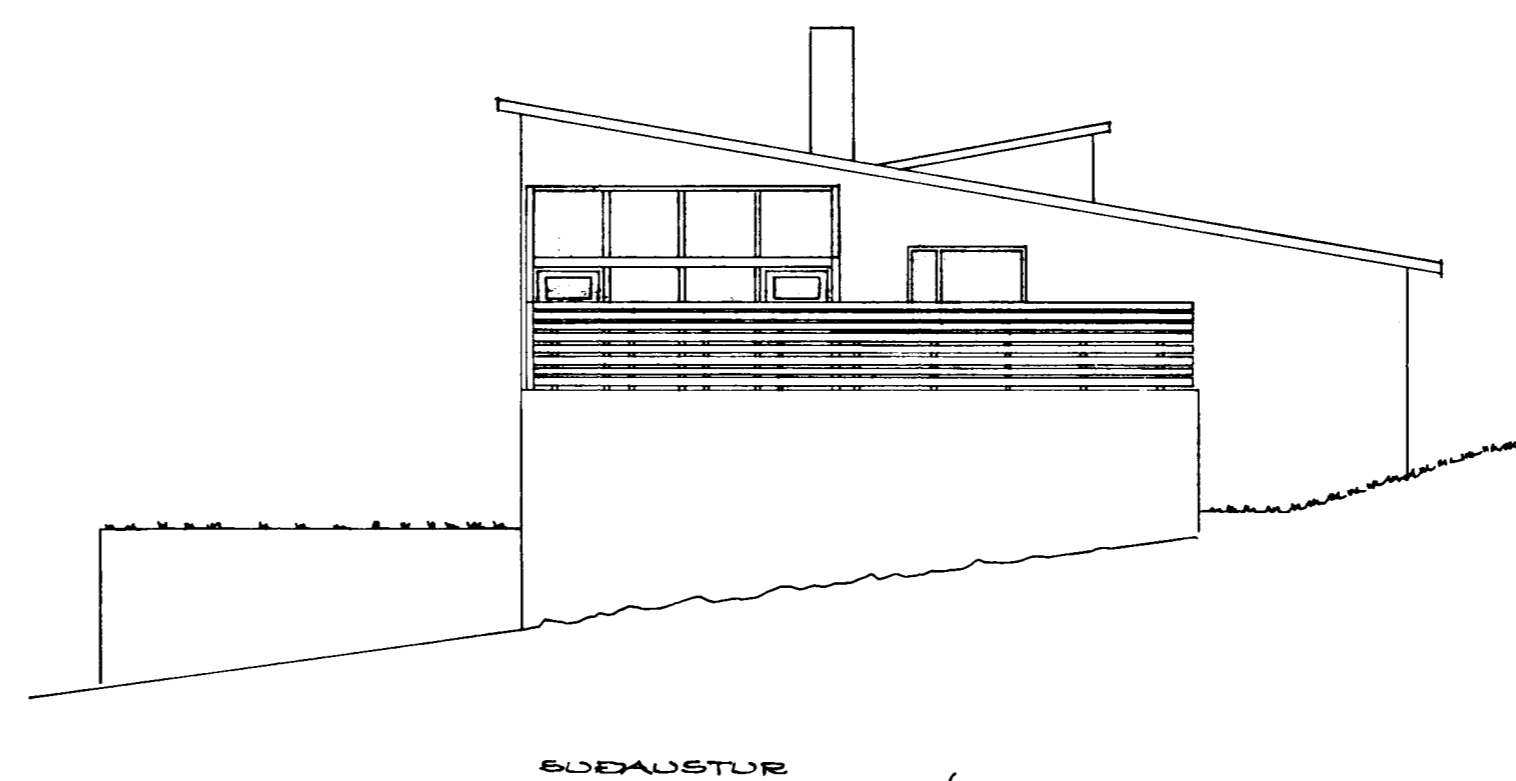
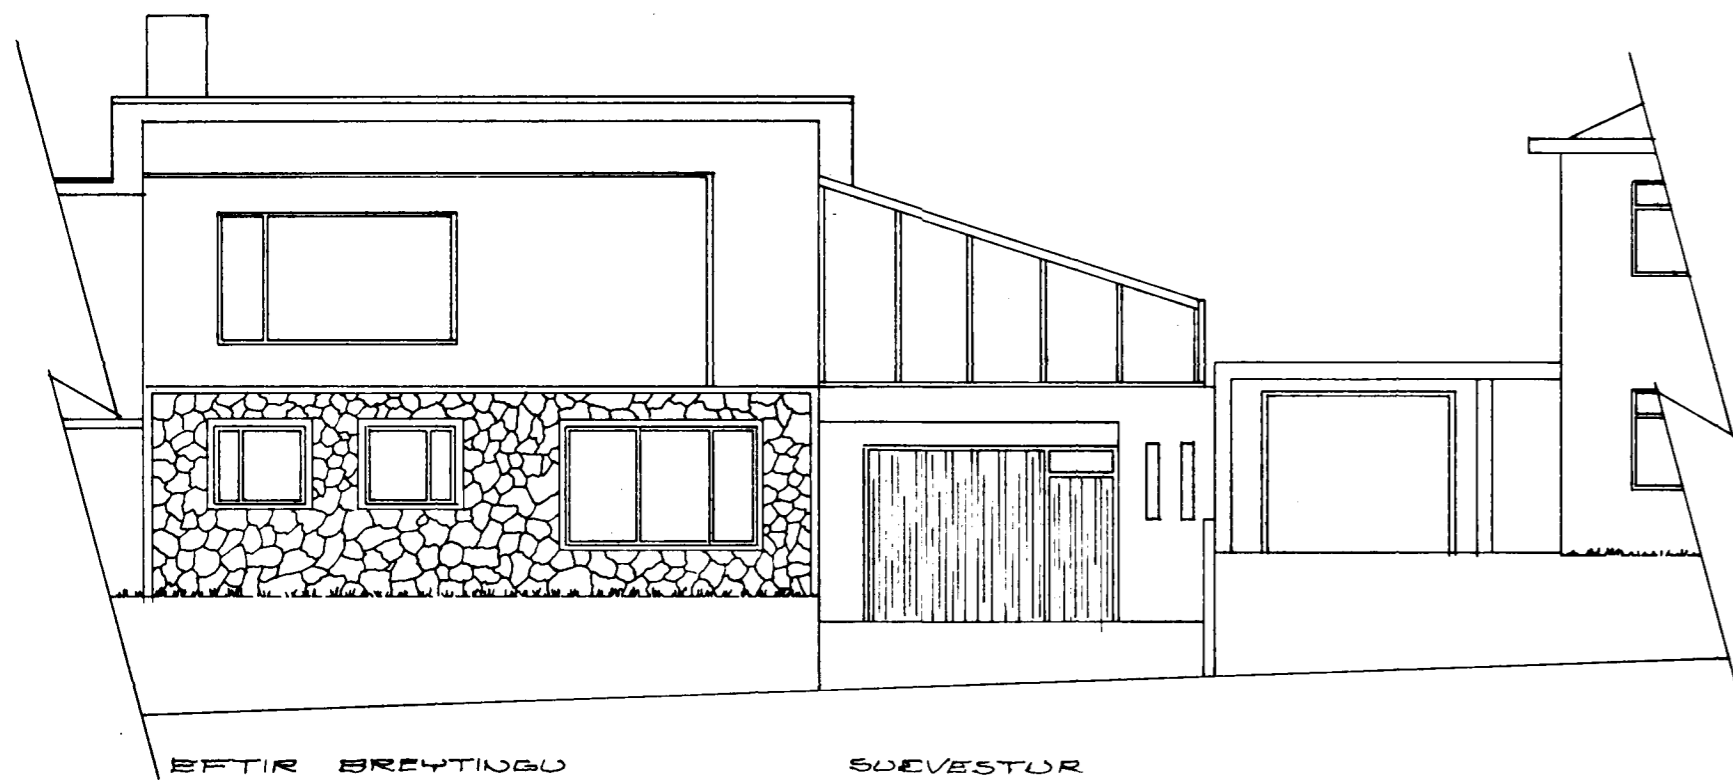
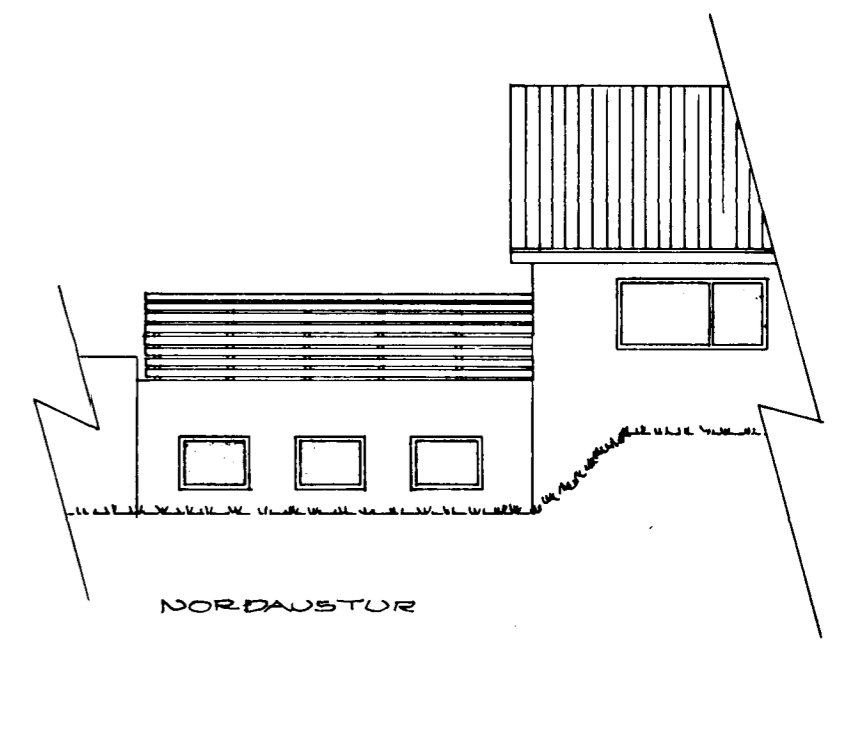
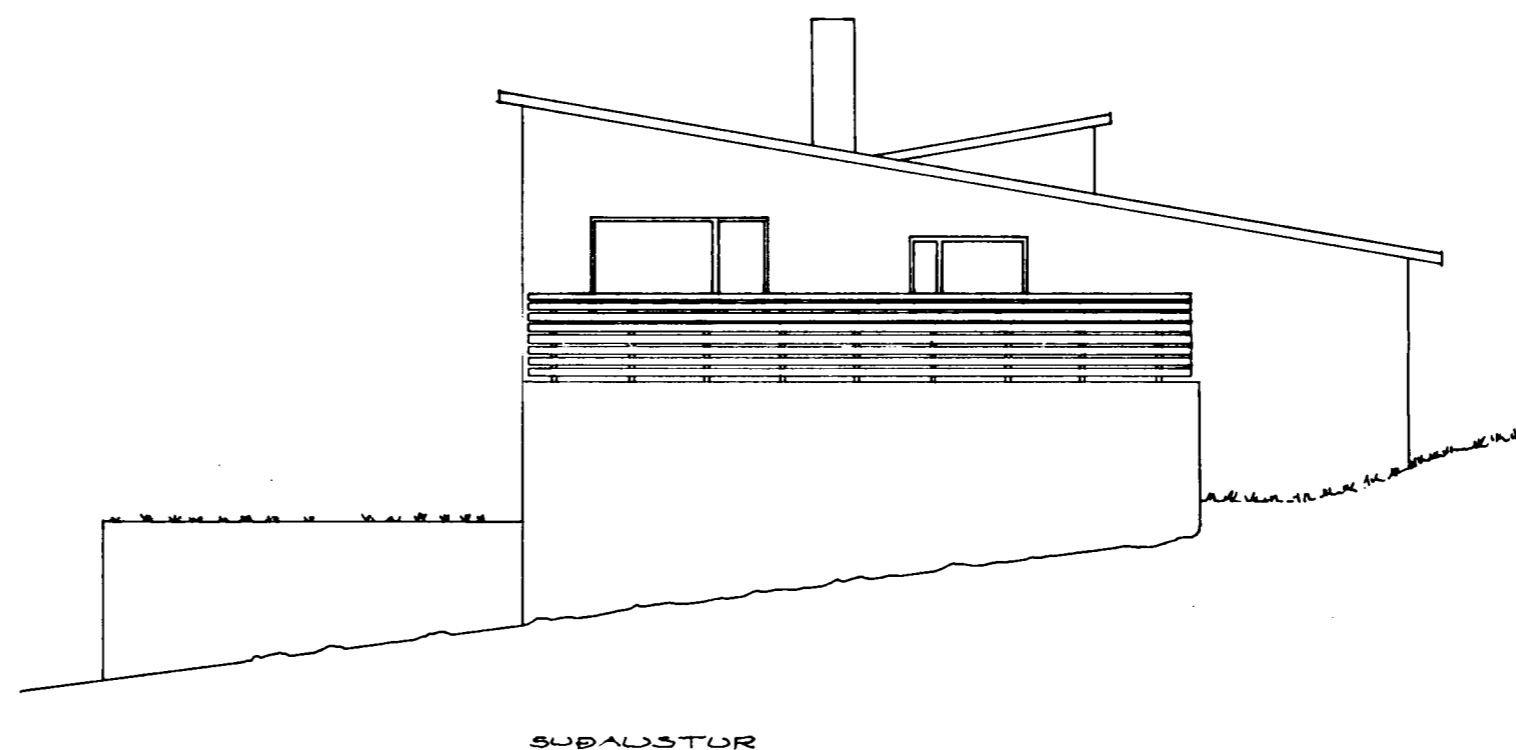
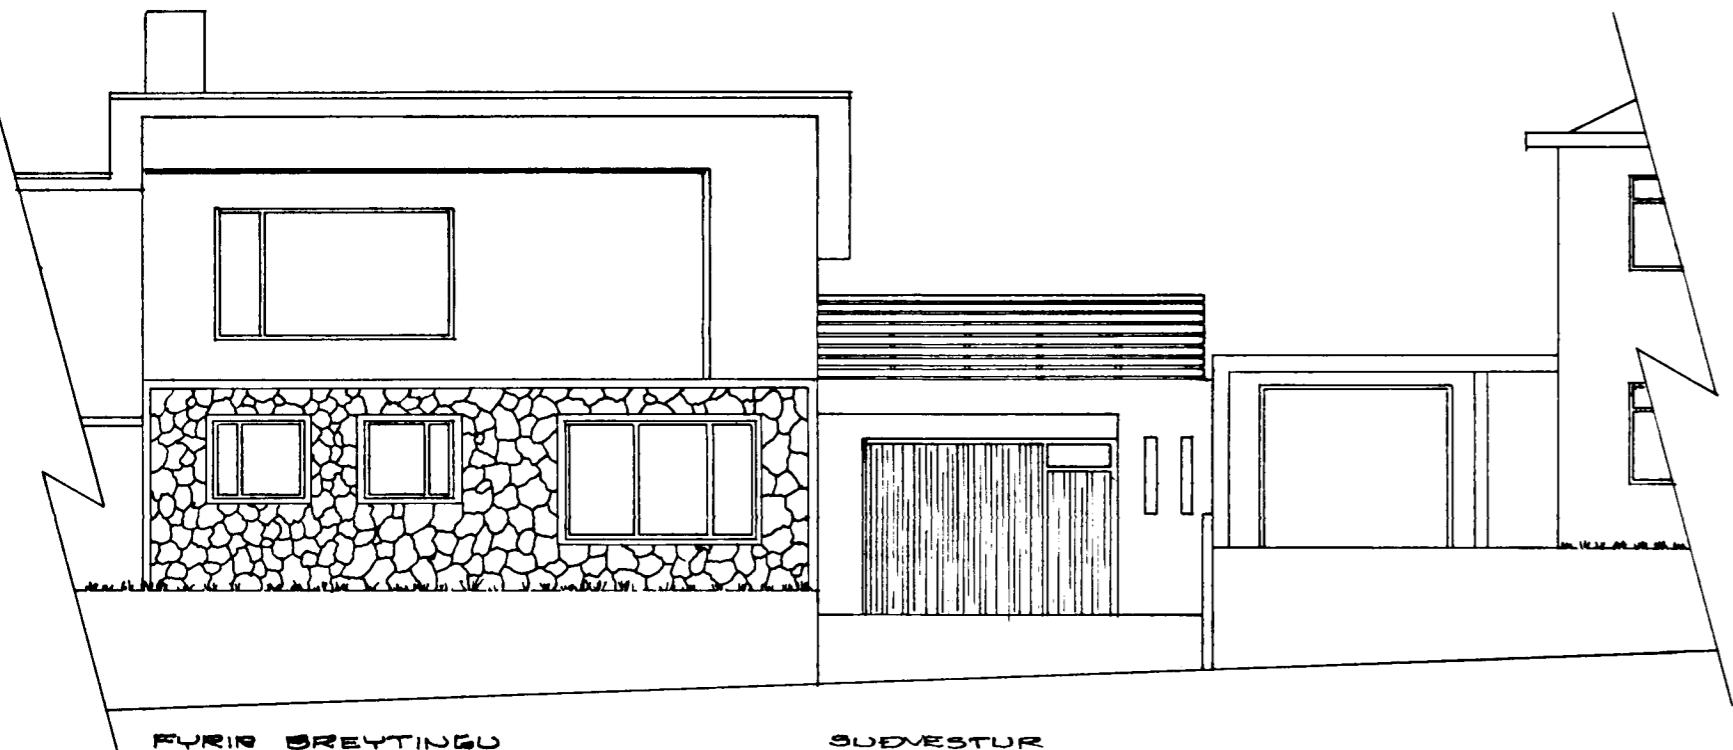
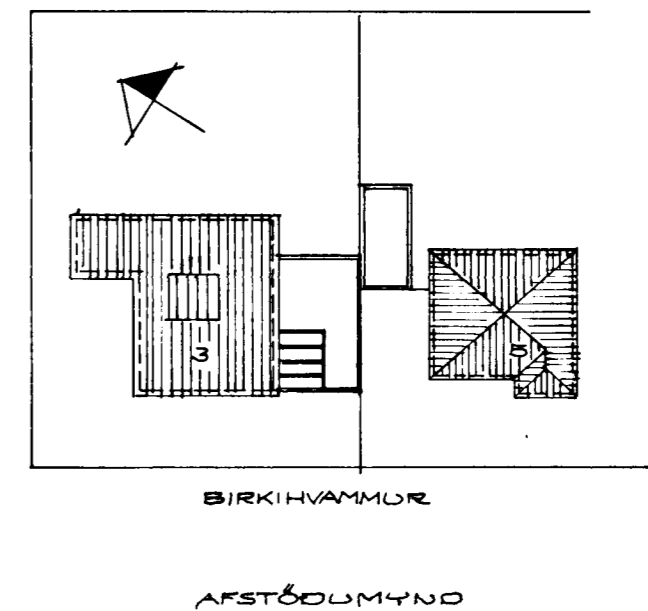
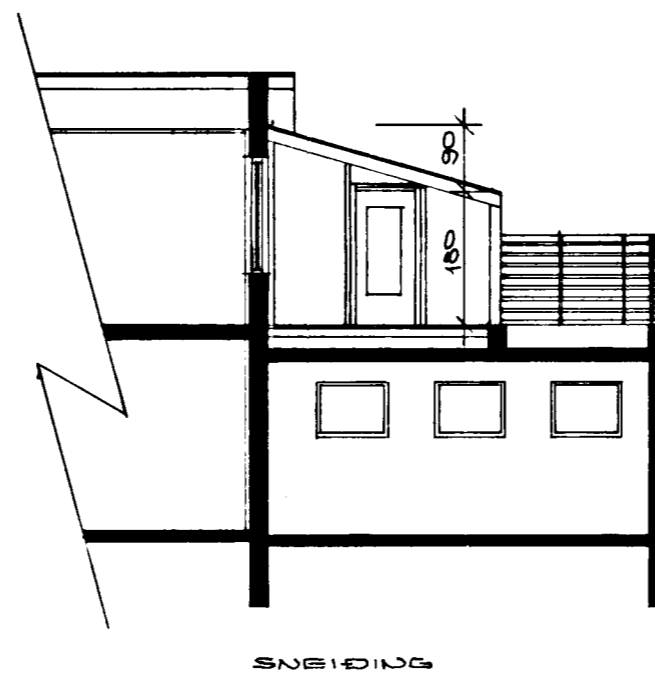


Breyting á fundi byrja  
 29. 4. 85  
 BIRKIHVAMMUR 3  
 I. A. H. H. H.  
 S. Sigurðsson

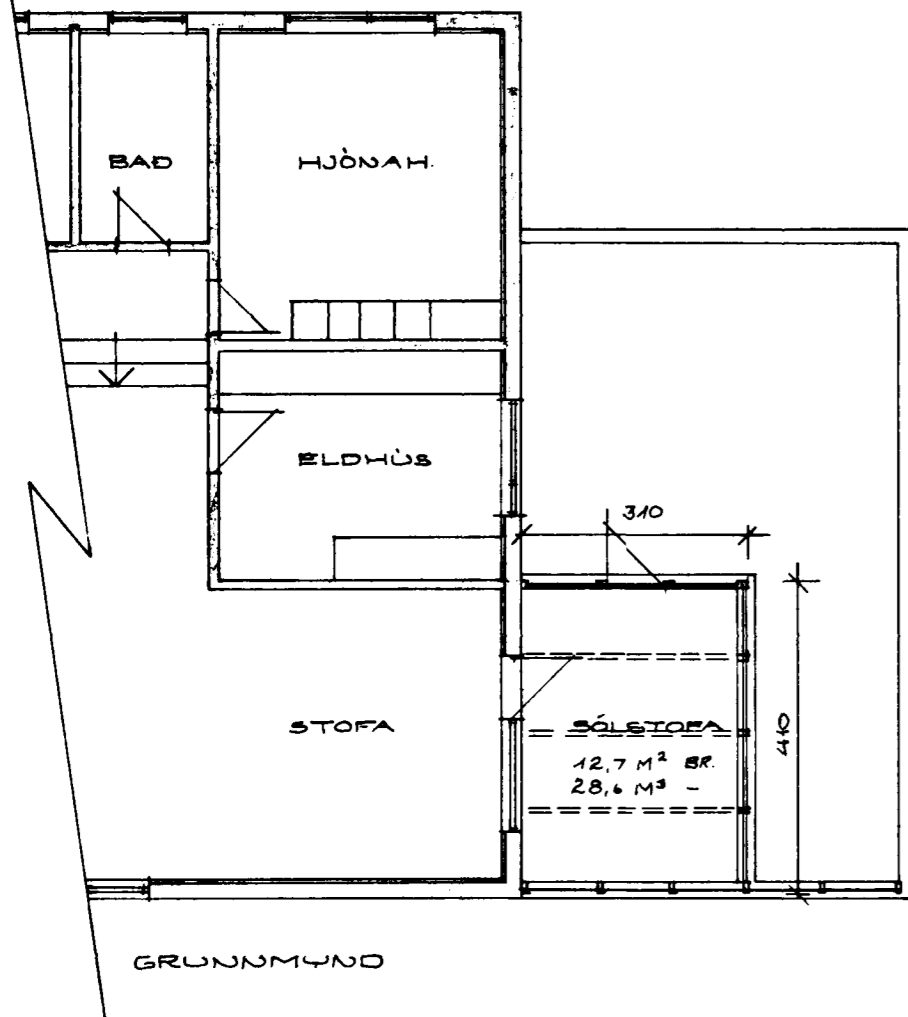

$3,1 \times 4,1 = 12,7 \text{ m}^2$   
 $\times 2,25 = 29 \text{ m}^3$

SVEIÐING  
 Erum samþykkt að byggja se'  
 gróðurhysi samkv. teikningu þessari  
 Alfríður Þorgrímsdóttir  
 Birkihv 5

BIRKIHVAMMUR 3 HAFNARFIRÐI  
 BREYTING APRÍL 1985  
 GRUNNMÝND, ÚTLIT, SNEIÐING MKV.: 1:100  
 AFSTÖÐUMÝND MKV.: 1:500  
 TRAUSTI S. HARDARSON ARKITEKT SÍMI 651064  
 SIGURBERGUR ÁRNASON ARKITEKT SÍMI 651407  
 Glauski! Þorgrímsdóttir Sigurbergur Árnason