



KLÆDNING  
5/8 92  
sup BH

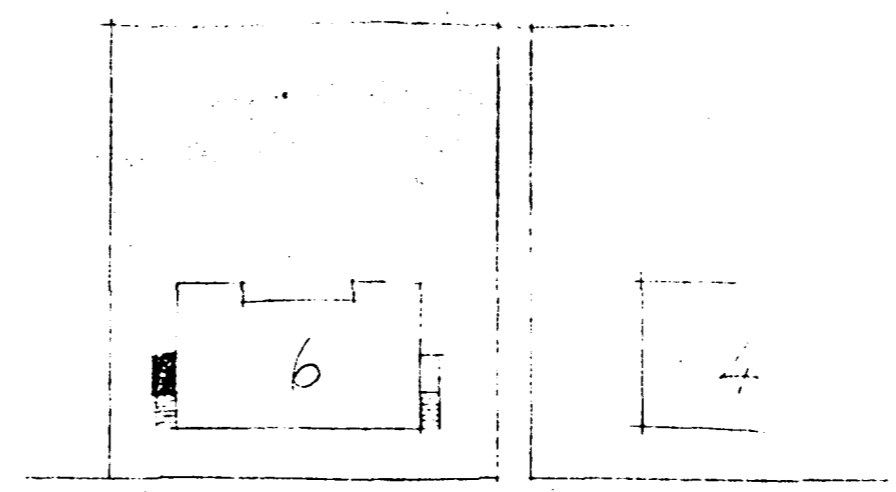


LESTÖ-UMYSLI  
KILDI 1902

BIRKIJAMMUR


þessi gaff hladdur

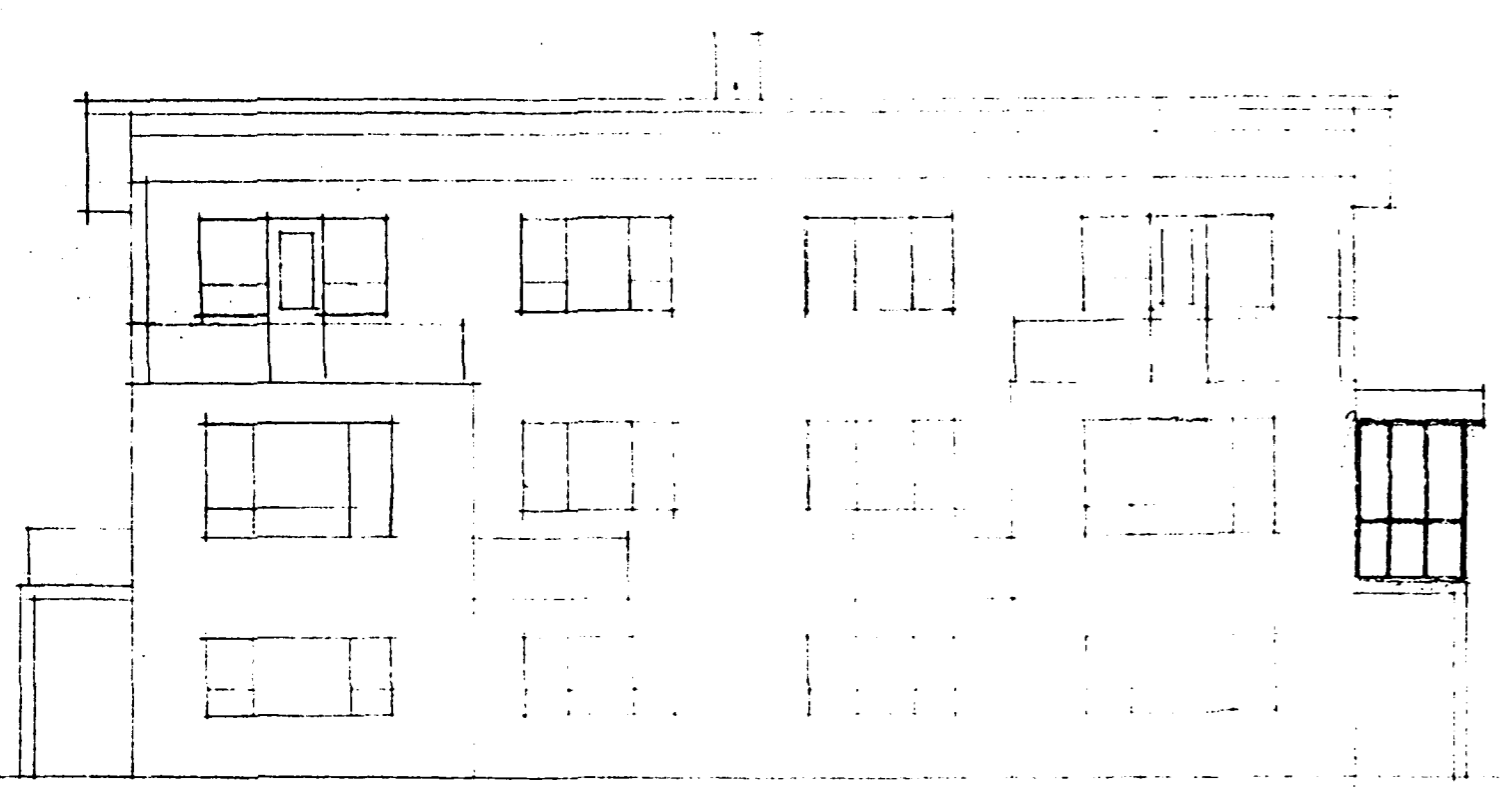


SUÐUR LÖG

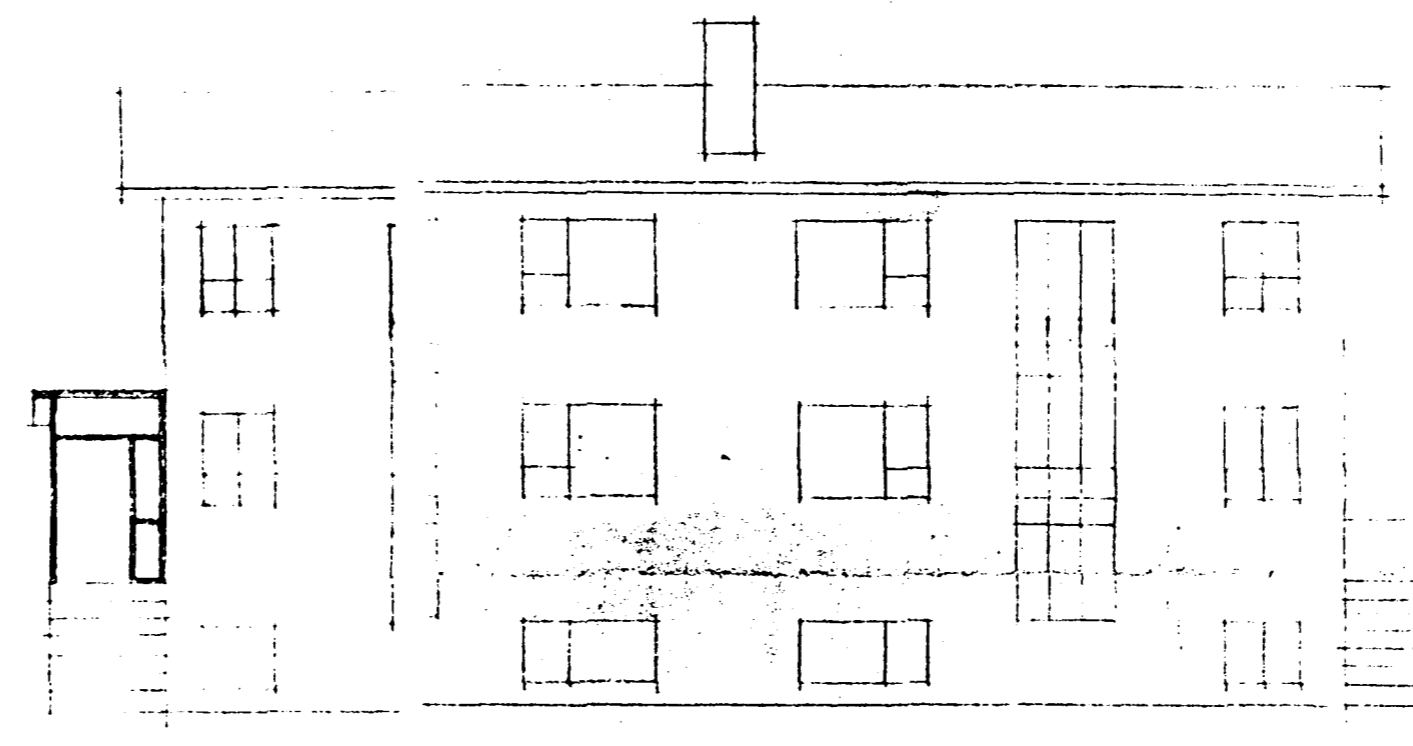

NORÐUR LÖG

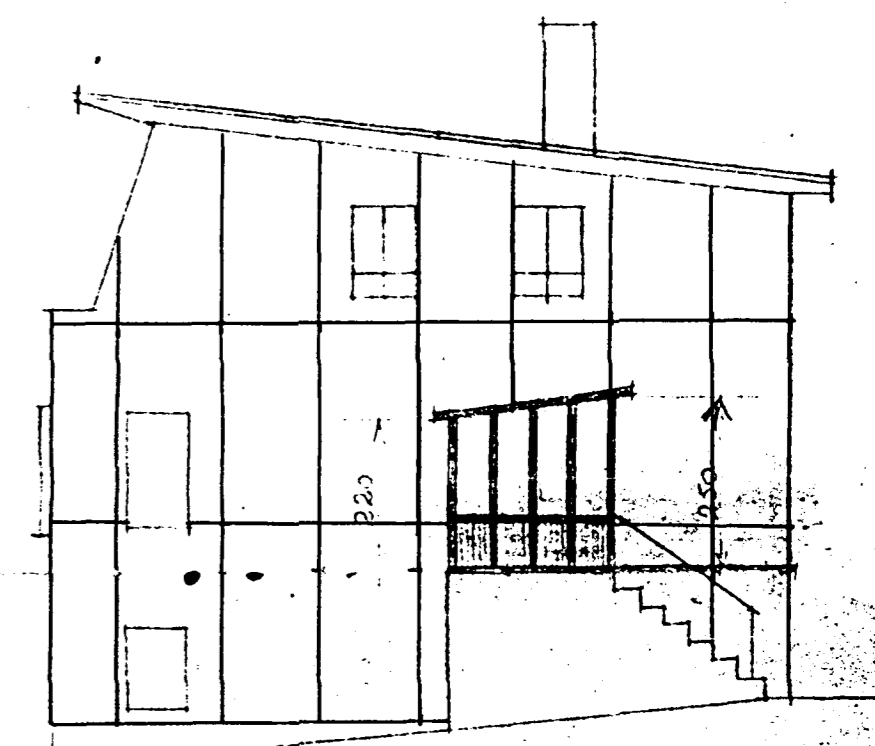

AUSTUR GAFL

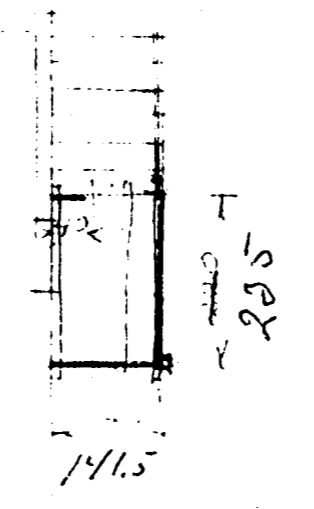

BIRKIJAMMUR 6  
SKULI VILHJÓLMSSON

Kopulögurinn úr 1912  
Lárus Einarsson

1912