


UNDIRSTÖÐUVGGIR
Mkv. 1:50

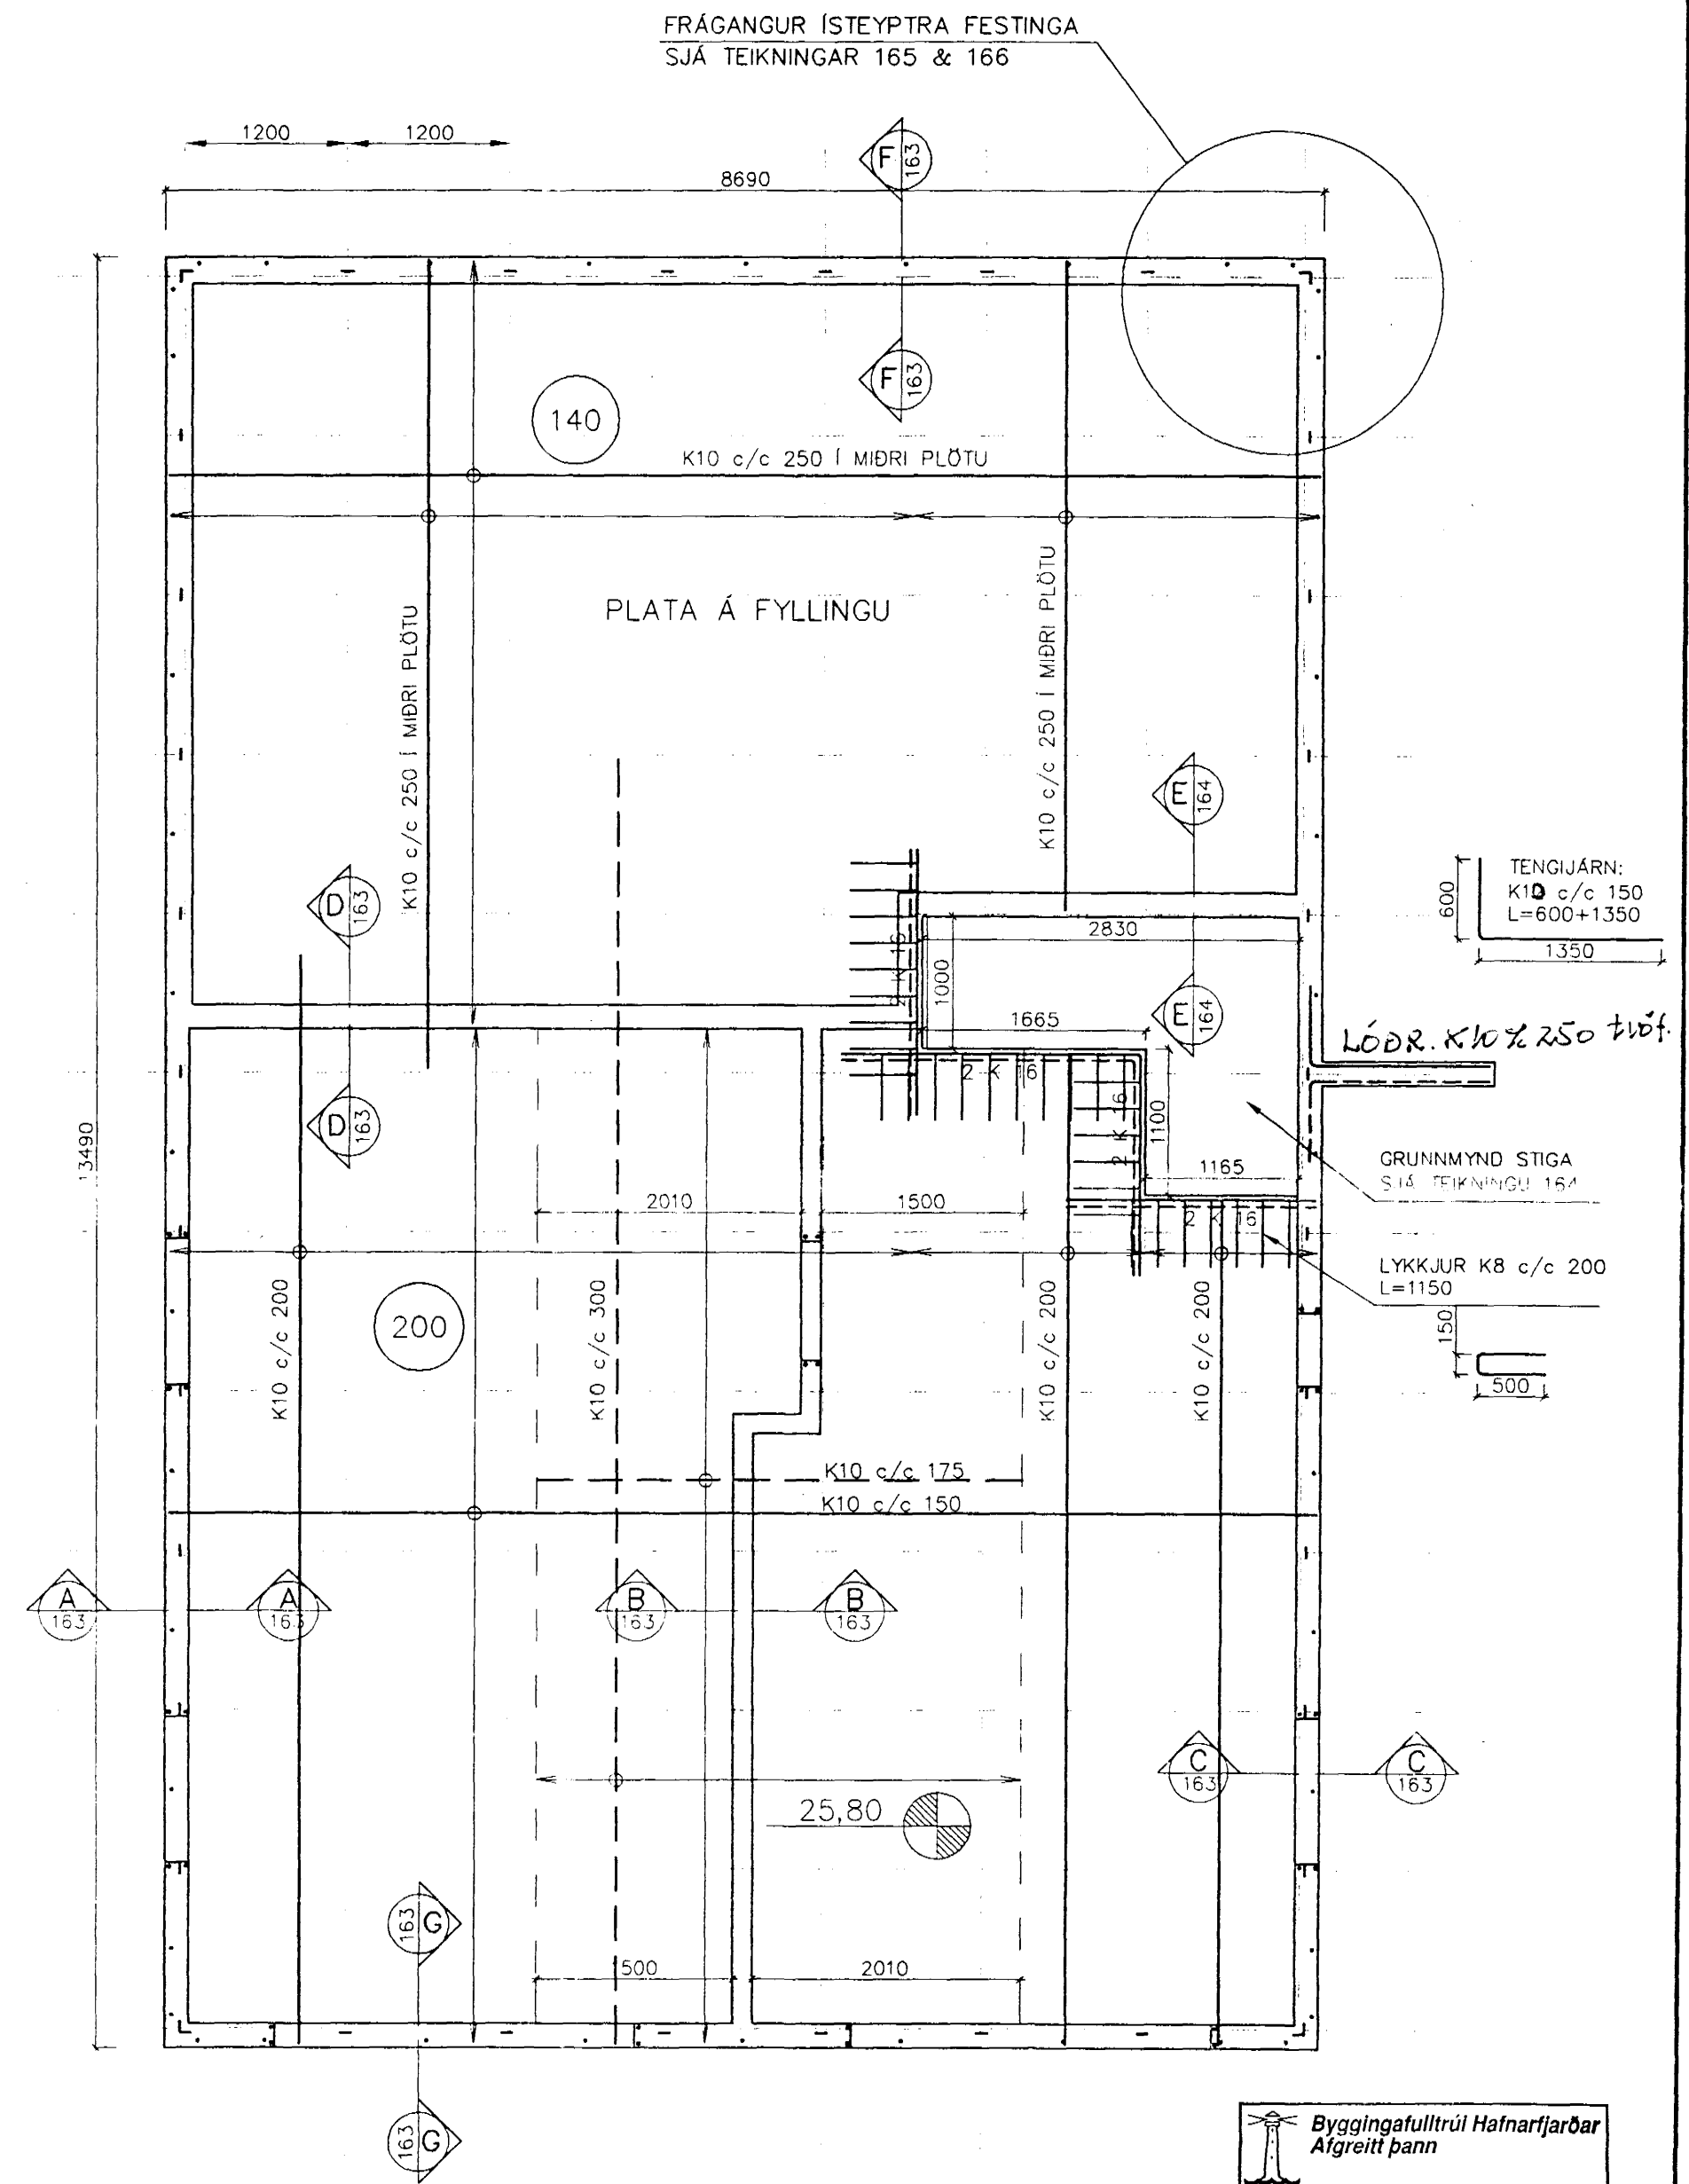

PLATA YFIR KJALLARA, VEGGIR KJALLARA
Mkv. 1:50

Byggingatulltrúi Hafnarfjarðar
Afgreitt þann
20 AUG. 1998
Kristján Þórarinnsson

Hnitakerfi:										VERKFRÆÐISTOFA SUÐURLANDS <small>AUSTURVEGI 3-5, 800 SELFOSSI, Sími 482 3900, FAX 482 3914</small>	Verk: SG HÚS BJARMAHLÍÐ 6 HAFNARFIRÐI	Mkv: 1:50	
Hæðakerfi:											BURÐARVIRKI: UNDIRSTÖÐUR GRUNNMYND	Mkv: 1:50	
Vörpun:											PLATA 1. HÆÐ	Mkv:	
Skráarnafn: 98143_bv_dwg	Tilvísanir	Br.	Dags.	Eðli breytingar	Af.	Sp.	Samþykkt: <i>Sigmundur Jakobsen</i>	Hannað: S.M.S.	Teiknað: S.M.S.	Yfirfarið:	Dags: JÚLÍ 1998	Verknr: 98143	Teikn.nr: 161