Bjarmahlið nr 6 Hafnarfirði m. 1:100

Sambykkt þann
29 JULI 1998
Byggingafulltruinn i Hafnarfirði
F.h. Kristján Þórarinsson

Blað nr 2

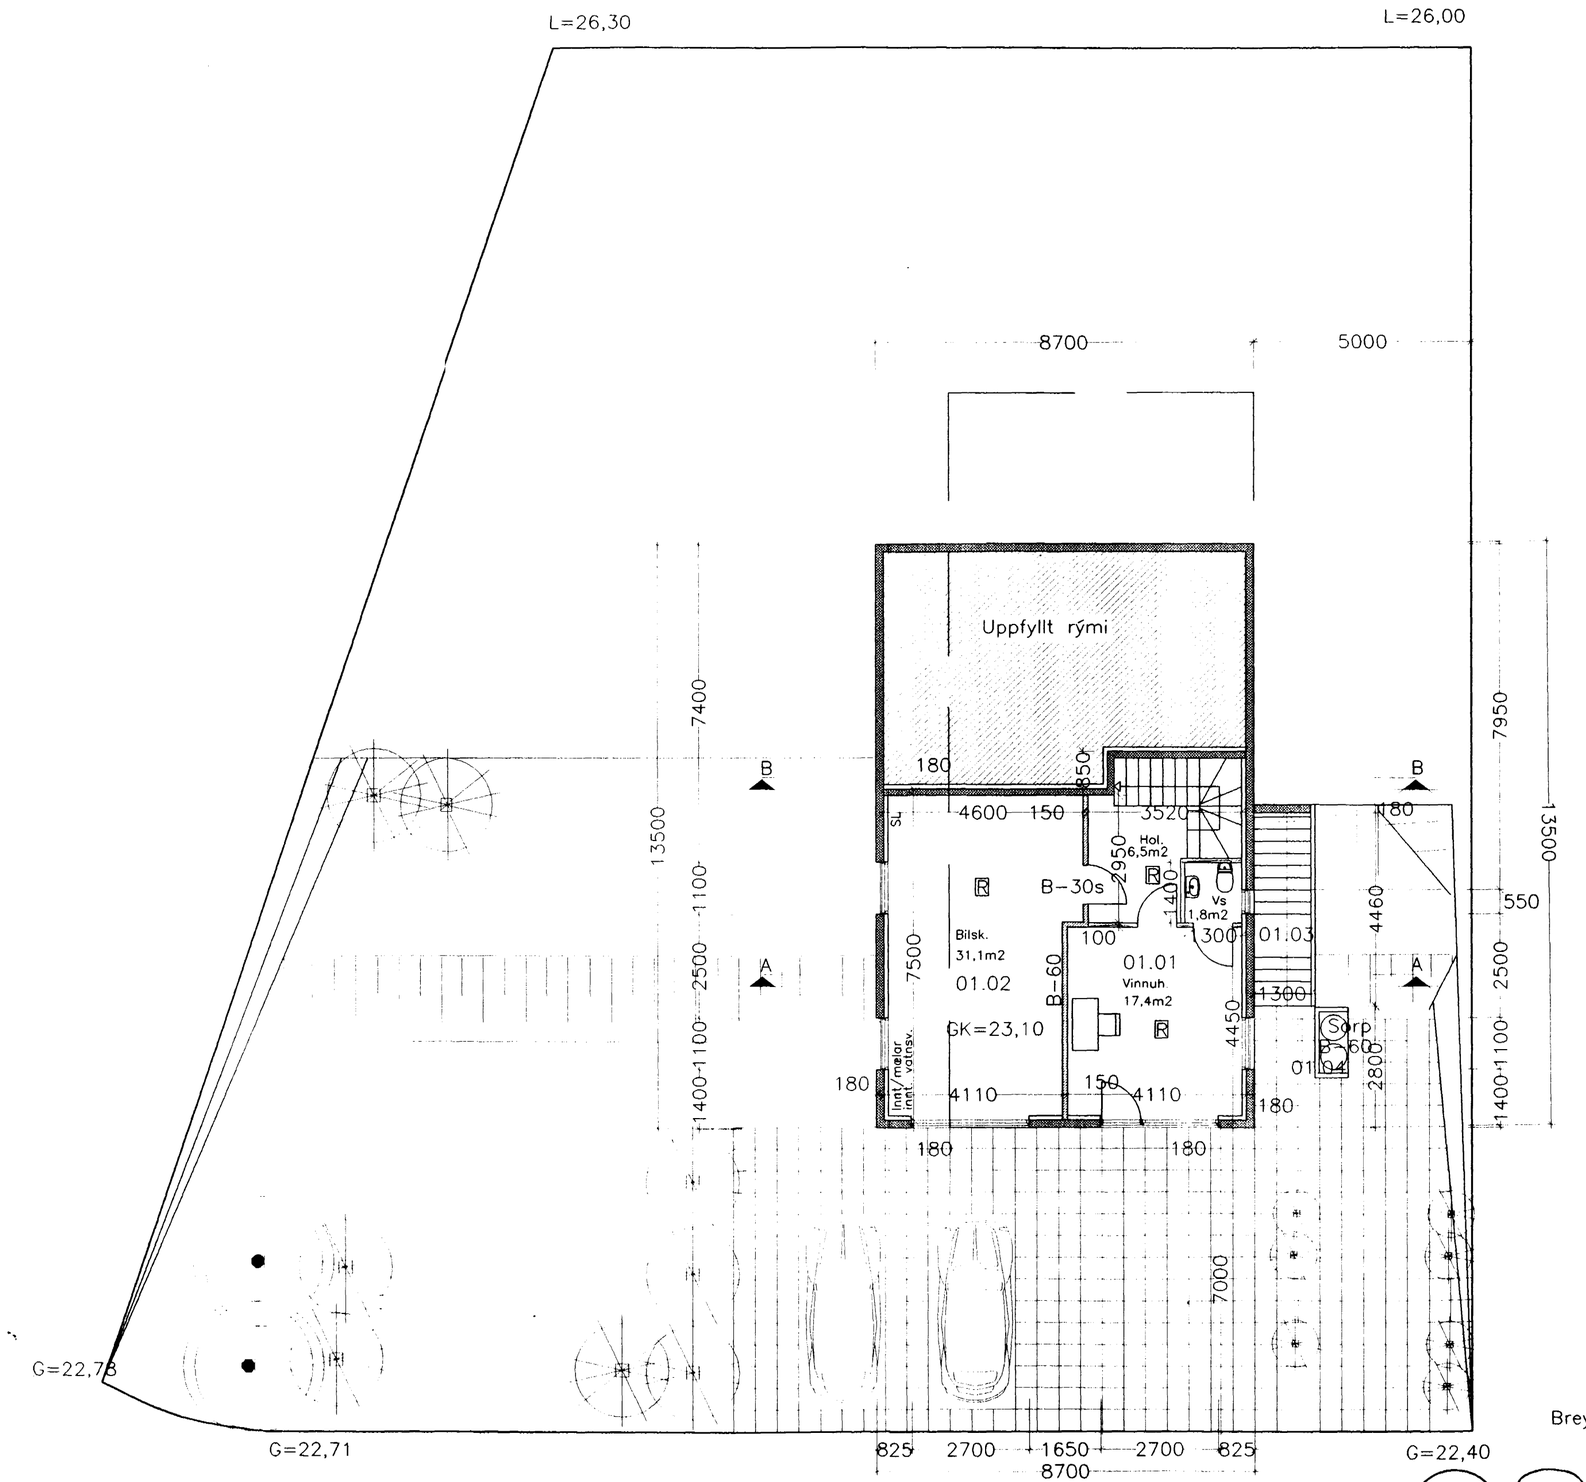

Grunnmynd neðri hæðar

SL = SLÖKKVITÆKI
R = REYKSKYNJARI

Breytt júlí 1998 = Þakhalli 20°, Uppt.loft í stofu og uppfyllt rými í kjallara

TEIKNISTOFAN Sudurlandsbraut 48 Simi 5887344 Fax 5887343

VERKHEITI. Bjarmahlíð nr 6 Hafnarfirði	MÆL. 1:100
SIGURÐUR KJARTANSSON kt. 090246-2839	DAGS. 21.07 1998
	BREYTT.