Bjarmahlið nr 6 Hafnarfirði m. 1:100

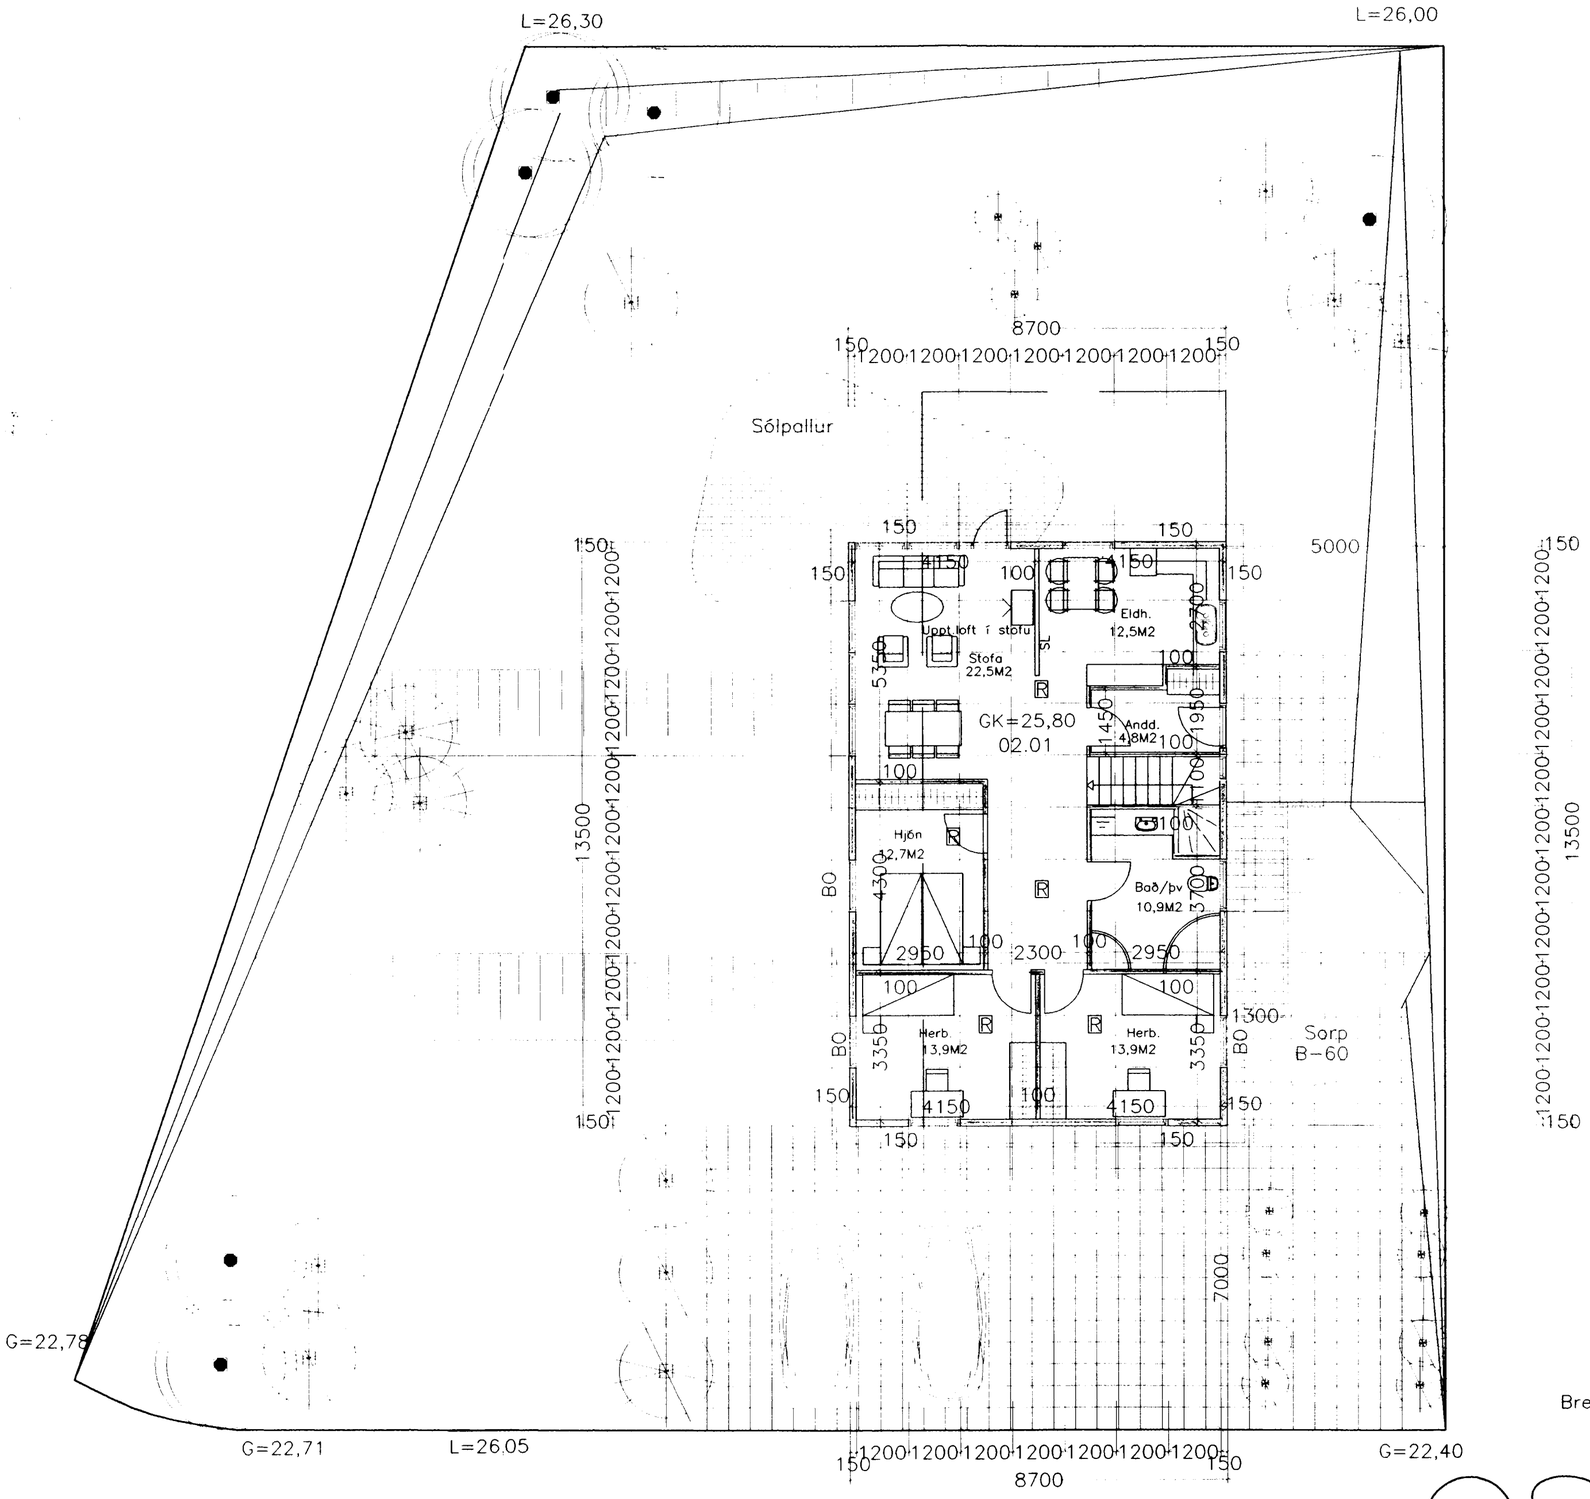

Grunnmynd efri hæðar

Sambykkt þann
29 JÚLÍ 1998
Byggingafulltrúinn í Hafnarfirði
F.h. Kristjan Þorarinsson

Blað nr 3

BO = BJÖRGUNAROP
R = REYKSKYNJARI
SL = SLÖKKVITÆKI

Breytt júlí 1998 = Þakhalli 20°, Uppt.loft í stofu og uppfyllt rými í kjallara

TEIKNISTOFAN Sudurlandsbraut 48 Simi 5887344 Fax 5887343

VERKHEITI. Bjarmahlíð nr 6 Hafnarfirði	MAL. 1:100
SIGURDUR KJARTANSSON kt. 090246-2839	DAGS. 21.07 1998
	BREYTT.