


Bjarmahlíð nr 6 Hafnarfirði m. 1:100/1:500


Samþykkt þann
20. JULÍ 1998
Byggingatulltrúinn í Hafnarfirði
F.h. Kristján Þórarinnsson

KJP


Blað nr 1

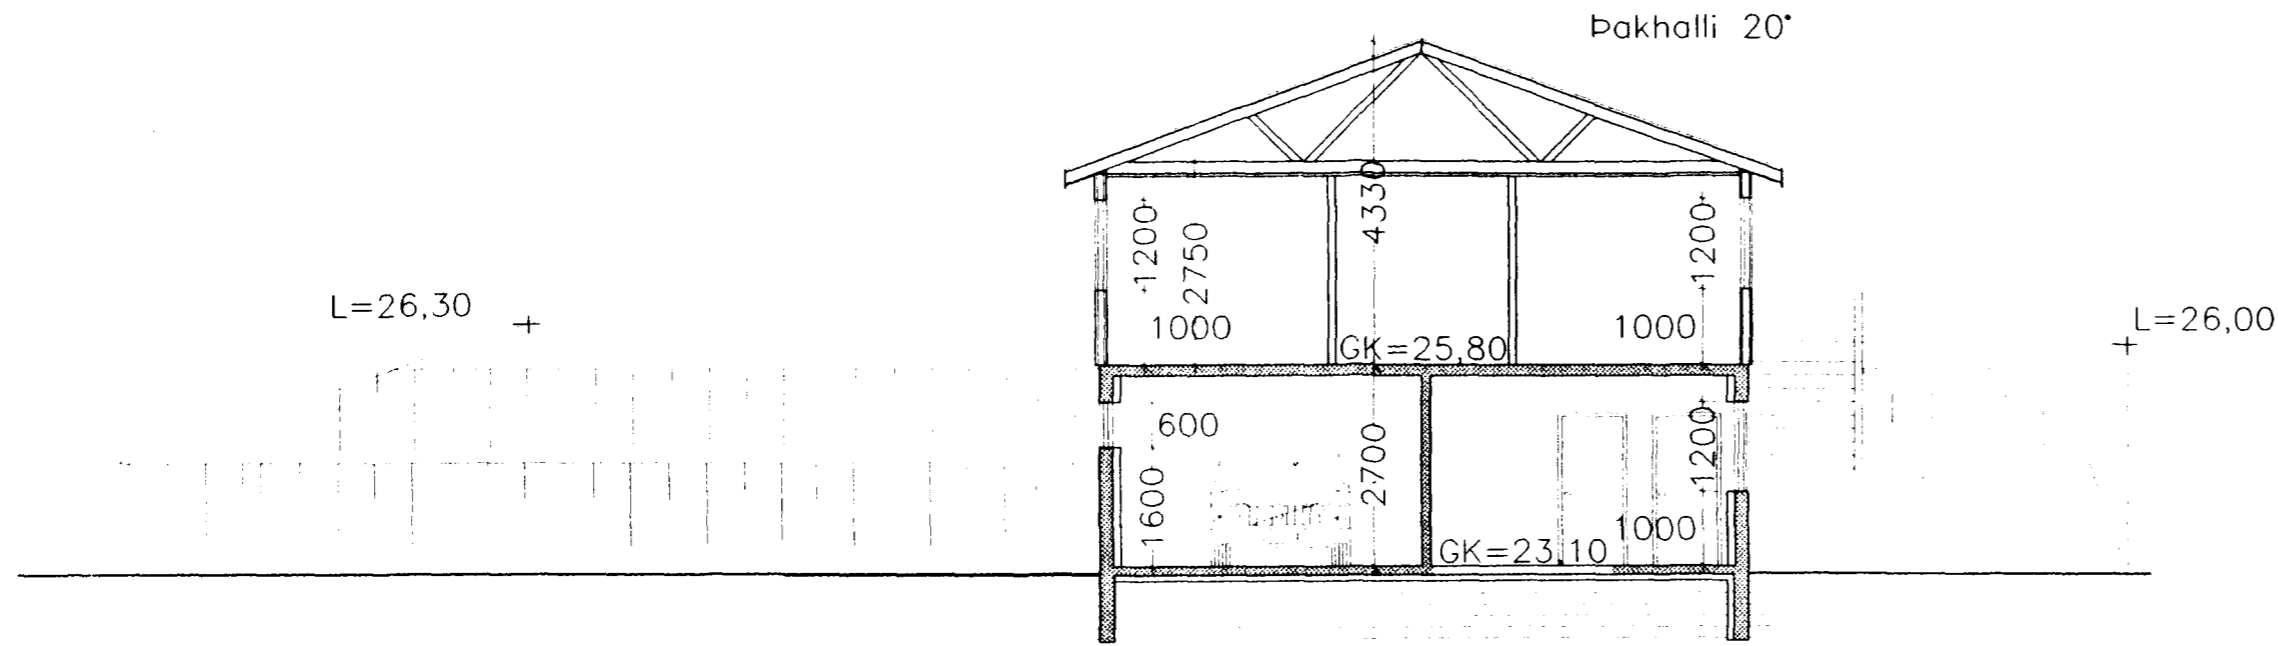

SNID A-A

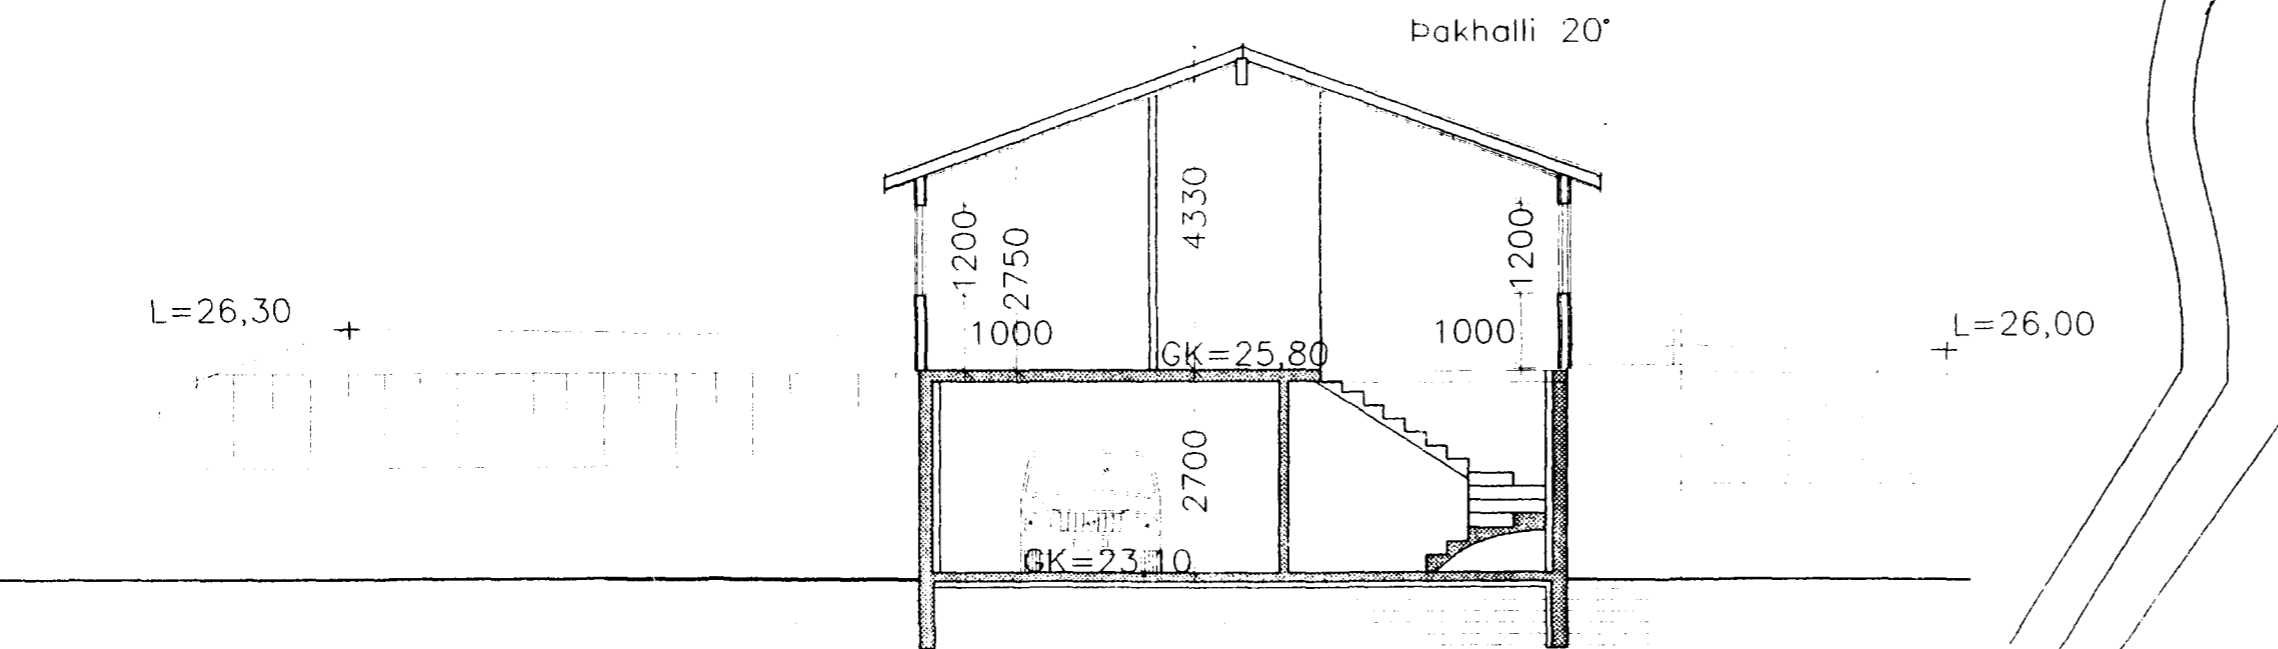

SNID B-B

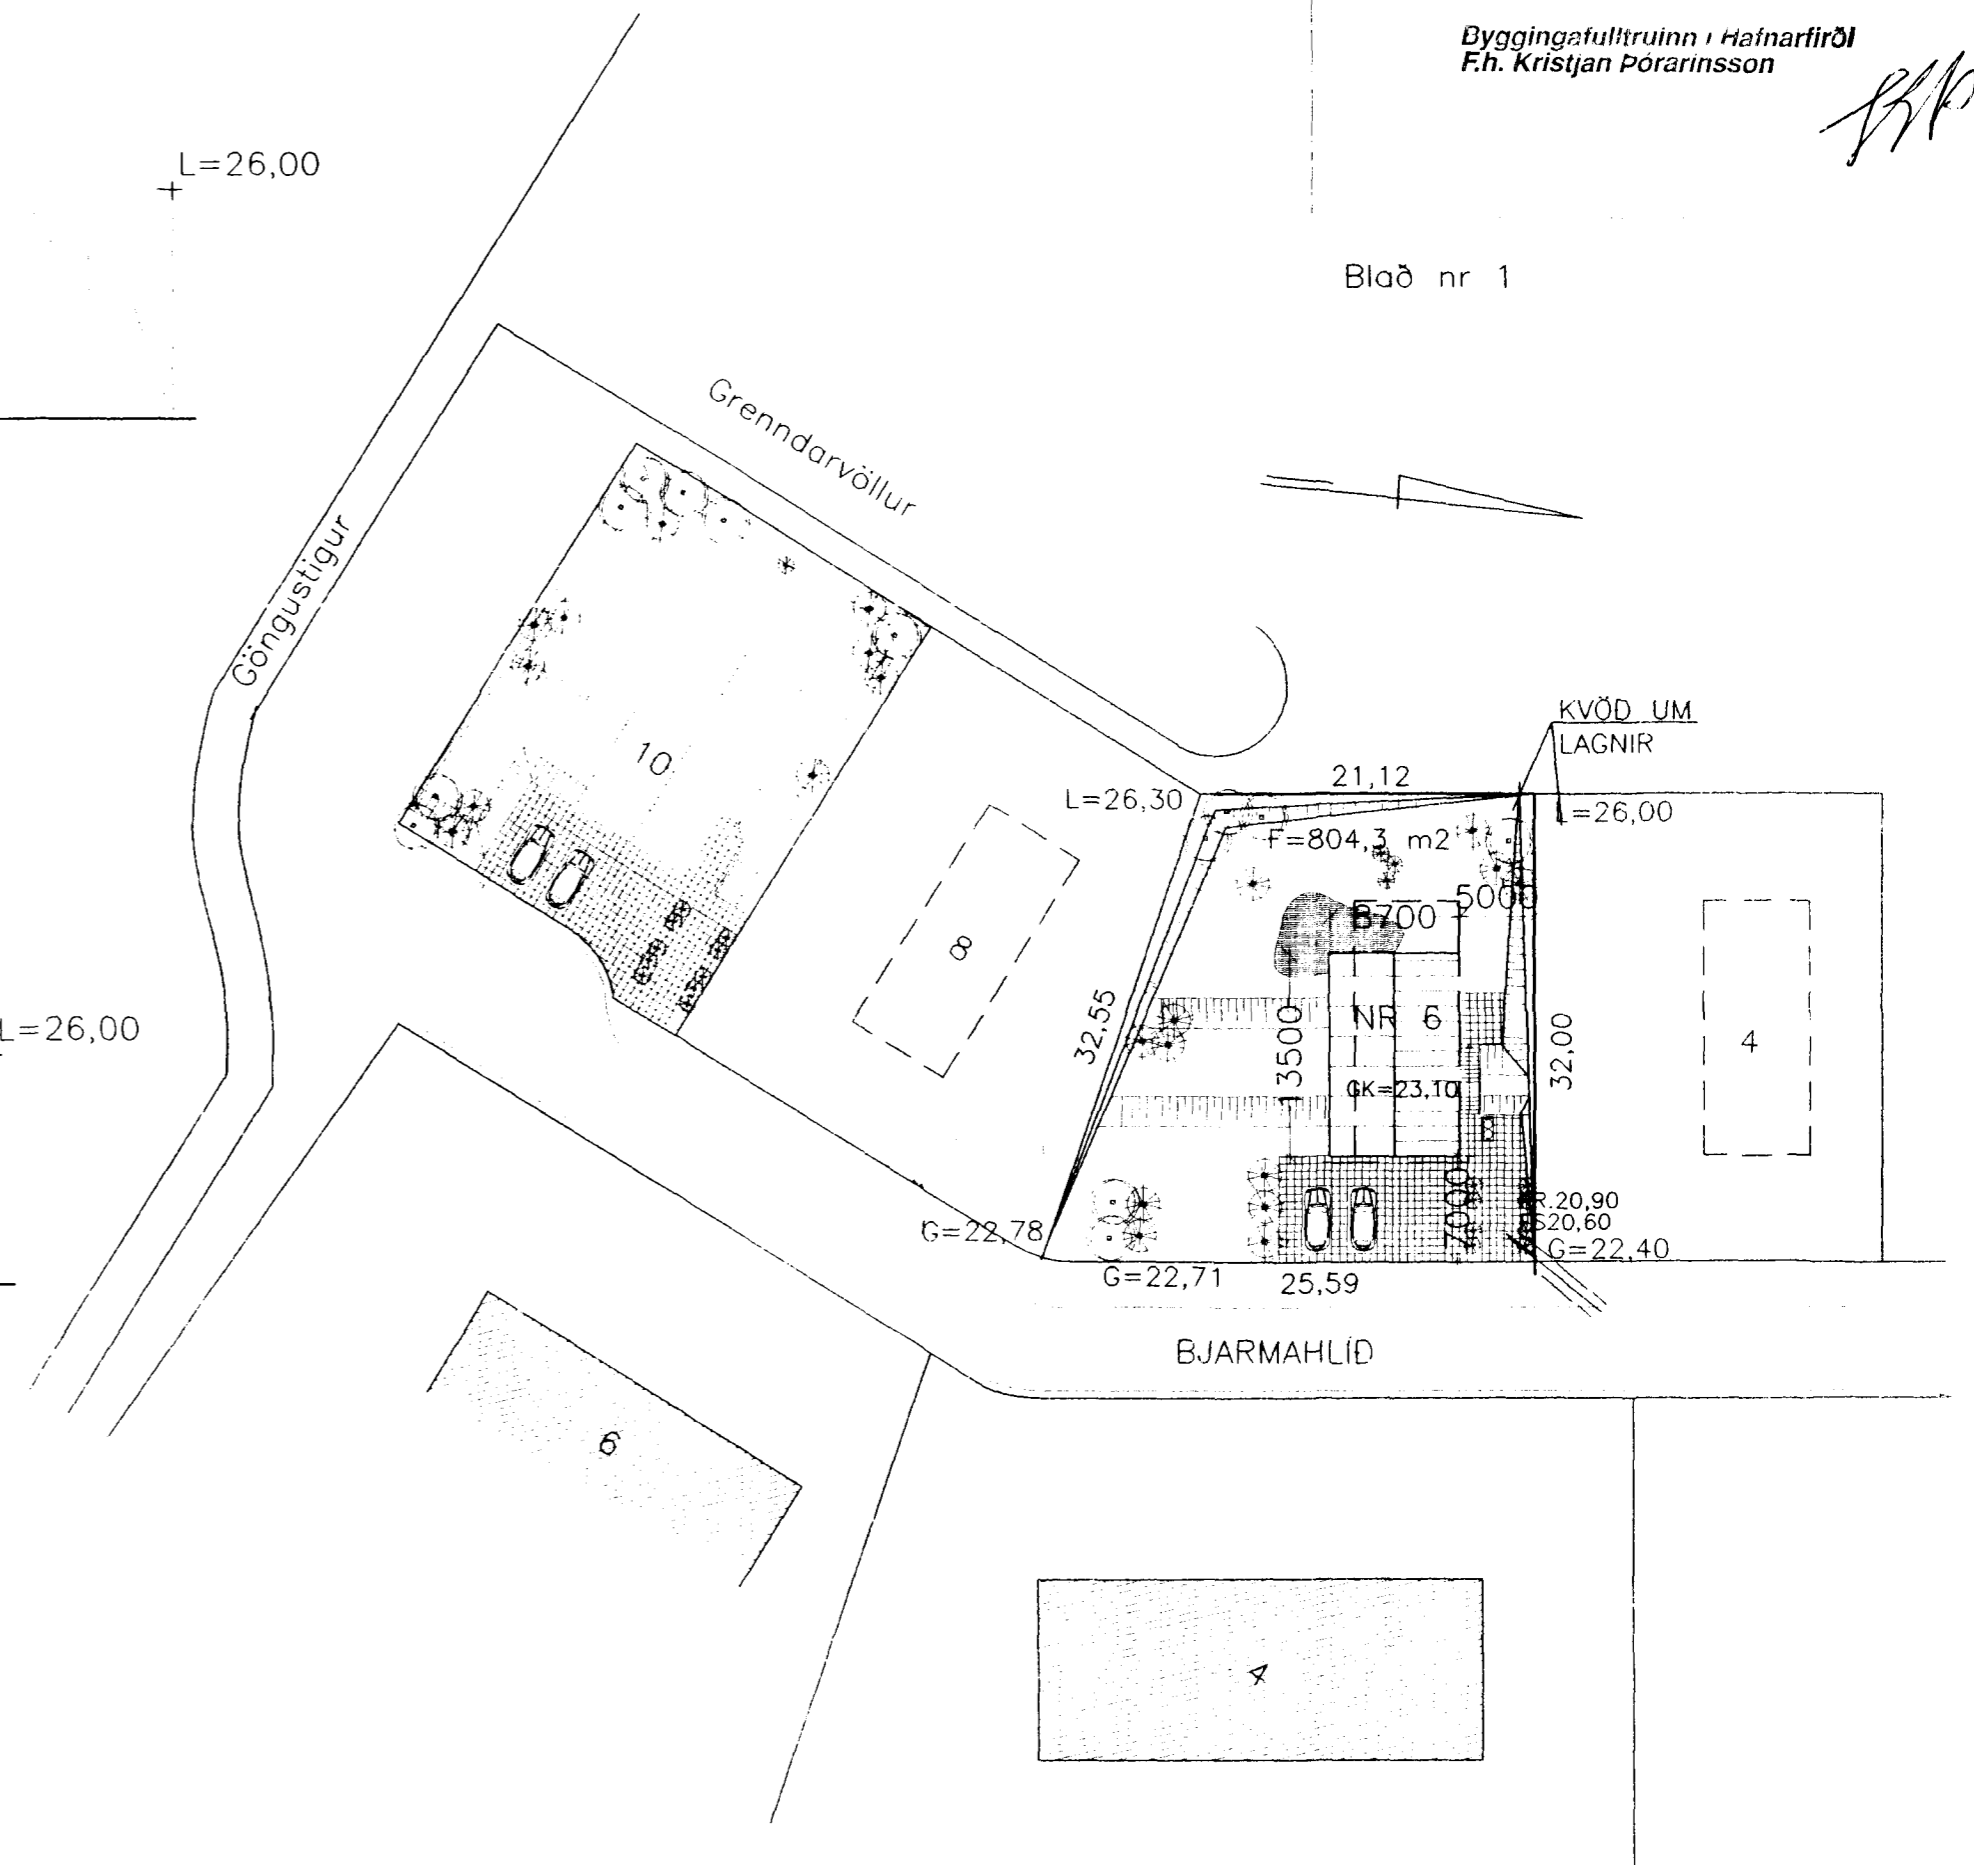

Byggingarlýsing.

Húsið byggist úr timbureiningum frá S.G. HÚSUM ehf. á steypta jarðhæð. Jarðhæðin er staðsteypt með 100 mm einangrun plast/steinull. Einangrun niður með sökkli og undir plötu verði 75mm harðpr. steinull eða plast.+ Útveggir timbureiningar einagrast með 150mm steinull og klæðast utan með standandi klæðningu. Þak er kraftsperrupak, þakið einagrast með 180 mm þakull með áfastri vindvörn. Allt tréverk utanhúss verði fúavarið með viðurkenndu efni. Hurðargöt aðinnan verði amk. 880mm, og aðalhurð verði amk. 980mm Sorpgeymsla verði B-60 Þítiskúr verði B-60

Stærðir.

Skráningartafli: BJARMAHLÍÐ NR 6				Skrásetjari: Kjartan Ó Sigurðsson													
Landnúmer: 120092				Kennitala: 121066-5809													
Matshlutanúmer: 01				Dags: 23.07.1998													
Uppskipting og lýsing				Stærðir													
D0	D1	D2	D3	D4	D5	D5M	D6	D7	D8	D9	D10a	D10b	D11	D12	D16	Reykivata	D17
Lokun	Rým hæð/00	Höfuð test	Höfuð flokkun	Eigna hæð	Botnfl. m²	Markfl. m²	Skj. m²	Op m²	Brúttófl. m²	Brúttófl. m² < 1,8	Salarhæð min	Salarhæð max	Brúttó rúmhl. m³	Nettófl. m²	Brúttófl. m³	Reykivata skiptunámás	Skj. rúmhl. m³
					187,8	0,0	4,9	3,6	184,2	0,0			629,6	64,4	184,2		179,7
																	23,5
					70,3	0,0	4,9	0,0	70,3	0,0			190,3	64,4	70,3		179,7
A	0101	1.BÚÐ	N	0101	35,0				35,0		2,70	2,70	95,0	33,3	35,0		89,9
A	0102	BÍLSKÚR	B	0101	35,3				35,3		2,70	2,70	95,3	31,1	35,3		84,0
C	0103	TRAPPA	U	0101	5,8				5,8								5,8
B	0104	SORP	T	0101	1,4				1,4								0,0
					117,5	0,0	0,0	3,6	113,9	0,0			415,8	0,0	113,9		0,0
A	0201	1.BÚÐ	N	0101	117,5			3,6	113,9		2,75	4,33	323,0		113,9		0,0
A	0202	ÞAKRÝMI	F	0101									92,8				0,0

Afstöðumynd m. 1:500

Breytt júlí 1998 = Þakhalli 20°, Uppt.loft í stofu og uppfyllt rými í kjallara

es

TEIKNISTOFAN Sudurlandsbraut 48 Sími 5887344 Fax 5887343
VERKHEITI: Bjarmahlíð nr 6 Hafnarfirði
MAL: 1:100/1:500
DAGS: 21.07.1998
BREYTT: *KJP*
SIGURDUR KJARTANSSON kt. 090246-2839