

Bjarmahlíð nr 6 Hafnarfirði m. 1:100







Samþykkt þann

23 JULÍ 1998

Byggingafræðingur í Hafnarfirði
F.h. Kristján Þórarinnsson

Handwritten signature

Blað nr 4

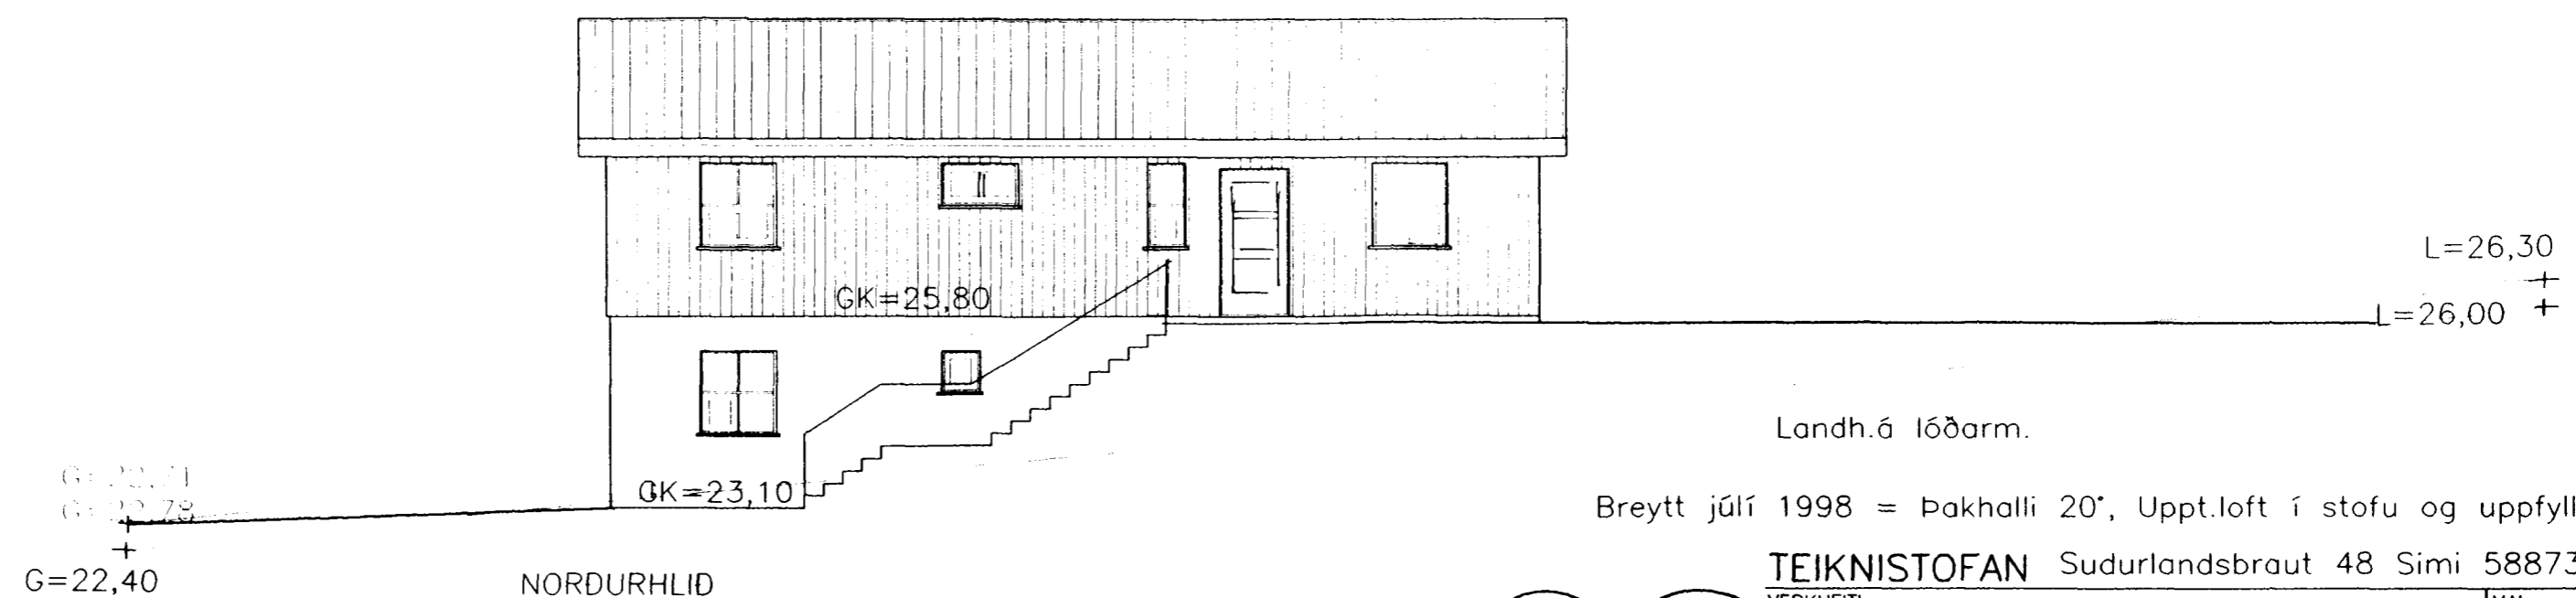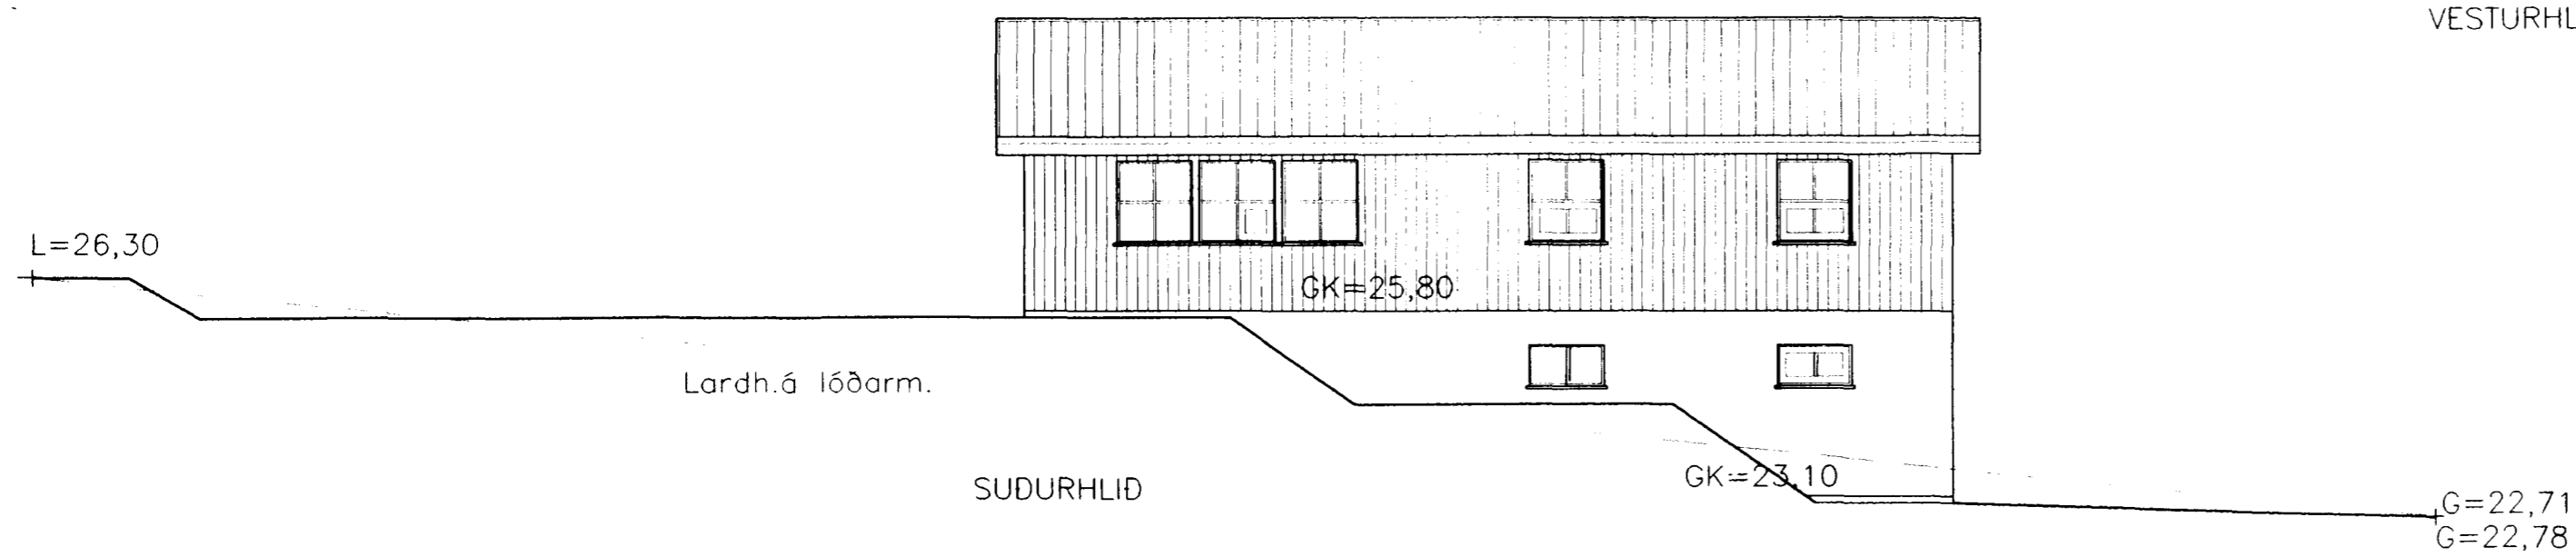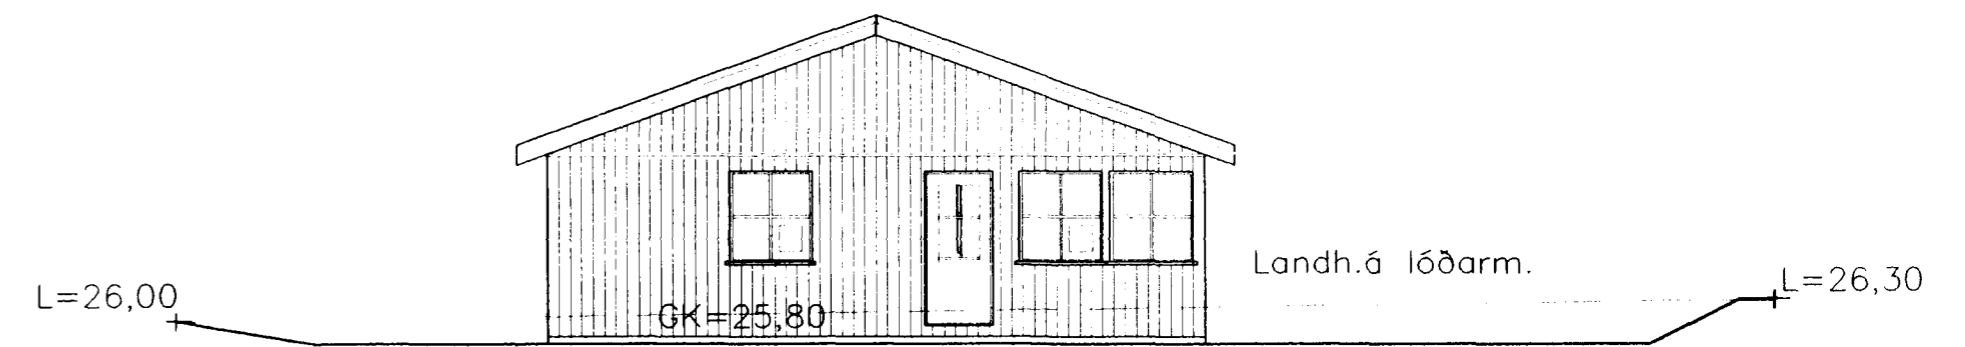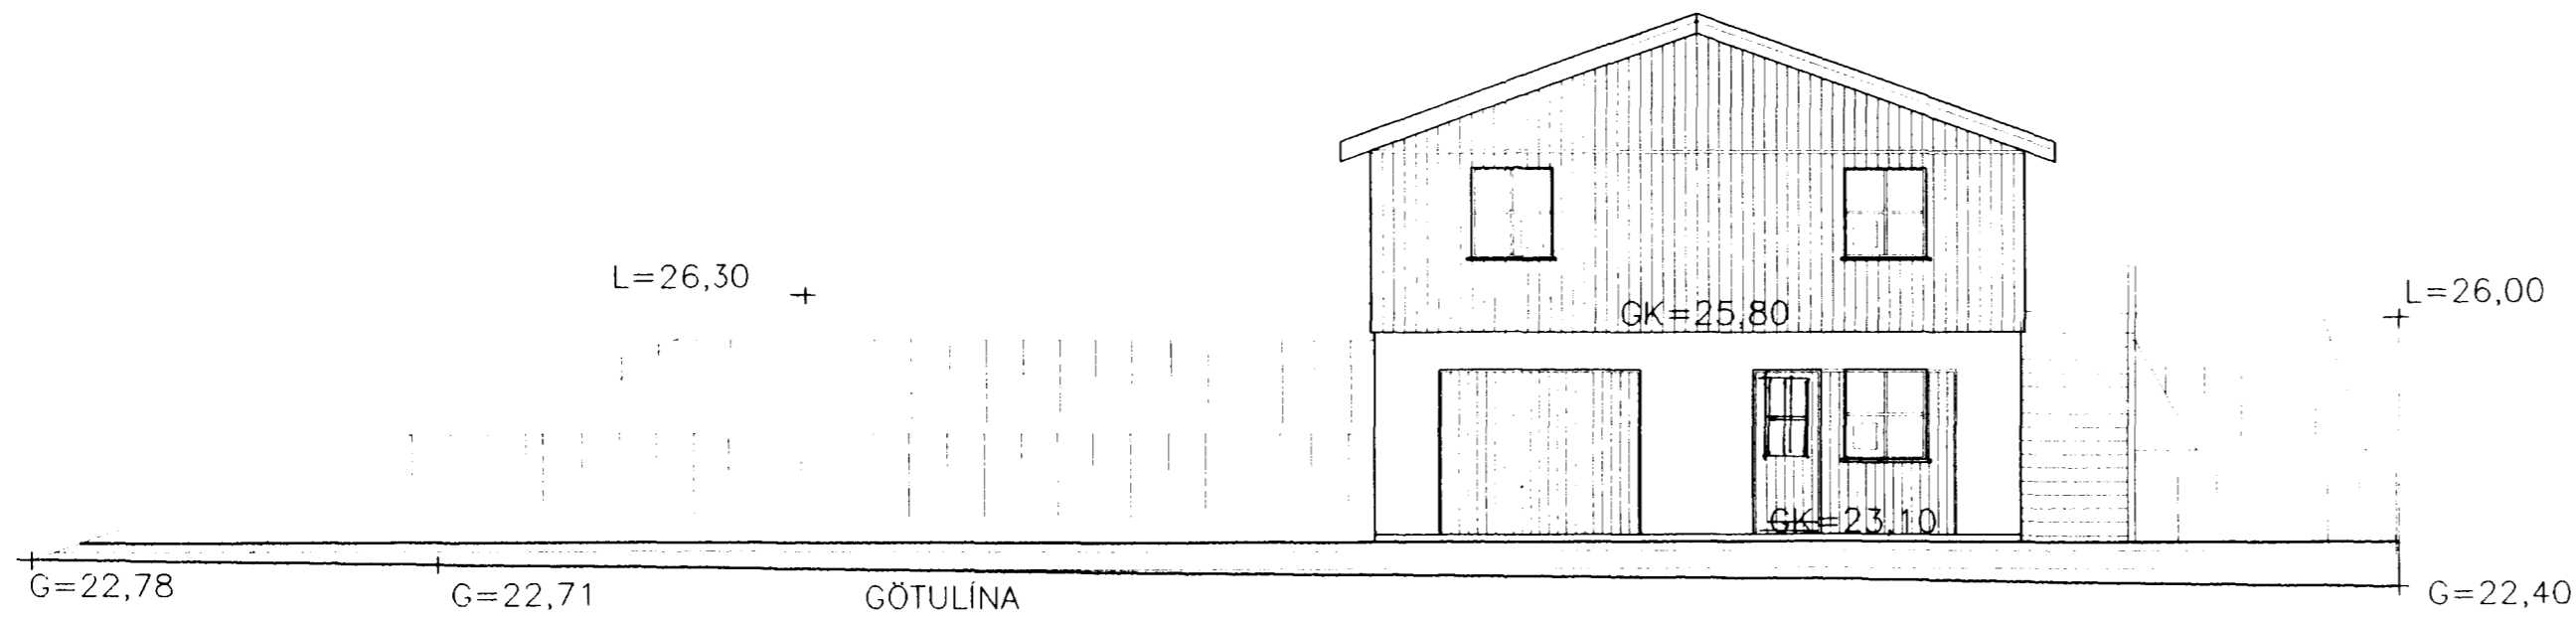

Breytt júlí 1998 = Þakhalli 20', Uppt.loft í stofu og uppfyllt rými í kjallara

TEIKNISTOFAN Sudurlandsbraut 48 Sími 5887344 Fax 5887343

VERKHEITI Bjarmahlíð nr 6 Hafnarfirði

DAGS. 21.07 1998

SIGURDUR KJARTANSSON kt. 090246-2839

MÁL. 1:100

BREYTT.

Handwritten logo 'es' with a signature