
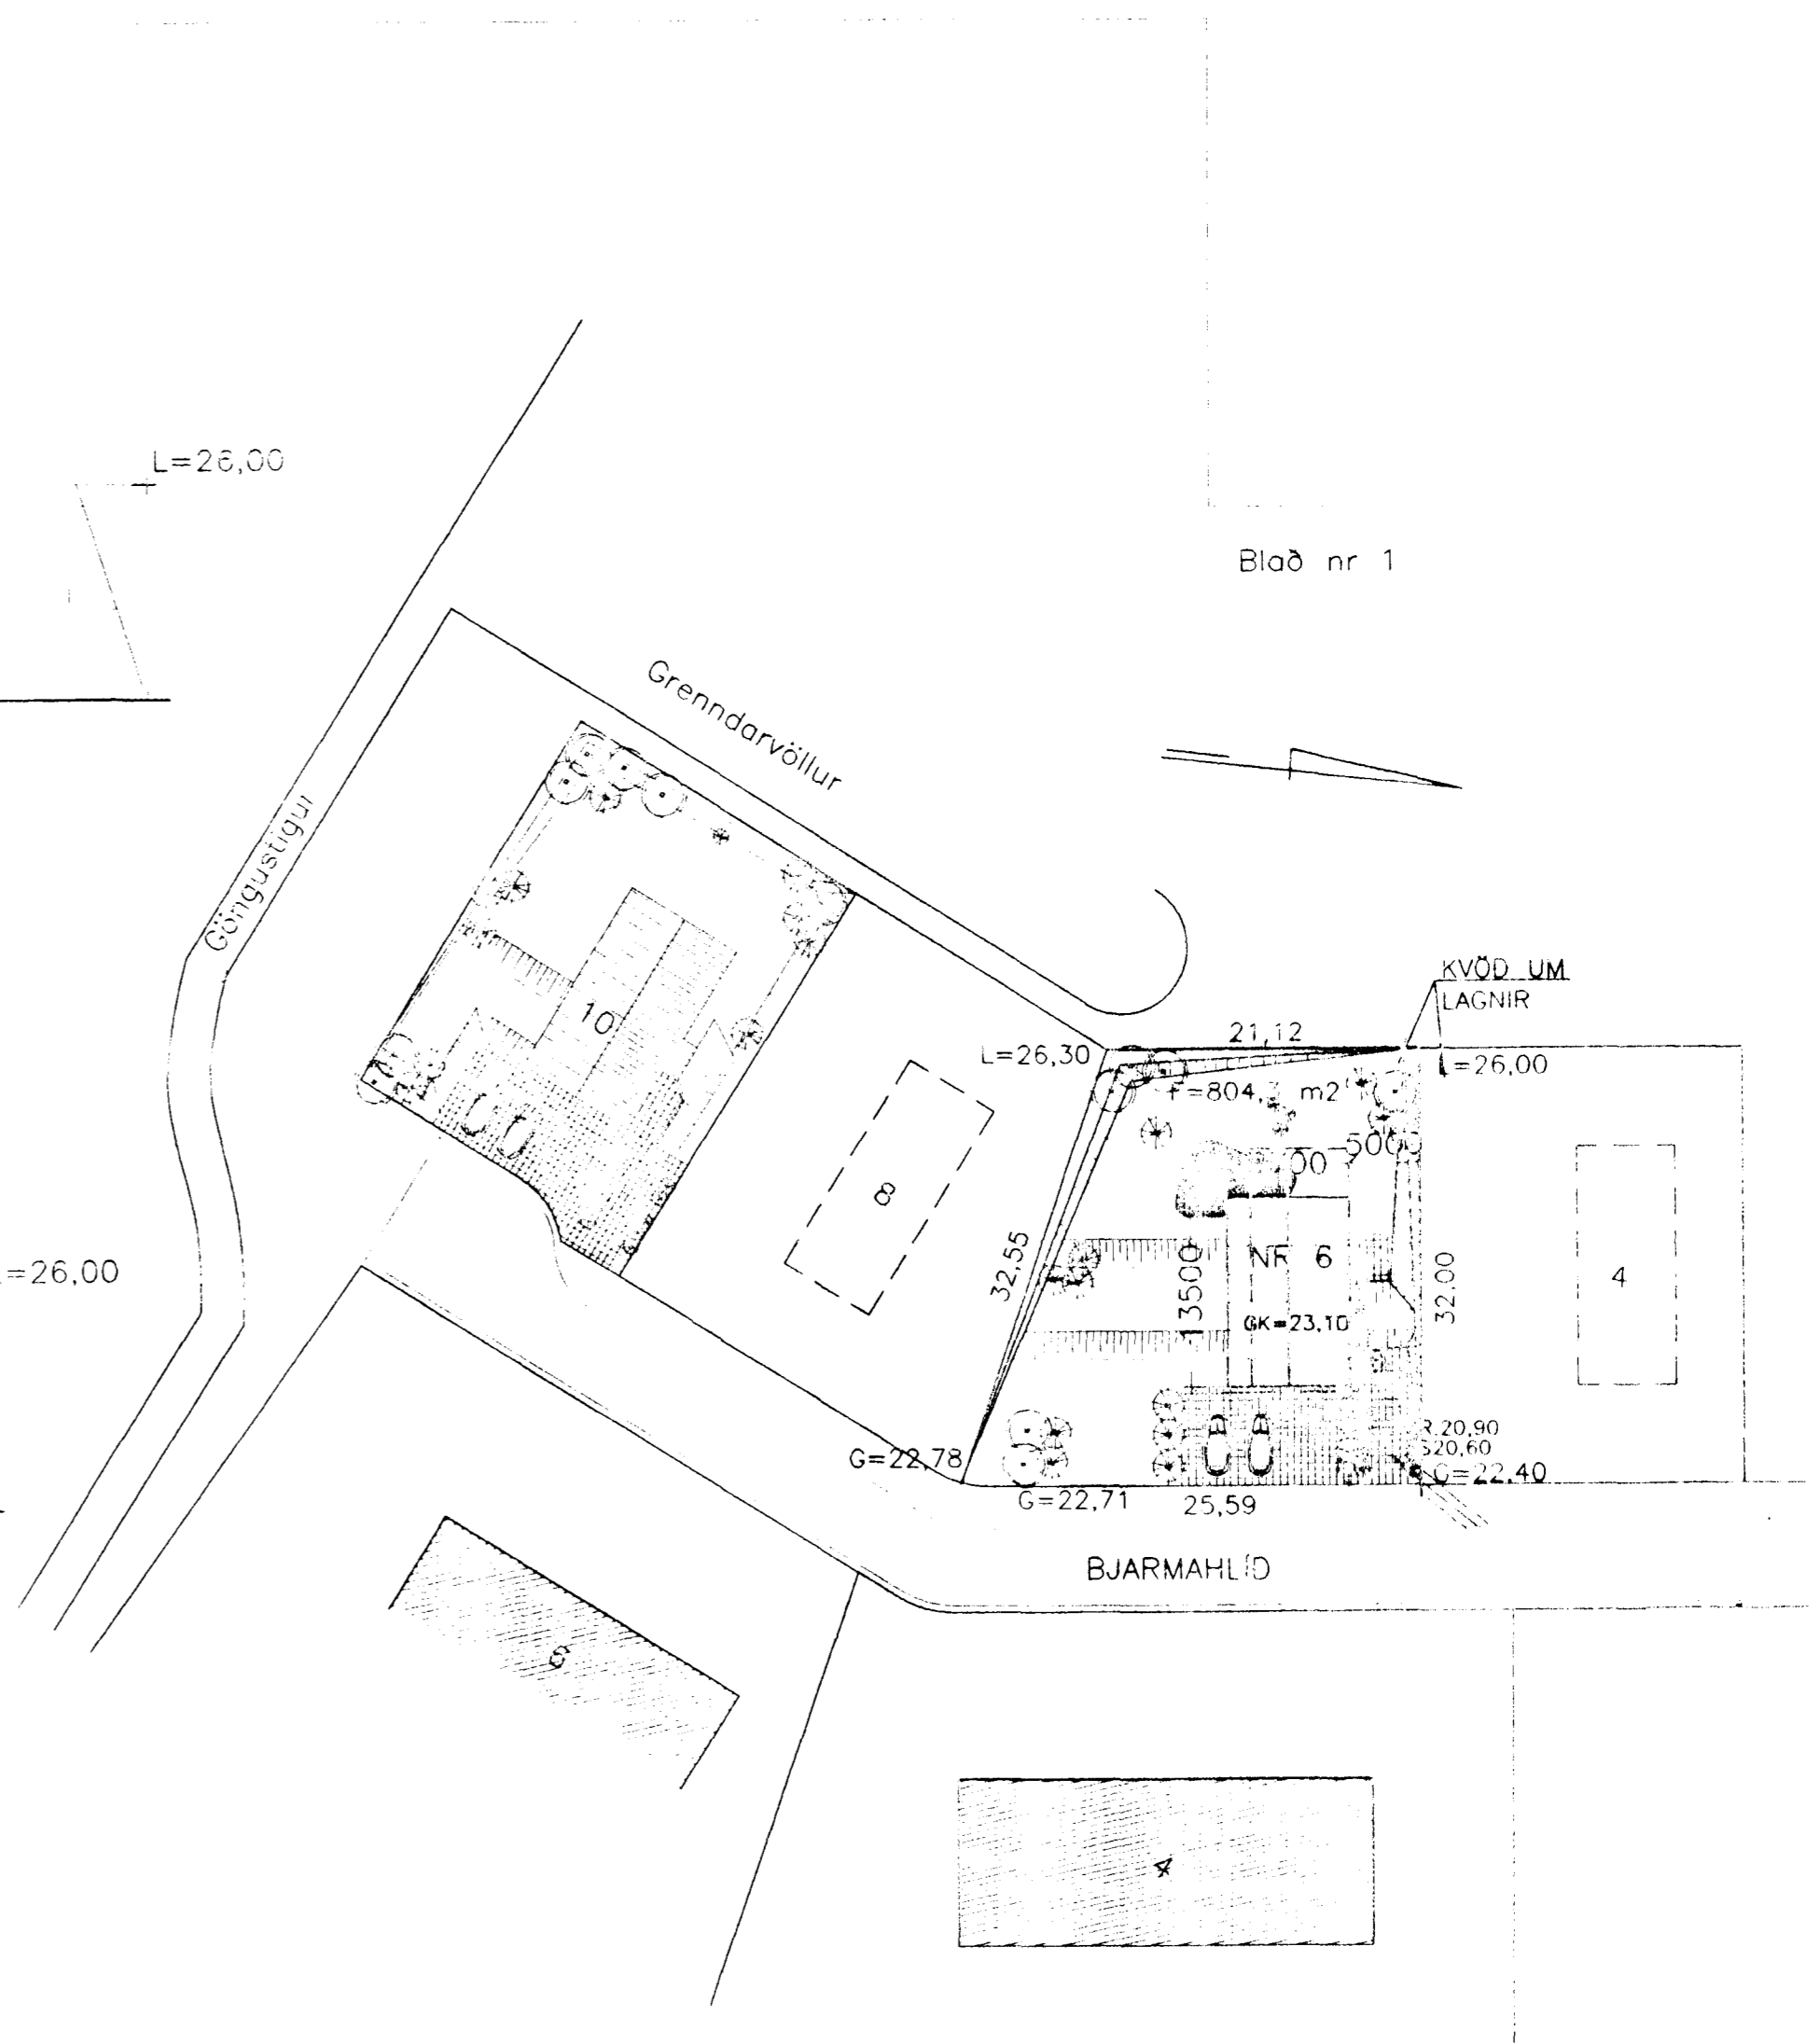
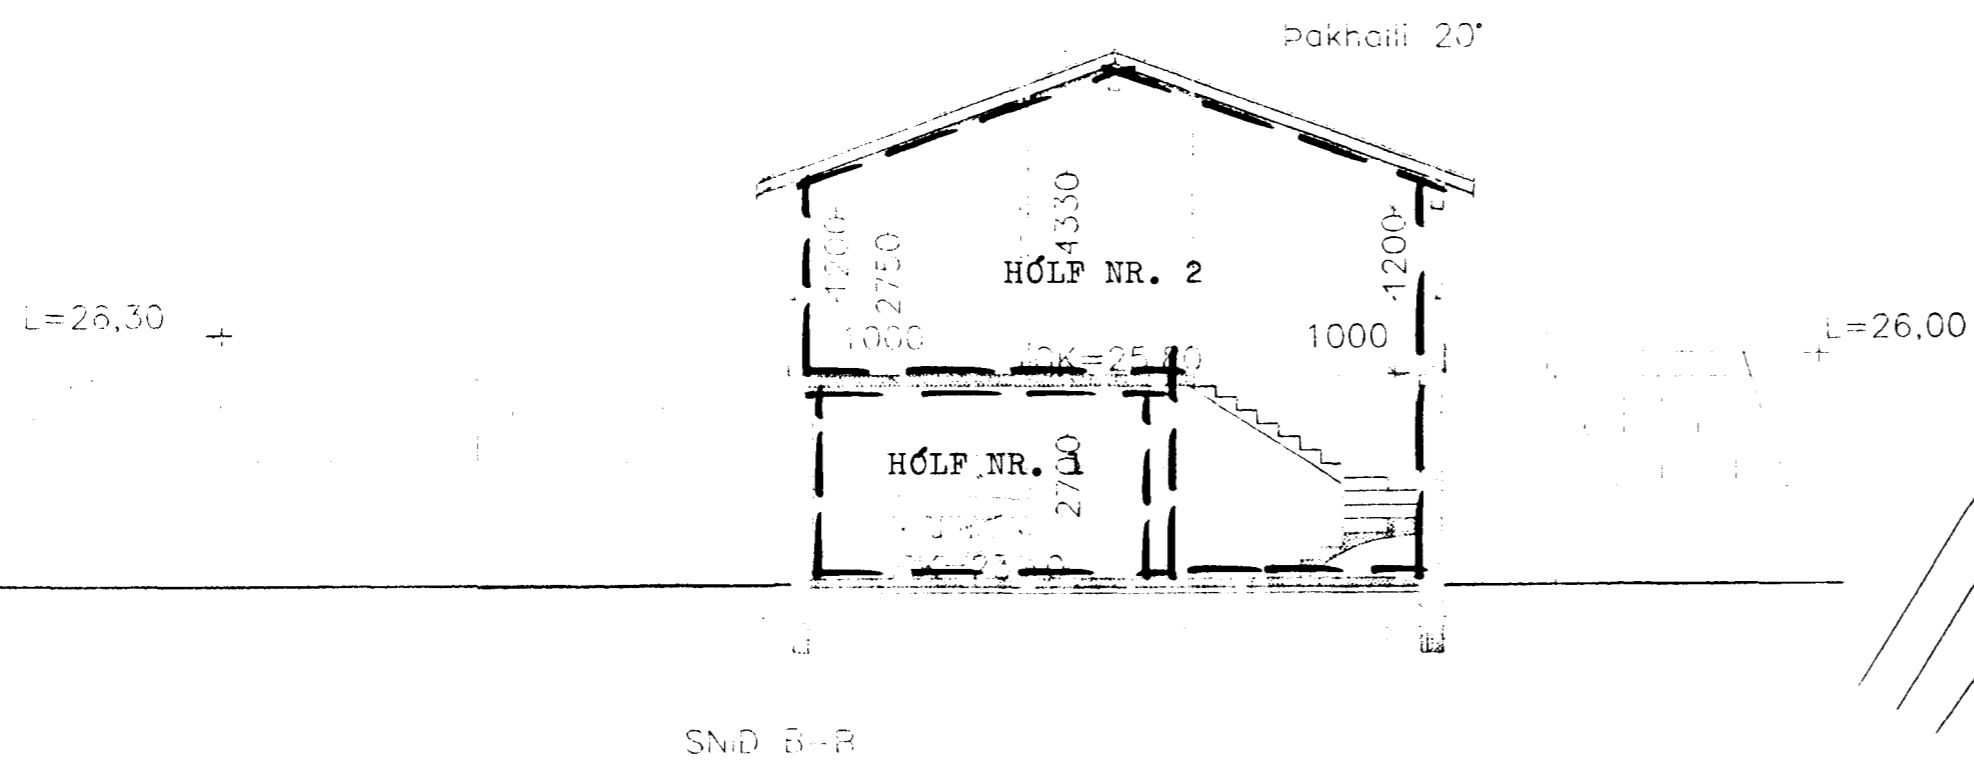


Bjarmahlid nr 6 Hafnarfirði m. 1:100/1:500
V/ELDVARNA

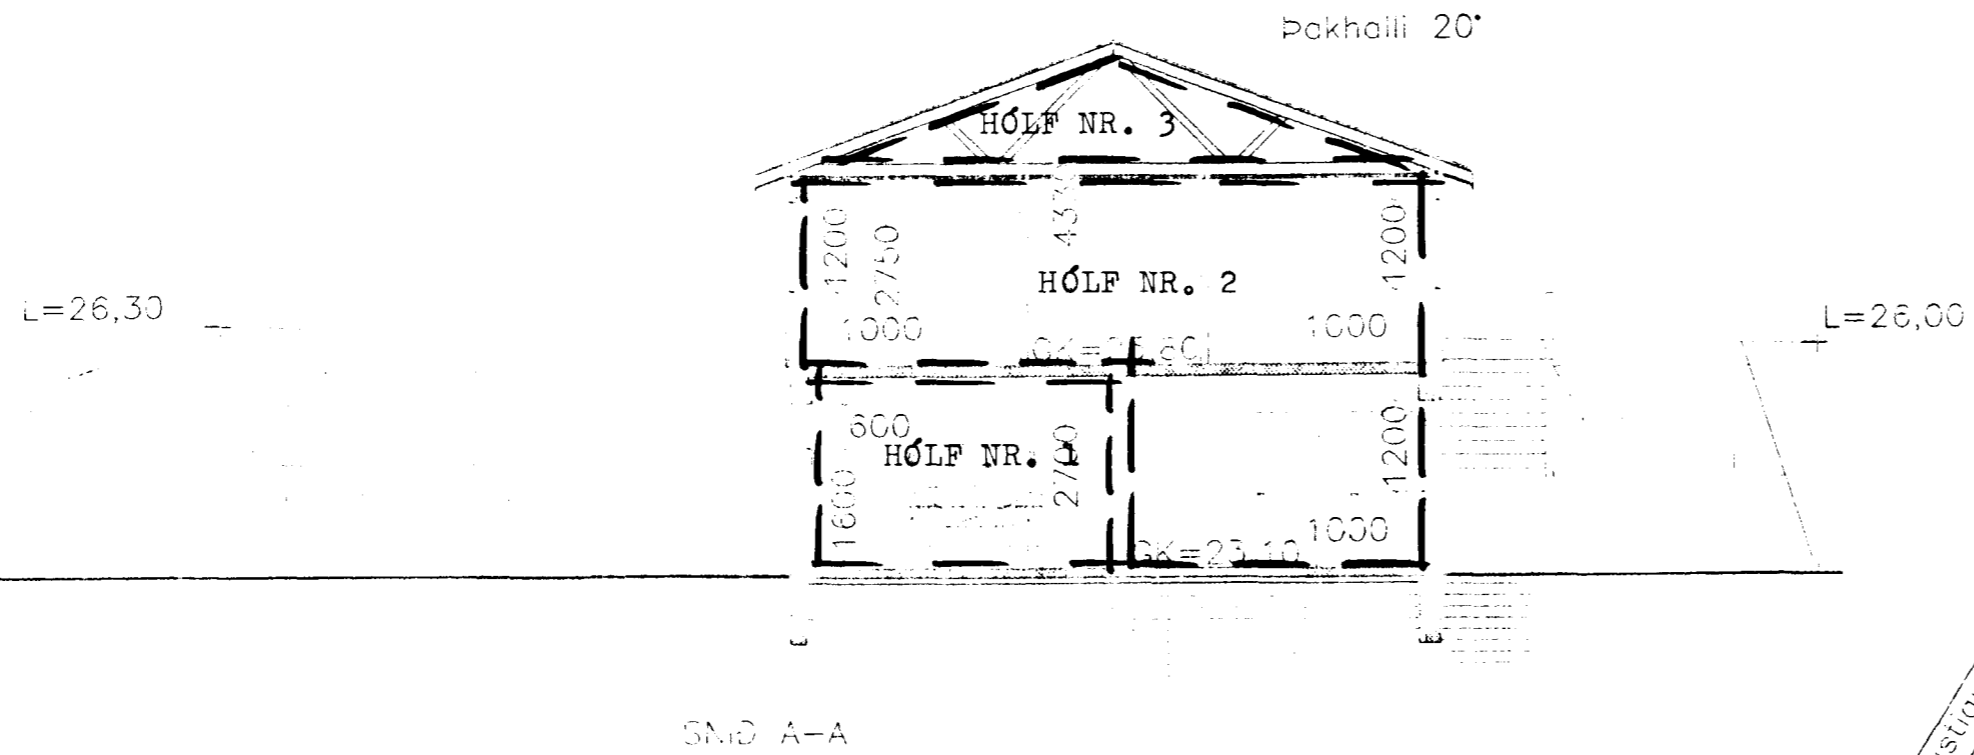

Ryggjngarlýsing.


Húsið byggist úr timbureiningum frá S.G. HÚSUM efn. á steypta jarðhæð.
 Jarðhæðin er stöðsteypt með 100 mm einangrun þrúst/steinull.
 Einangrun niður með sökkli og undir plötu verði 75mm harðpr. steinull eða plast.
 Útveggir timbureiningar einangrast með 150mm steinull og klæðast utan með stöndandi klæðningu. Þak er kraftsperruþak, þakið einangrast með 180 mm þakull með áföstr virðvörn.
 Allt tréverk útanhúss verði í gávarið með viðurkenndu efn.
 Húðargöt að innan verði cmk. 880mm, og að utan verði cmk. 980mm
 Sorpgeymsla verði B-60
 Búskúr verði B-60

Stærðir:


Afstöðumynd m. 1:500

Breytt júlí 1998 = Þakhalli 20*, Uppt. loft í stofu og uppfyllt rými í kjallara

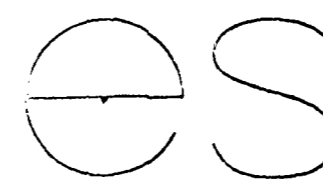

TEIKNISTOFAN Suðurlandsbráut 48 Sími 5887344 Fax 5887343	MÁL 1:100/1:500
VERKHEITI: Bjarmahlid nr 6 Hafnarfirði	DAGS 21.07 1998
SIGURDUR KJARTANSSON kt. 090246-2839	BREYTT