Bjarmahlið nr 6 Hafnarfirði m. 1:100

V/ELDVARNA

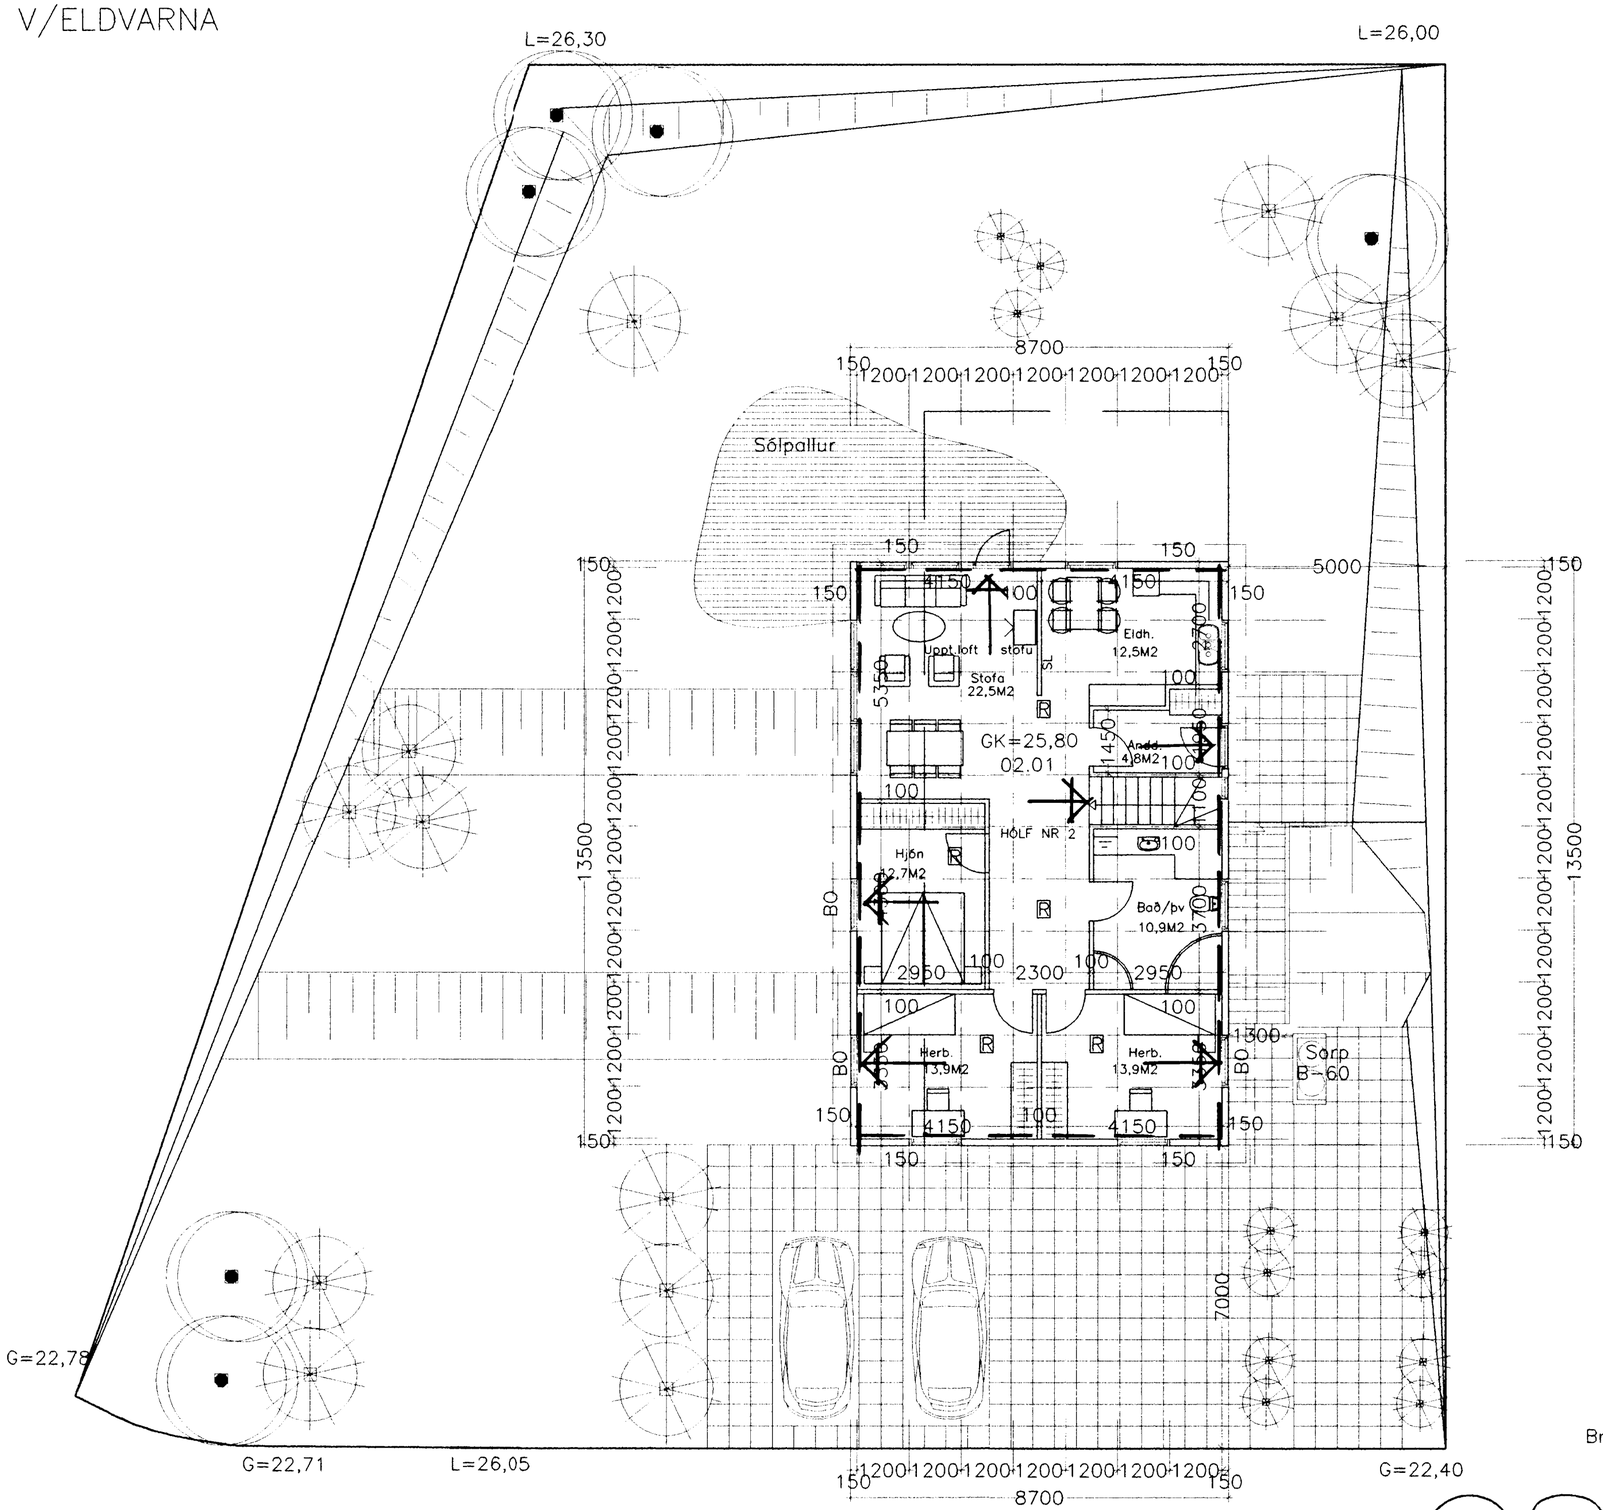

Blað nr 3

HÓLF = BRUNAHÓLF
RL = RÝMINGARLEID
BO = BJÖRGUNAROP
R = REYKSKYNJARI
SL = SLÖKKVITÆKI

Breytt júlí 1998 = Þakhalli 20°, Uppt.loft í stofu og uppfyllt rými í kjallara

TEIKNISTOFAN Sudurlandsbraut 48 Simi 5887344 Fax 5887343

VERKHEITI. Bjarmahlíð nr 6 Hafnarfirði

MAL. 1:100