


GRUNNMYND KJALLARA
Mkv. 1:50

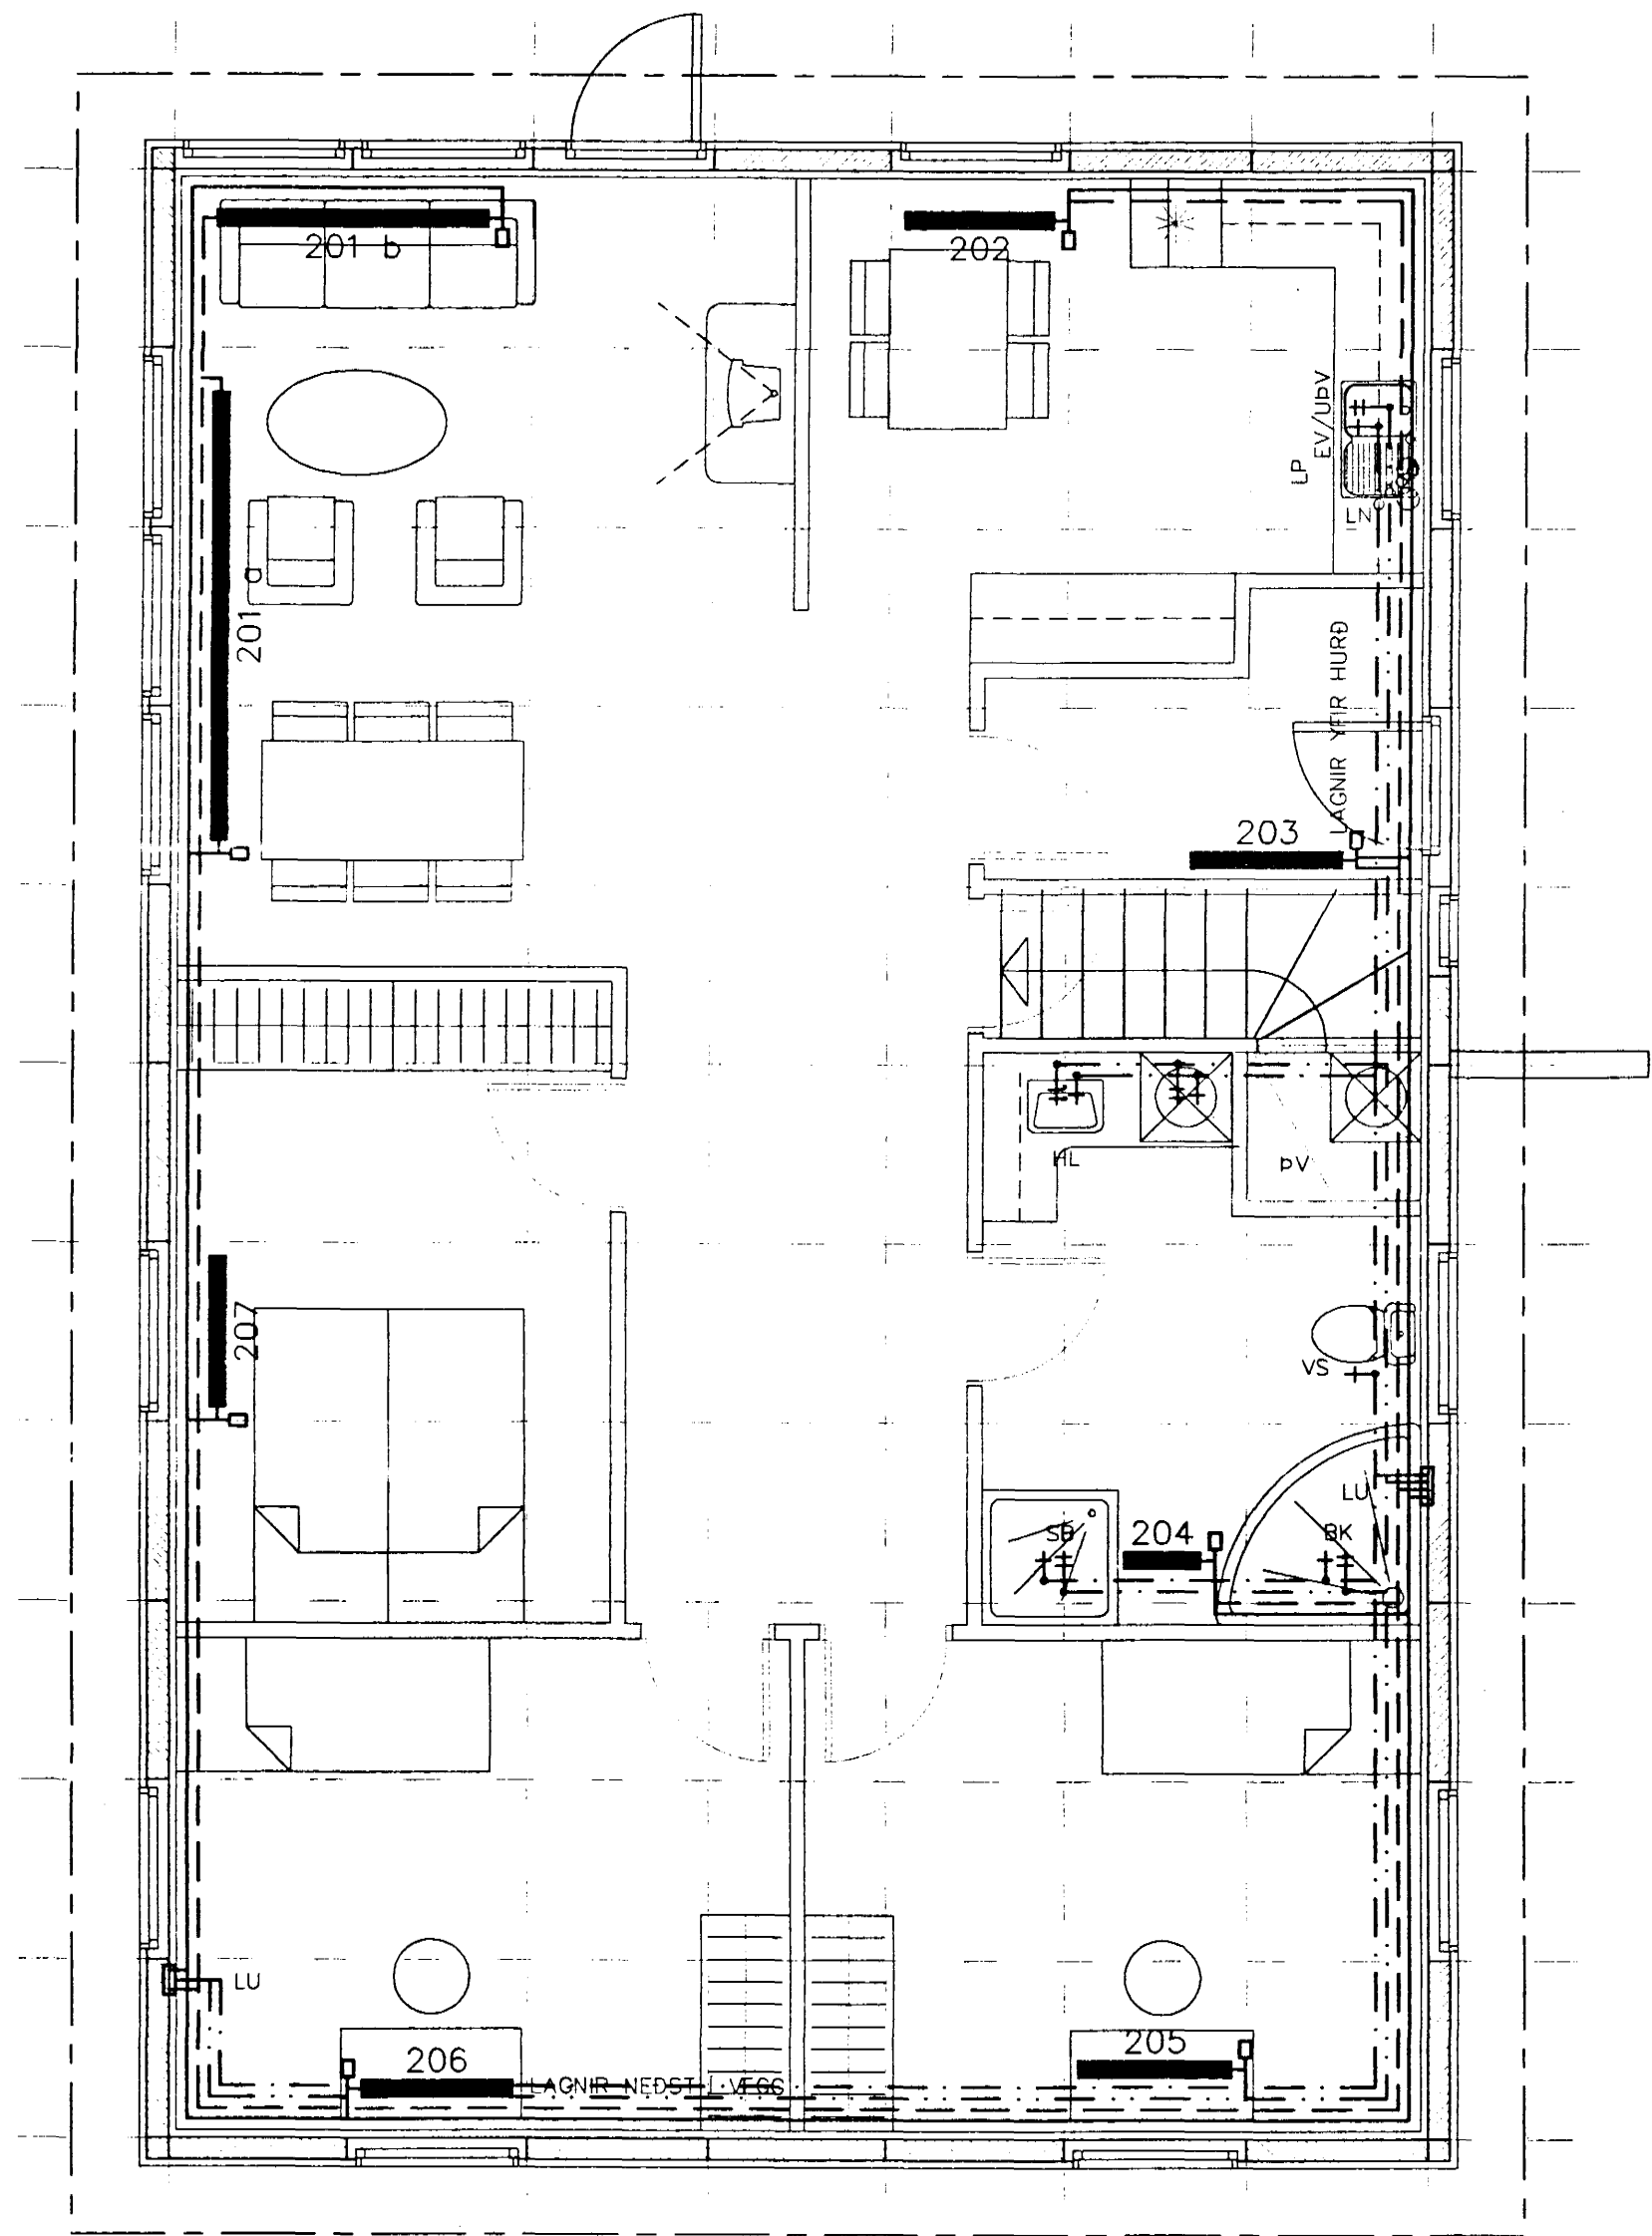

GRUNNMYND 1 HÆÐAR
Mkv. 1:50

ÁSKILIÐ, ELDRI
TEIKNING ÓGILD

Byggingafultrúi Hafnarjarðar
Afgreitt þann
01.09.1998
Sigurbjartur Halldórsson

Hnitakerfi:										Verk: SG HÚS	BJARMAHLÍÐ 6	HAFNARFIRÐI	Mkv: 1:50							
Heðakerfi:										LAGNIR:	GRUNNMYND NEYSLUVATS- & HITALAGNA		Mkv:							
Vörpun:		1	30.NÓV.98	LEGU LAGNA OG OFNUM BREYTT	SMS								Mkv:							
Skráarnafn:	98143_ofn.dwg	Tilvísanir	Br.	Dags.	Eðli breytingar	Af.	Sp.	Samþykkt:	<i>Paul Þrásson</i>	Hannað:	S.M.S.	Teiknað:	S.M.S.	Yfirfarið:	Dags:	SEPT. 98	Verknr:	98143	Teikn.nr:	532

VERKFRÆÐISTOFA SUÐURLANDS
AUSTURVEGI 2-5, 800 BELFORSBI, Sími 482 2900, FAX 482 2914