


- Innsteyptar pípur, rör í rör
- Framrás, ofnar
 - Bakrás, ofnar
 - Neysluvatn, kalt
 - Neysluvatn, heitt

Neysluvatn, 1. hæð Ofnakerfi, 1. hæð

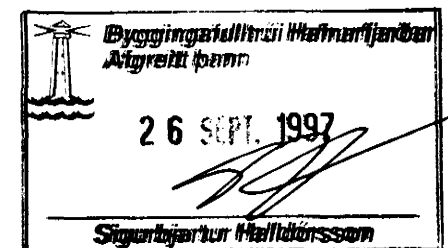

						HANNAÐ: ÞJ	Guðmundur Ámundason MVFÍ	BJARMAHLÍÐ 8 – HAFNARFIRÐI
						TEIKNAD: ÞJ	Norðurvangi 21, 220 Hafnarf.	
						YFIRFARID: <i>G. Á. Á.</i>	Jóhann Már Hektorsson, MTFÍ	Ofnalögn – Neysluvatnslögn Kjallari
						SAMÞYKKT: <i>G. Á. Á.</i>	Vesturhúsum 4, 112 Reykjav.	
X	25.03.98	Leiðrétt eftir framkvæmd				KVARÐI: 1:50	Þorleikur Jóhannesson	DAGS.: 01.09.97 VERK NR.: 9701 TEIKN.NR.: 21
ÚTG.	DAGS.	EDLI BREYTINGAR				SKRÁARHEITI: PJ7090FN	Lindarflöt 8, 210 Garðabæ	