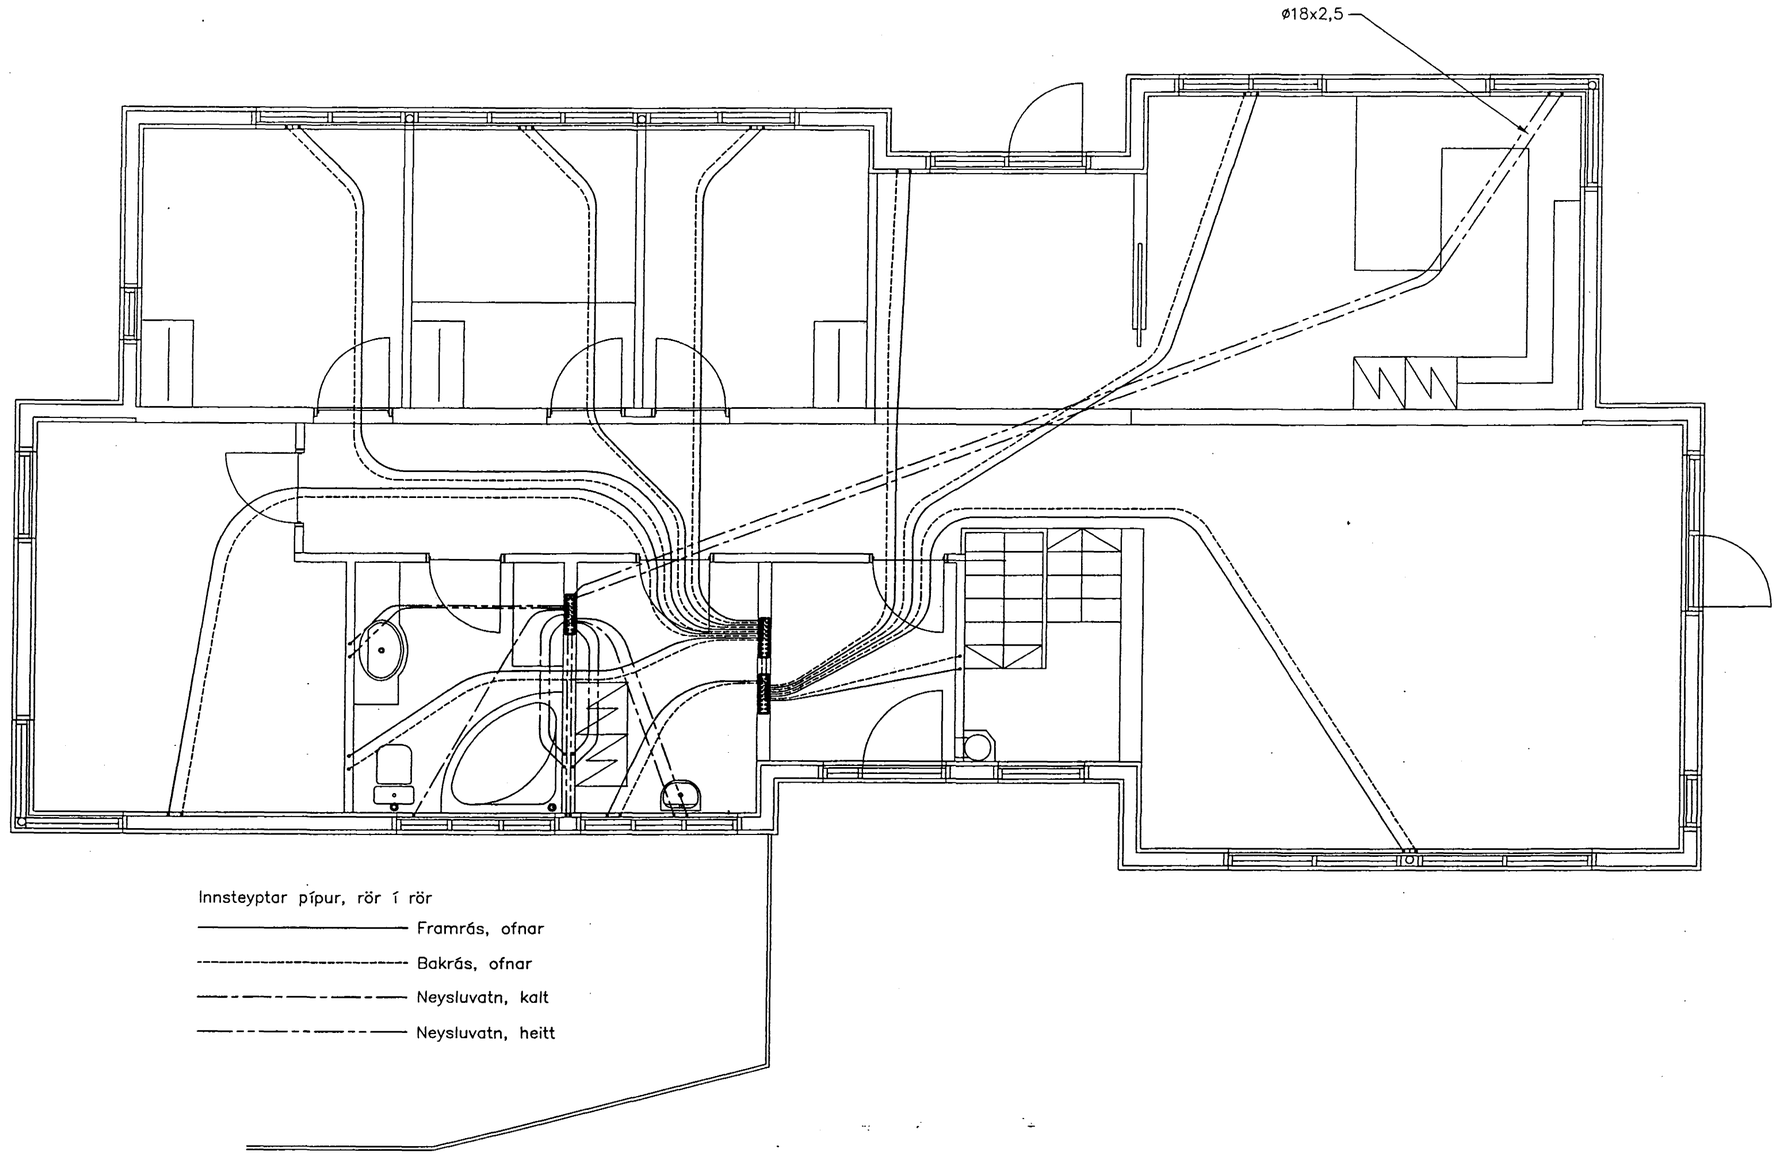

Innsteyptar pípur, rör í rör

——————— Framrás, ofnar

---------- Bakrás, ofnar

——— — — ——— Neysluvatn, kalt

——— - - ——— Neysluvatn, heitt

Byggingafulltrúi Hafnarfjarðar
Afgreitt þann
26 SEPT. 1997
Sigurbjartur Halldórsson

X	25.03.98	Leiðrétt eftir framkvæmd	ÞJ	GA	
ÚTG.	DAGS.	EÐLI BREYTINGAR	TEIKNAÐ	YFIRF.	SAMÞ.

HANNAÐ:	ÞJ
TEIKNAÐ:	ÞJ
YFIRFARIÐ:	Guðm. Árn.
SAMÞYKKT:	Guðm. Árn.
KVARÐI:	1:50
SKRÁARHEITI:	PJ709OFN

Guðmundur Ámundason MVFÍ
Norðurvangi 21, 220 Hafnarf.

Jóhann Már Hektorsson, MTFÍ
Vesturhúsum 4, 112 Reykjav.

Þorleikur Jóhannesson
Lindarflöt 8, 210 Garðabæ

BJARMAHLÍÐ 8 – HAFNARFIRÐI

Ofnalögn – Neysluvatnslögn
1. hæð

DAGS.:	VERK NR.:	TEIKN.NR.:
01.09.97	9701	22