


Ath

Þegar snjóbræðsla verður lögð í tröppur þarf að leggja ídráttarrör frá bílskúr í tröppur til að koma megi fyrir yfirborðshitaskynjara.

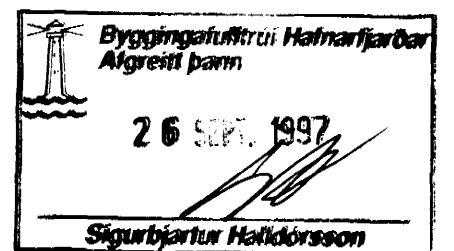

						HANNAÐ: PJ	Guðmundur Ámundason MVFI	BJARMAHLIÐ 8 – HAFNARFIRÐI		
						TEIKNAD: PJ	Norðurvangi 21, 220 Hafnarf.	Gólfhitalögn, 1. hæð		
						YFIRFARID: <i>G. Ám.</i>	Jóhann Már Hektorsson, MTFI	Snjóbræðslulögn, pallur og tröppur		
						SAMPYKKT: <i>G. Ám.</i>	Vesturhúsum 4, 112 Reykjav.			
X	25.03.98	Leiðrétt eftir framkvæmd				KVARDI: 1:50	Þorleikur Jóhannesson			
ÚTG.	DAGS.	EDLI BREYTINGAR				SKRÁARHEITI: PJ7090FN	Lindarflöt 8, 210 Garðabæ	DAGS.: 01.09.97	VERK NR.: 9701	TEIKN.NR.: 23